



**SKYRINGAR**

ALMENNAR SKYRINGAR SJA ISL. NR. 2-06.  
 ALL VINNA OG ALLT EFNÍ SICAL VERA SKV.  
 GILDANDI STÖÐLUM OG REGLUGERÐUM.

Handwritten dimensions: 40, 120, 70-80

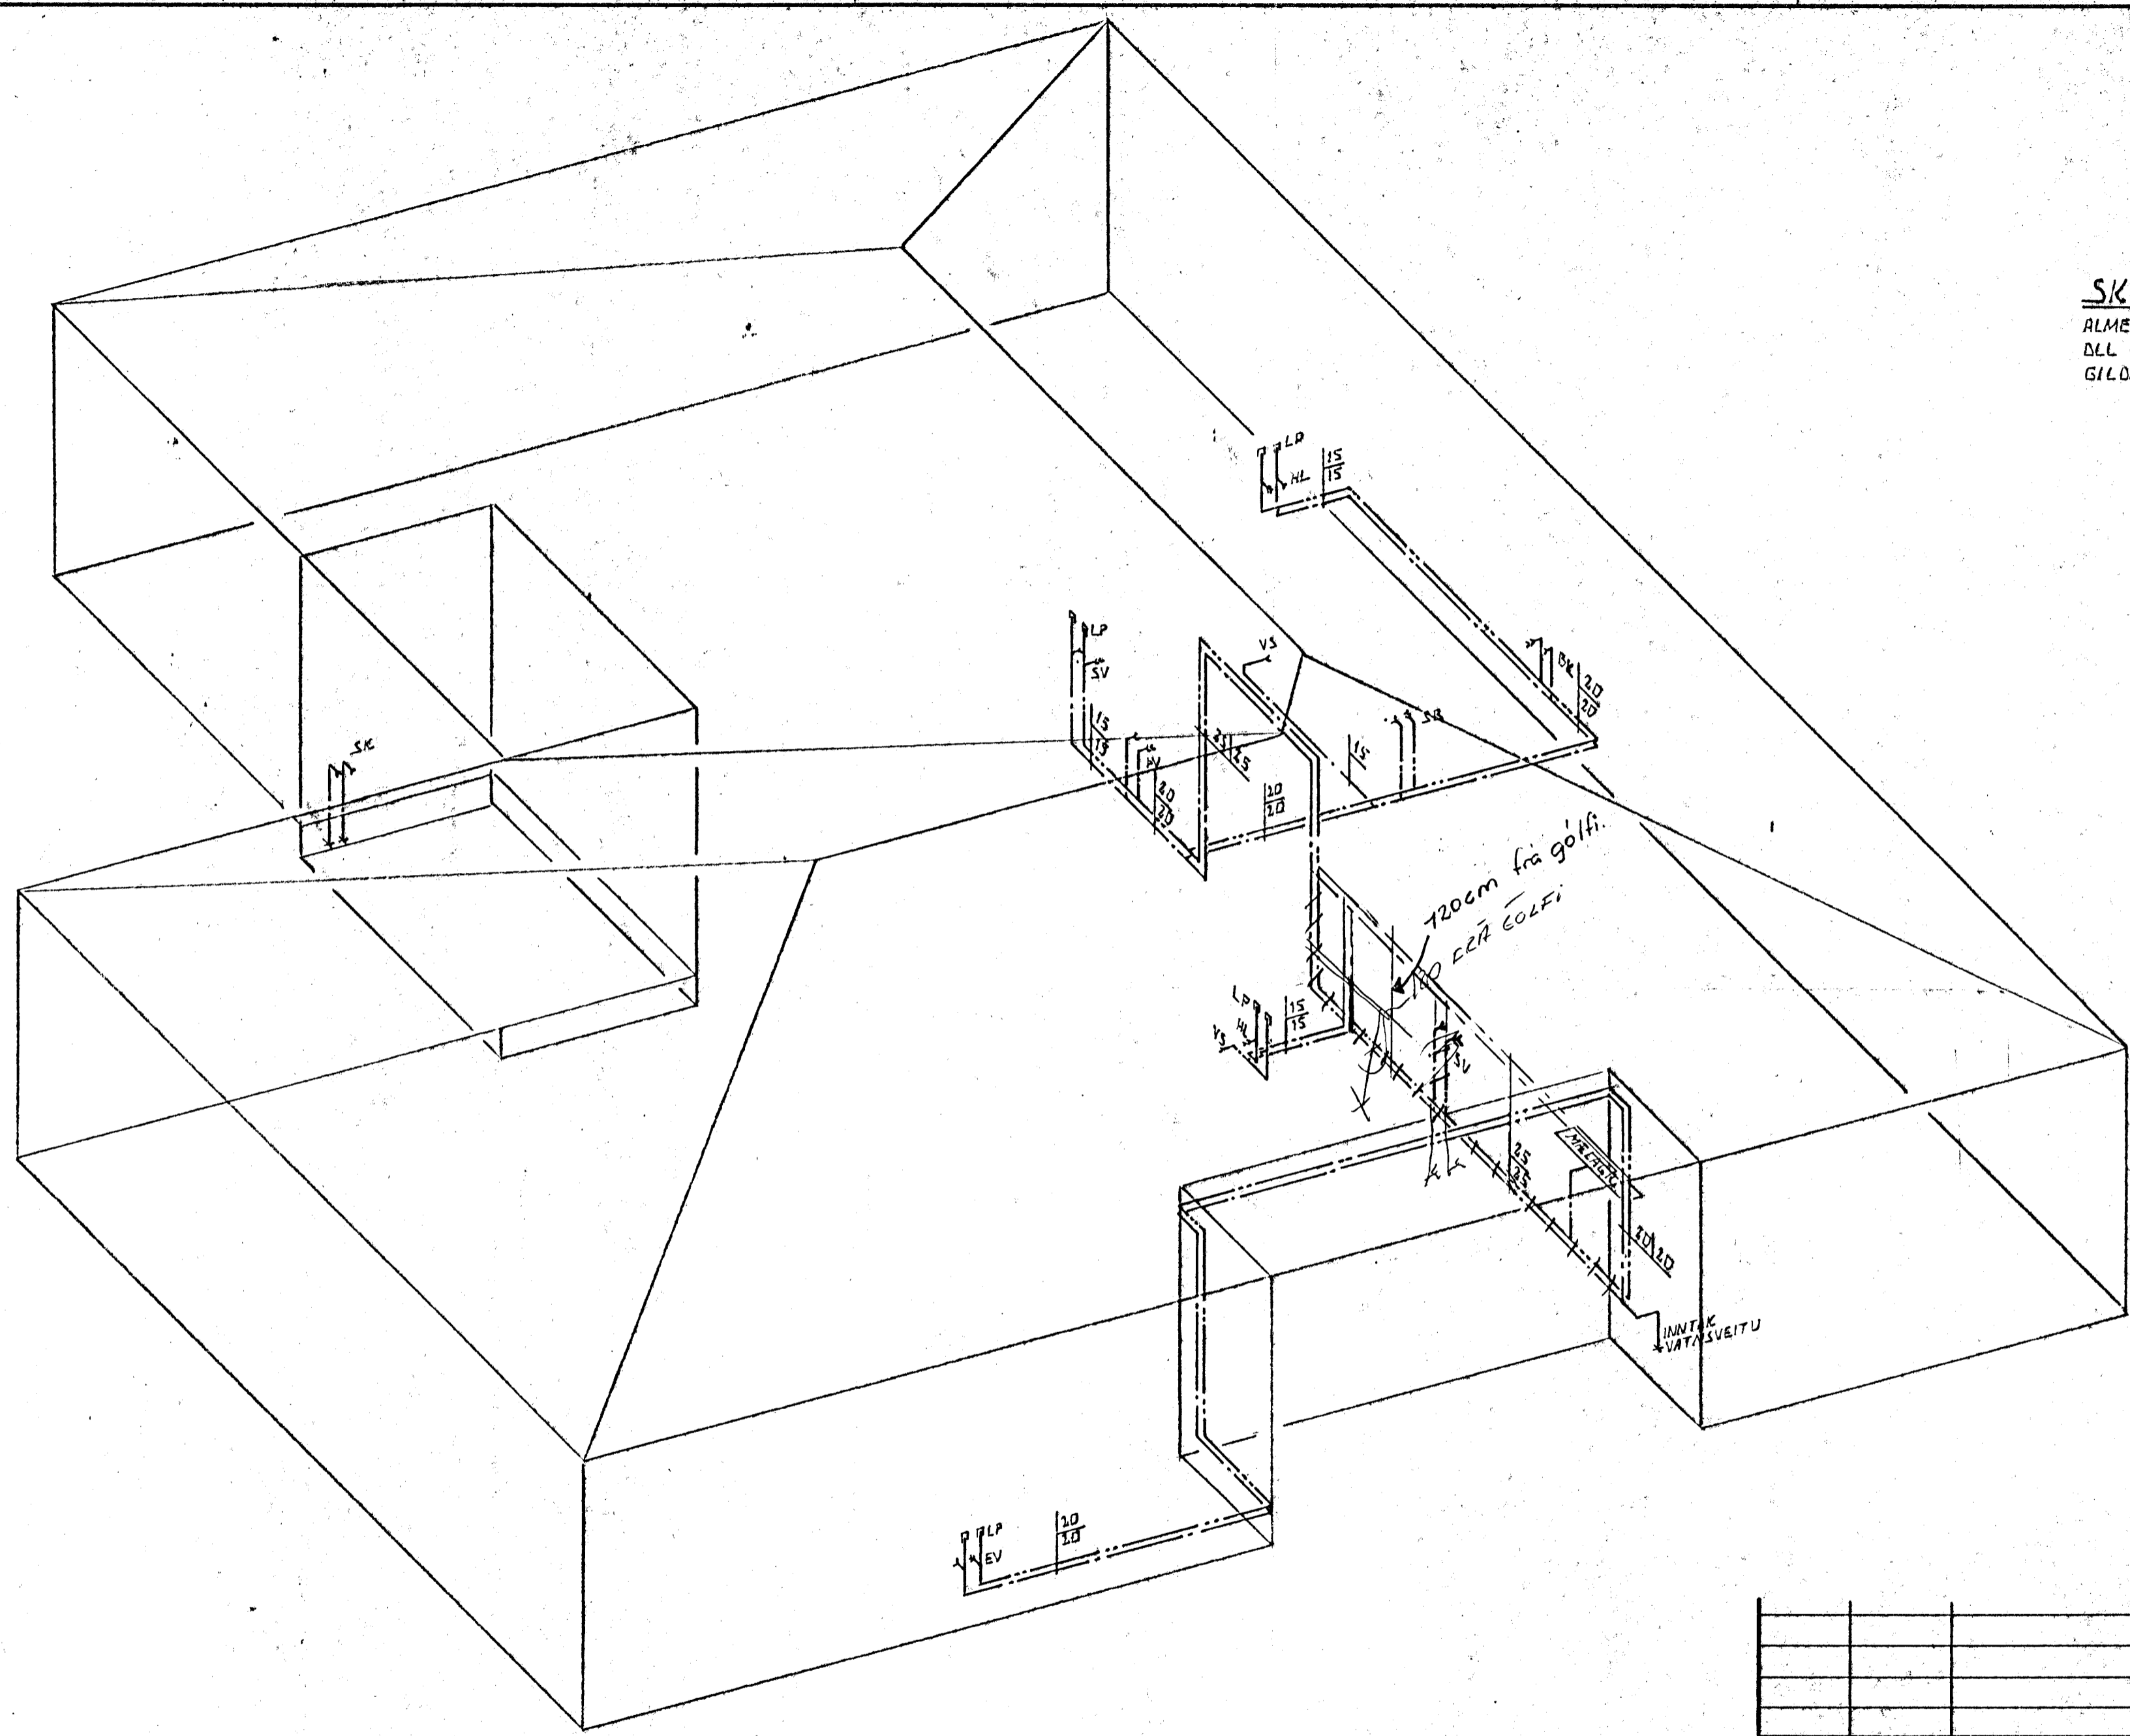

RUMMYND 1:50

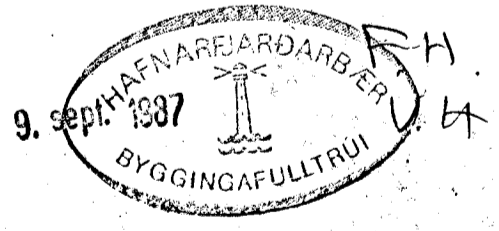

DR. NR.	DAGS.	EÐLI BREVTINGAR	SIGN.
		VÍÐIBERG 7. HAFNARFIRÐI	DAGS. SEPT. 1987
		RUMMYND VATNSLAGNA	HANNA
		MELIKV. 1:50	TEIKNAR
		SIGURÐUR ÞORLEIFSSON TEIKNIFRÆÐINGUR F.T.T.F.I.	VERK NR. 8728
		STRANDGÖTU 11 HAFNARFIRÐI SÍMI 54751	BLAÐ NR. 2-05.