


# VÍÐIBERG 7. HAFNARFIRÐI.

Samþykkt á fundi bygginga-  
nefndar þ. 4.16.1987


BYGGINGAFULLTRÚINN  
Í HAFNARFIRÐI

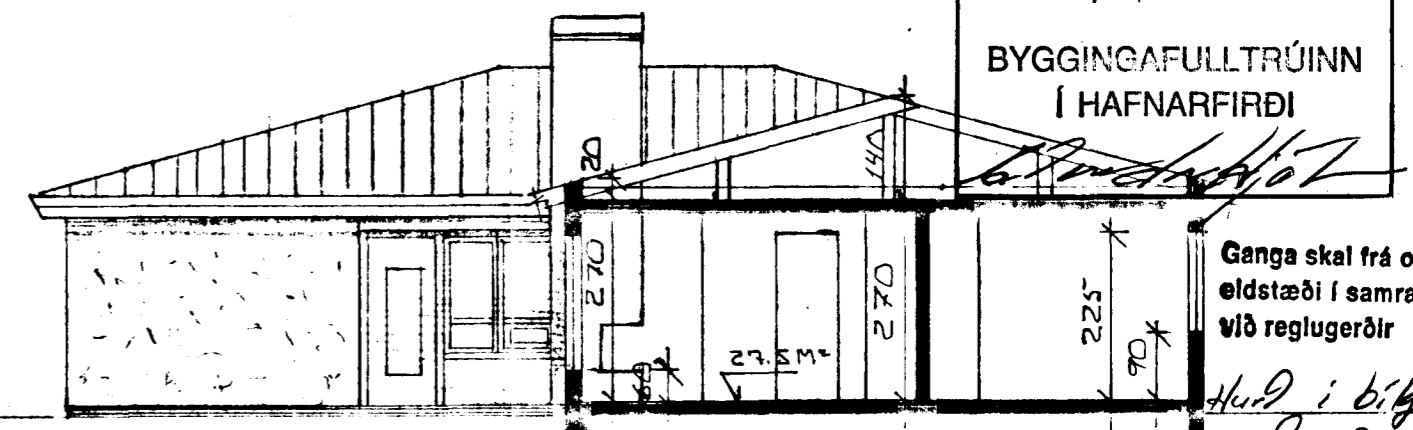


Ganga skal frá opnu  
eldstæði í samræmi  
við reglugerðir

Húsið í bít  
nr. 8-30

SKURÐUR A-A • 1:100

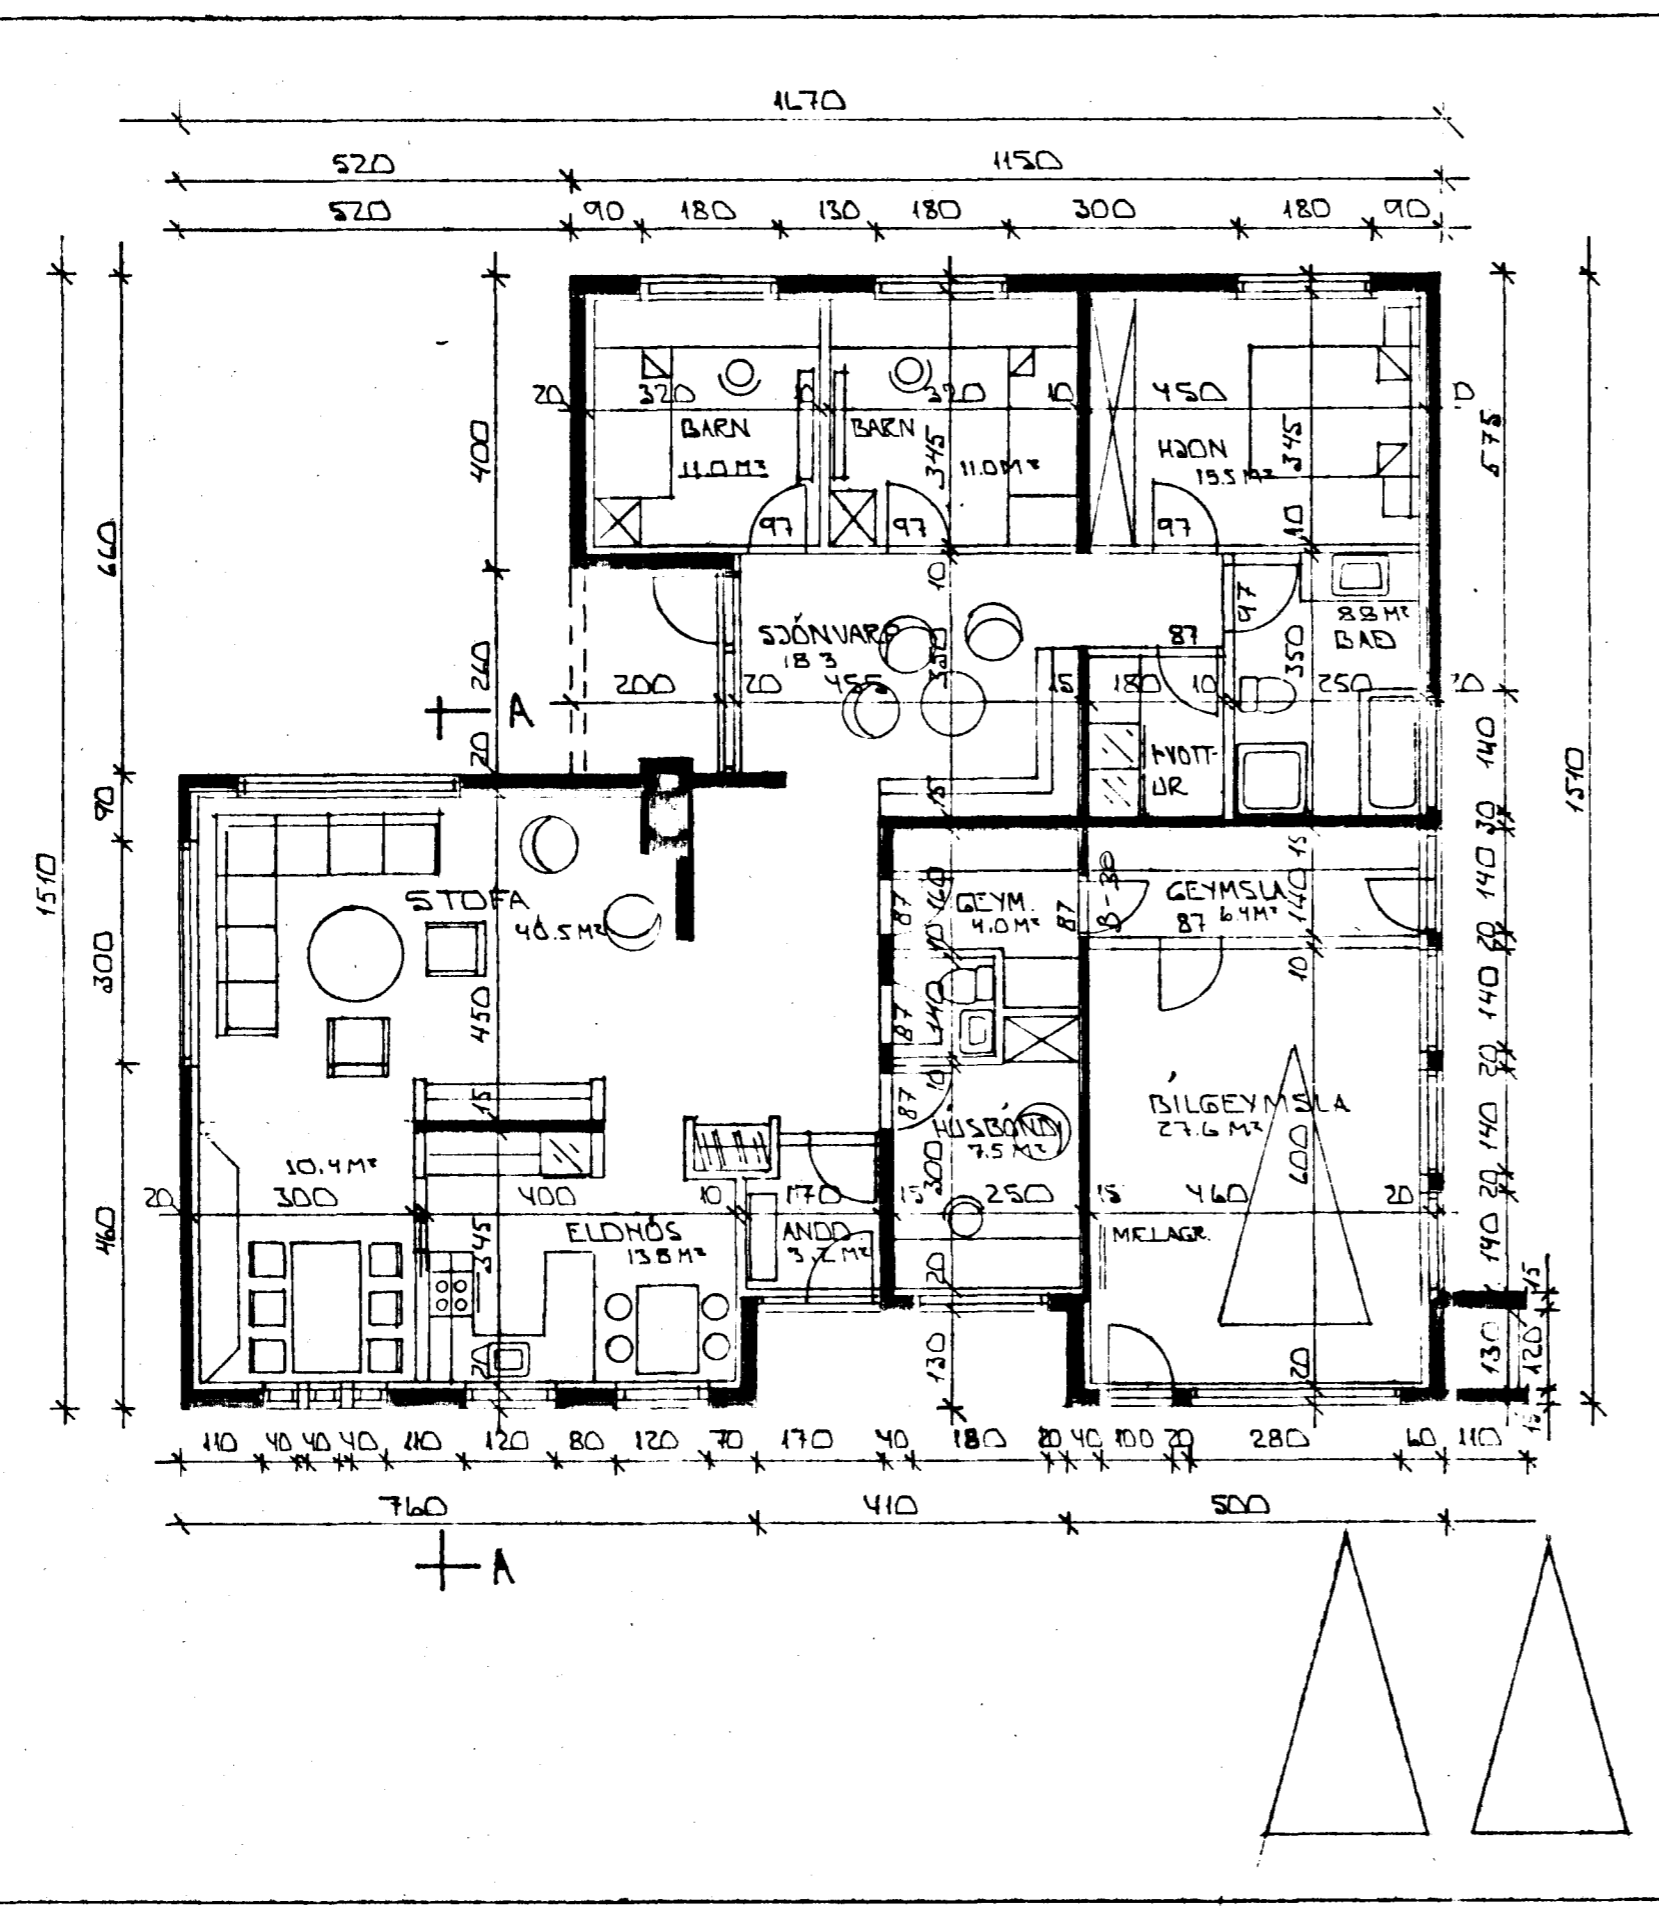

GRUNNMYND • 1:100

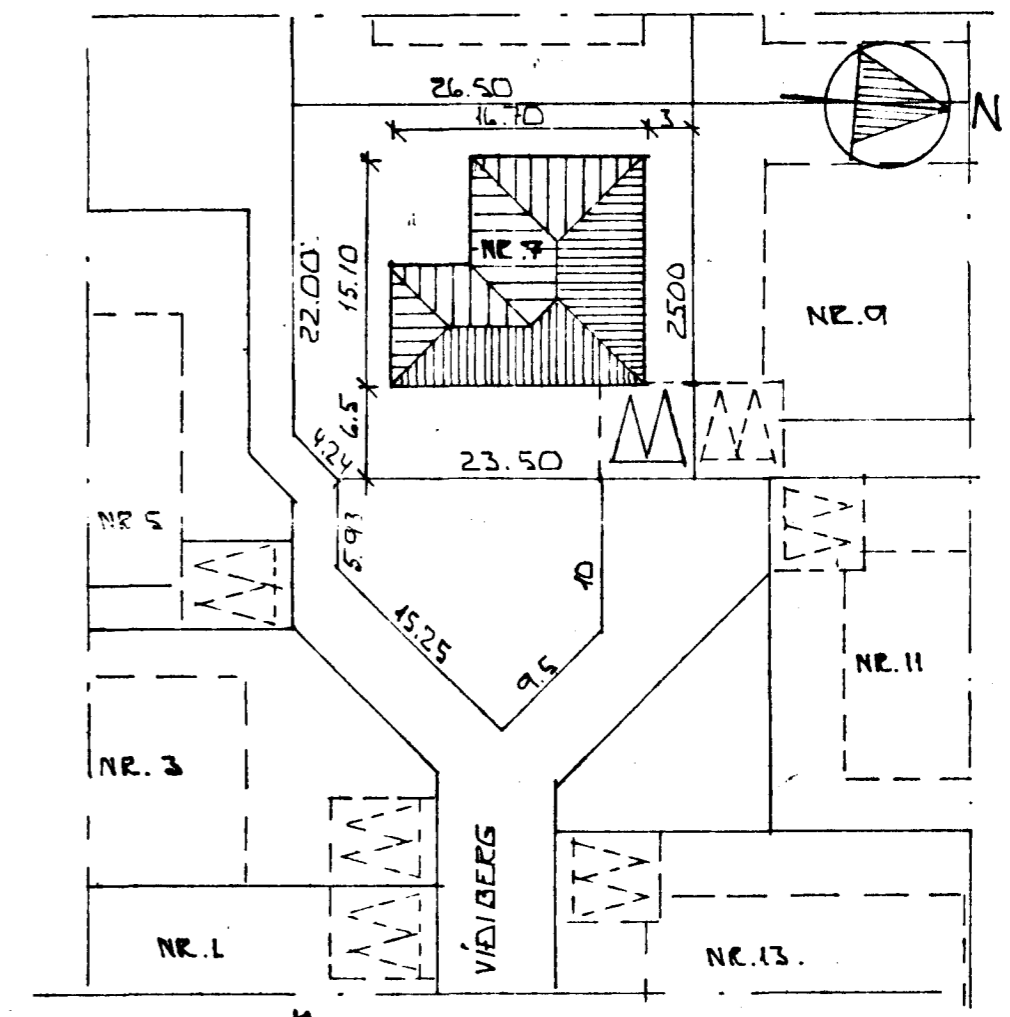

AFSTÖÐUMYND • 1:500

**SKYRINGAR**

ÍBUD 170 M<sup>2</sup> BR  
 GILGEYMSLA 36 M<sup>2</sup> BR  
 SAMTALS 206 M<sup>2</sup> BR  
 HÚSIÐ ER 721 M<sup>2</sup> BR  
 HÚSIÐ ER STEINSTEYPT MÆÐ TIMBURNAKI KLEDDU JÆRNI  
 KOLNUMARTÖLUR SEU SKV. 1ST 66

BR.NR.	DAGS	EDLI	BREYTINGAR	SIGN.
VÍÐIBERG 7 HAFNARFIRÐI				DAGS. MAÍ '87
GRUNNMYND - SKURÐUR - AFSTÖÐUMYND				HANNAÐ
MÆLIKV. 1:100				TEIKNAD
				VERK NR.