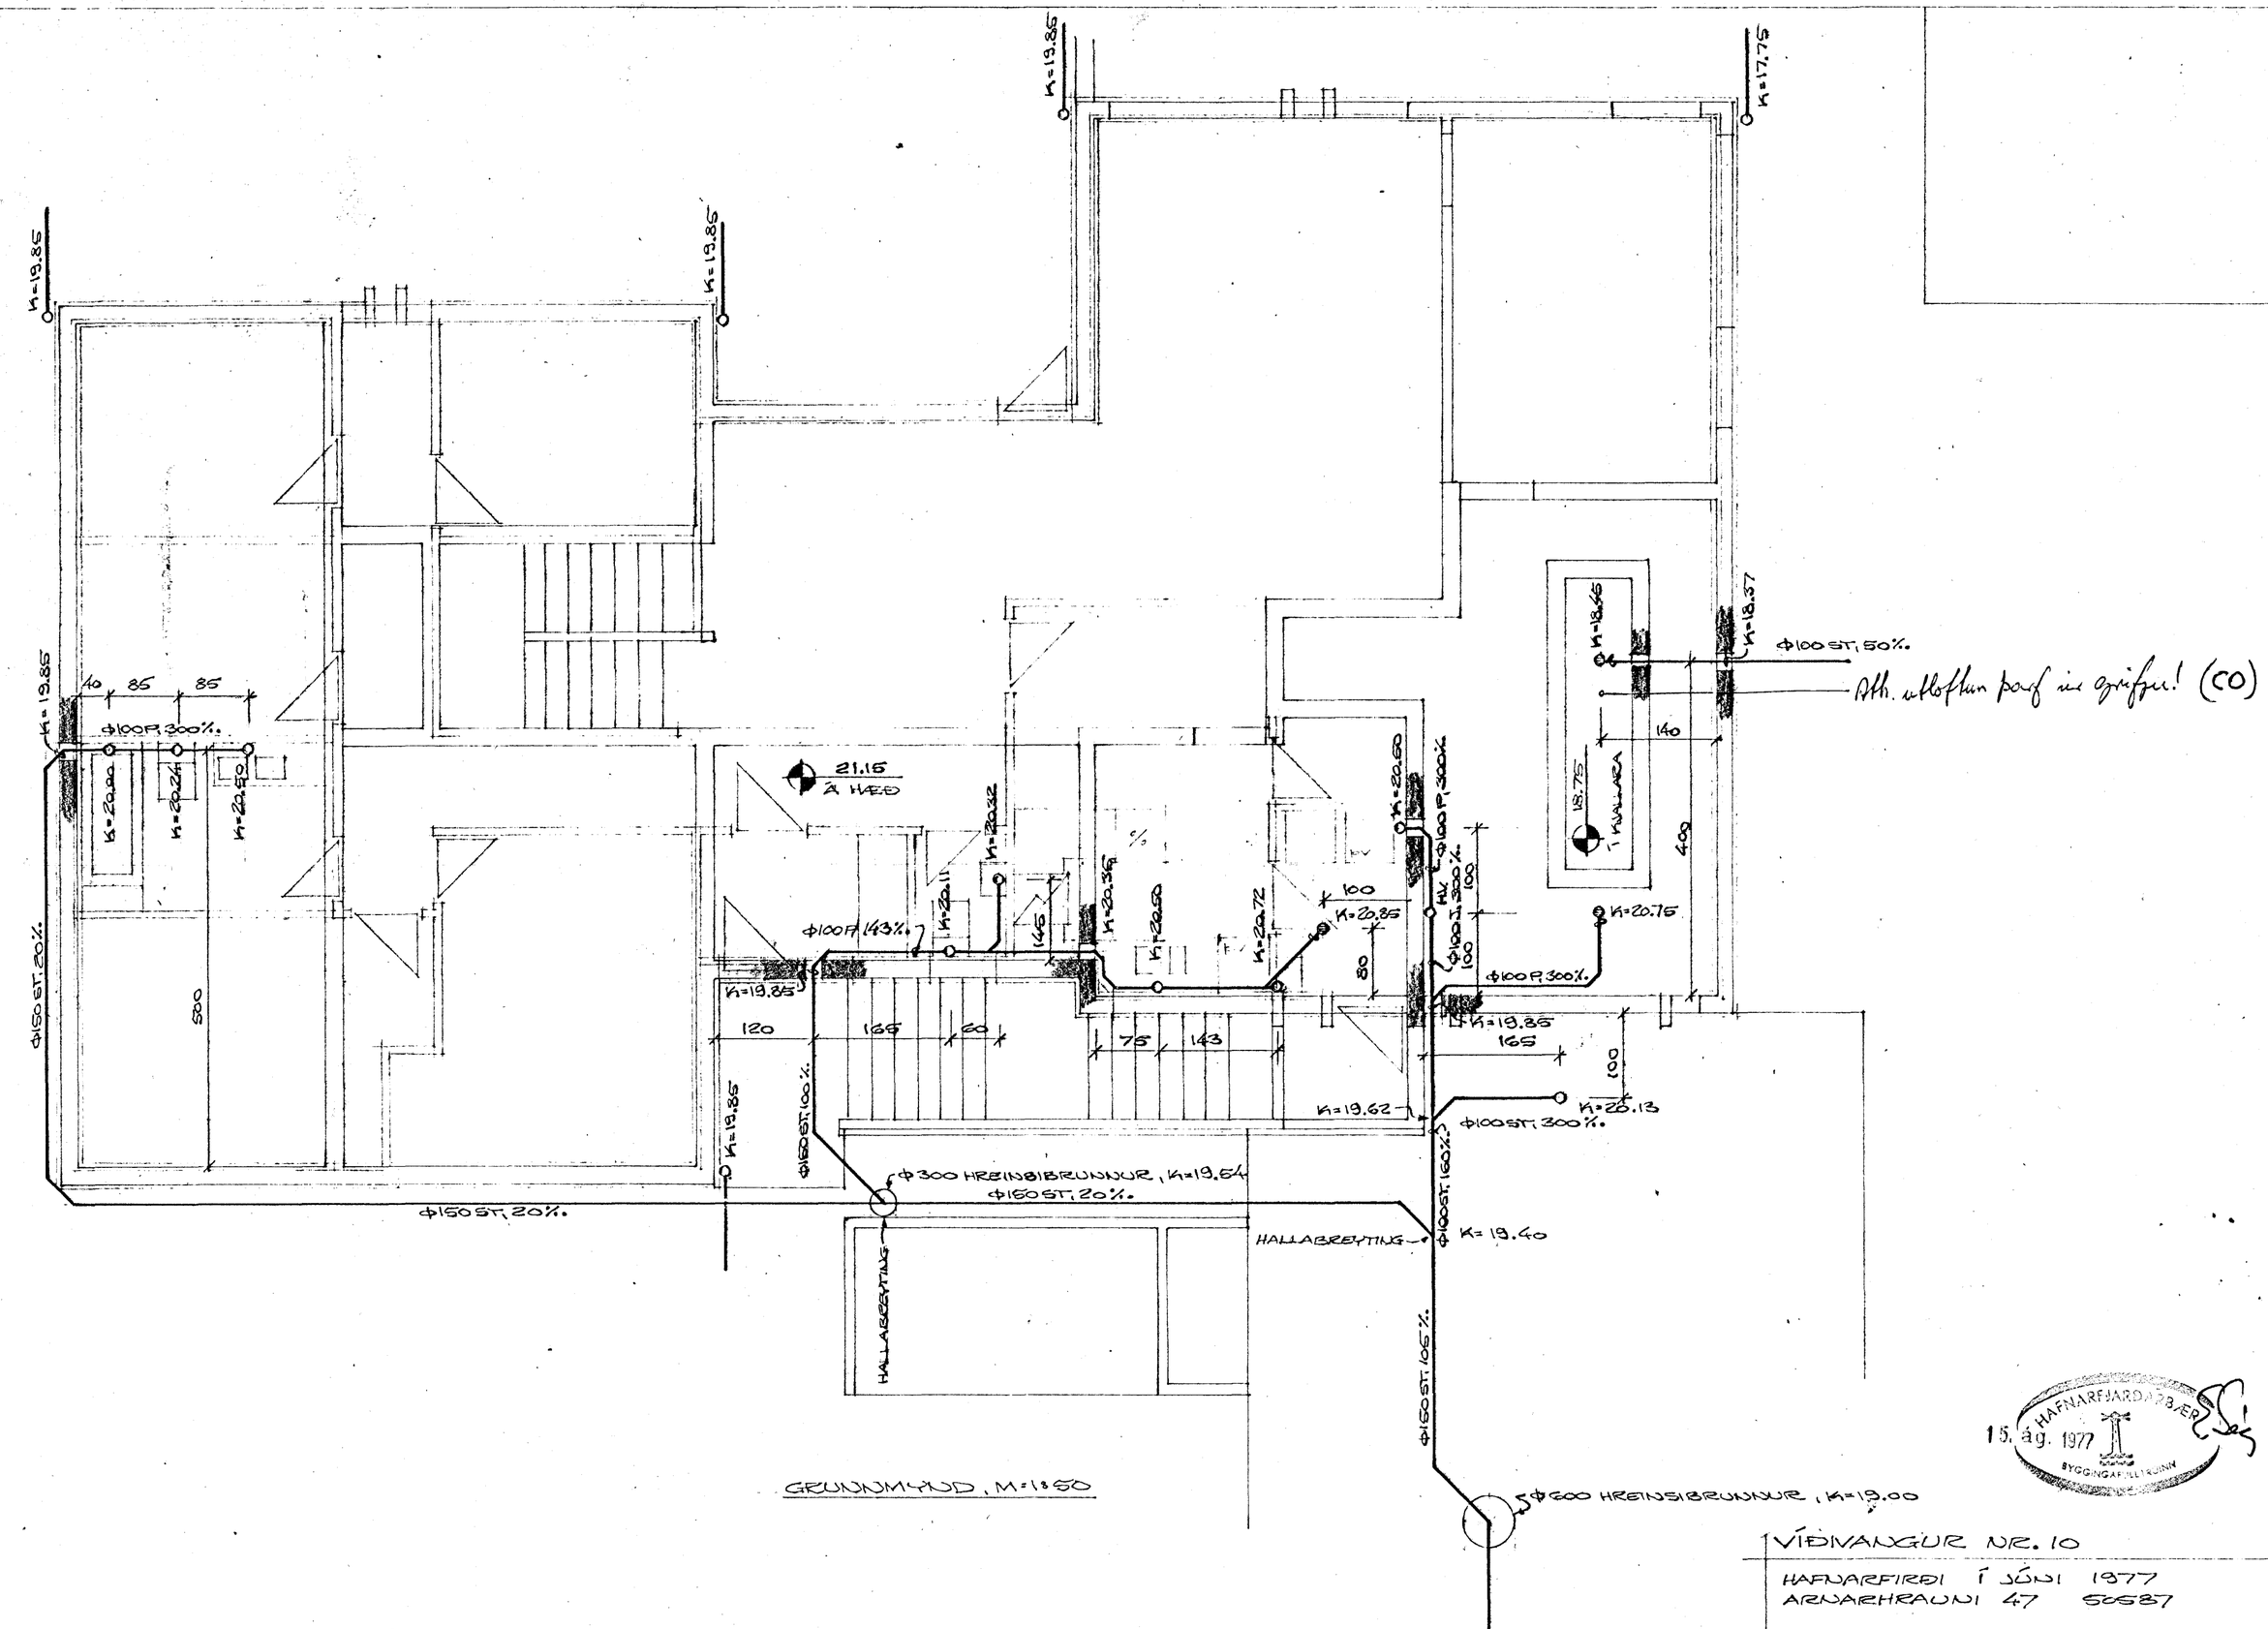

GRUNNMYND, M=1:50

HAFNARFJARÐARBÆR
15. ág. 1977
BYGGINGAFULLTRÚINN

VÍÐIVANGUR NR. 10

HAFNARFIRÐI Í JÚNÍ 1977
ARNARHRAUNI 47 50587

FRÁRENNSLISLÖGN - GRUNNMYND

Ágúst Ingvarsson FVFÍ