
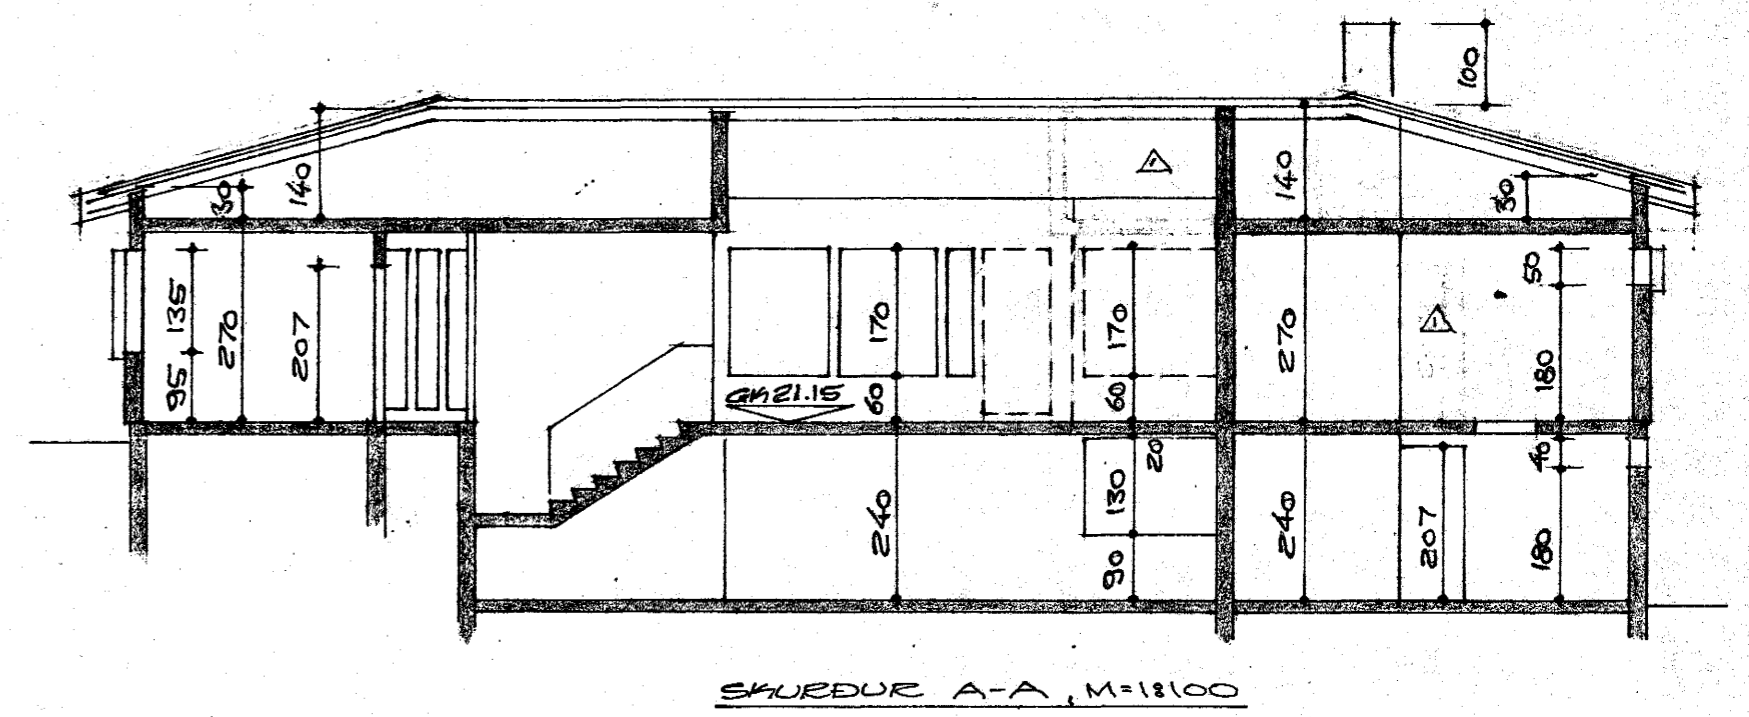


Samþykkt á fundi bygginga-
nefndar þ. 6/9 1978
BYGGINGAFULLTRÚINN
Í HAFNAFIRÐI
Th. Einar Sigurðsson

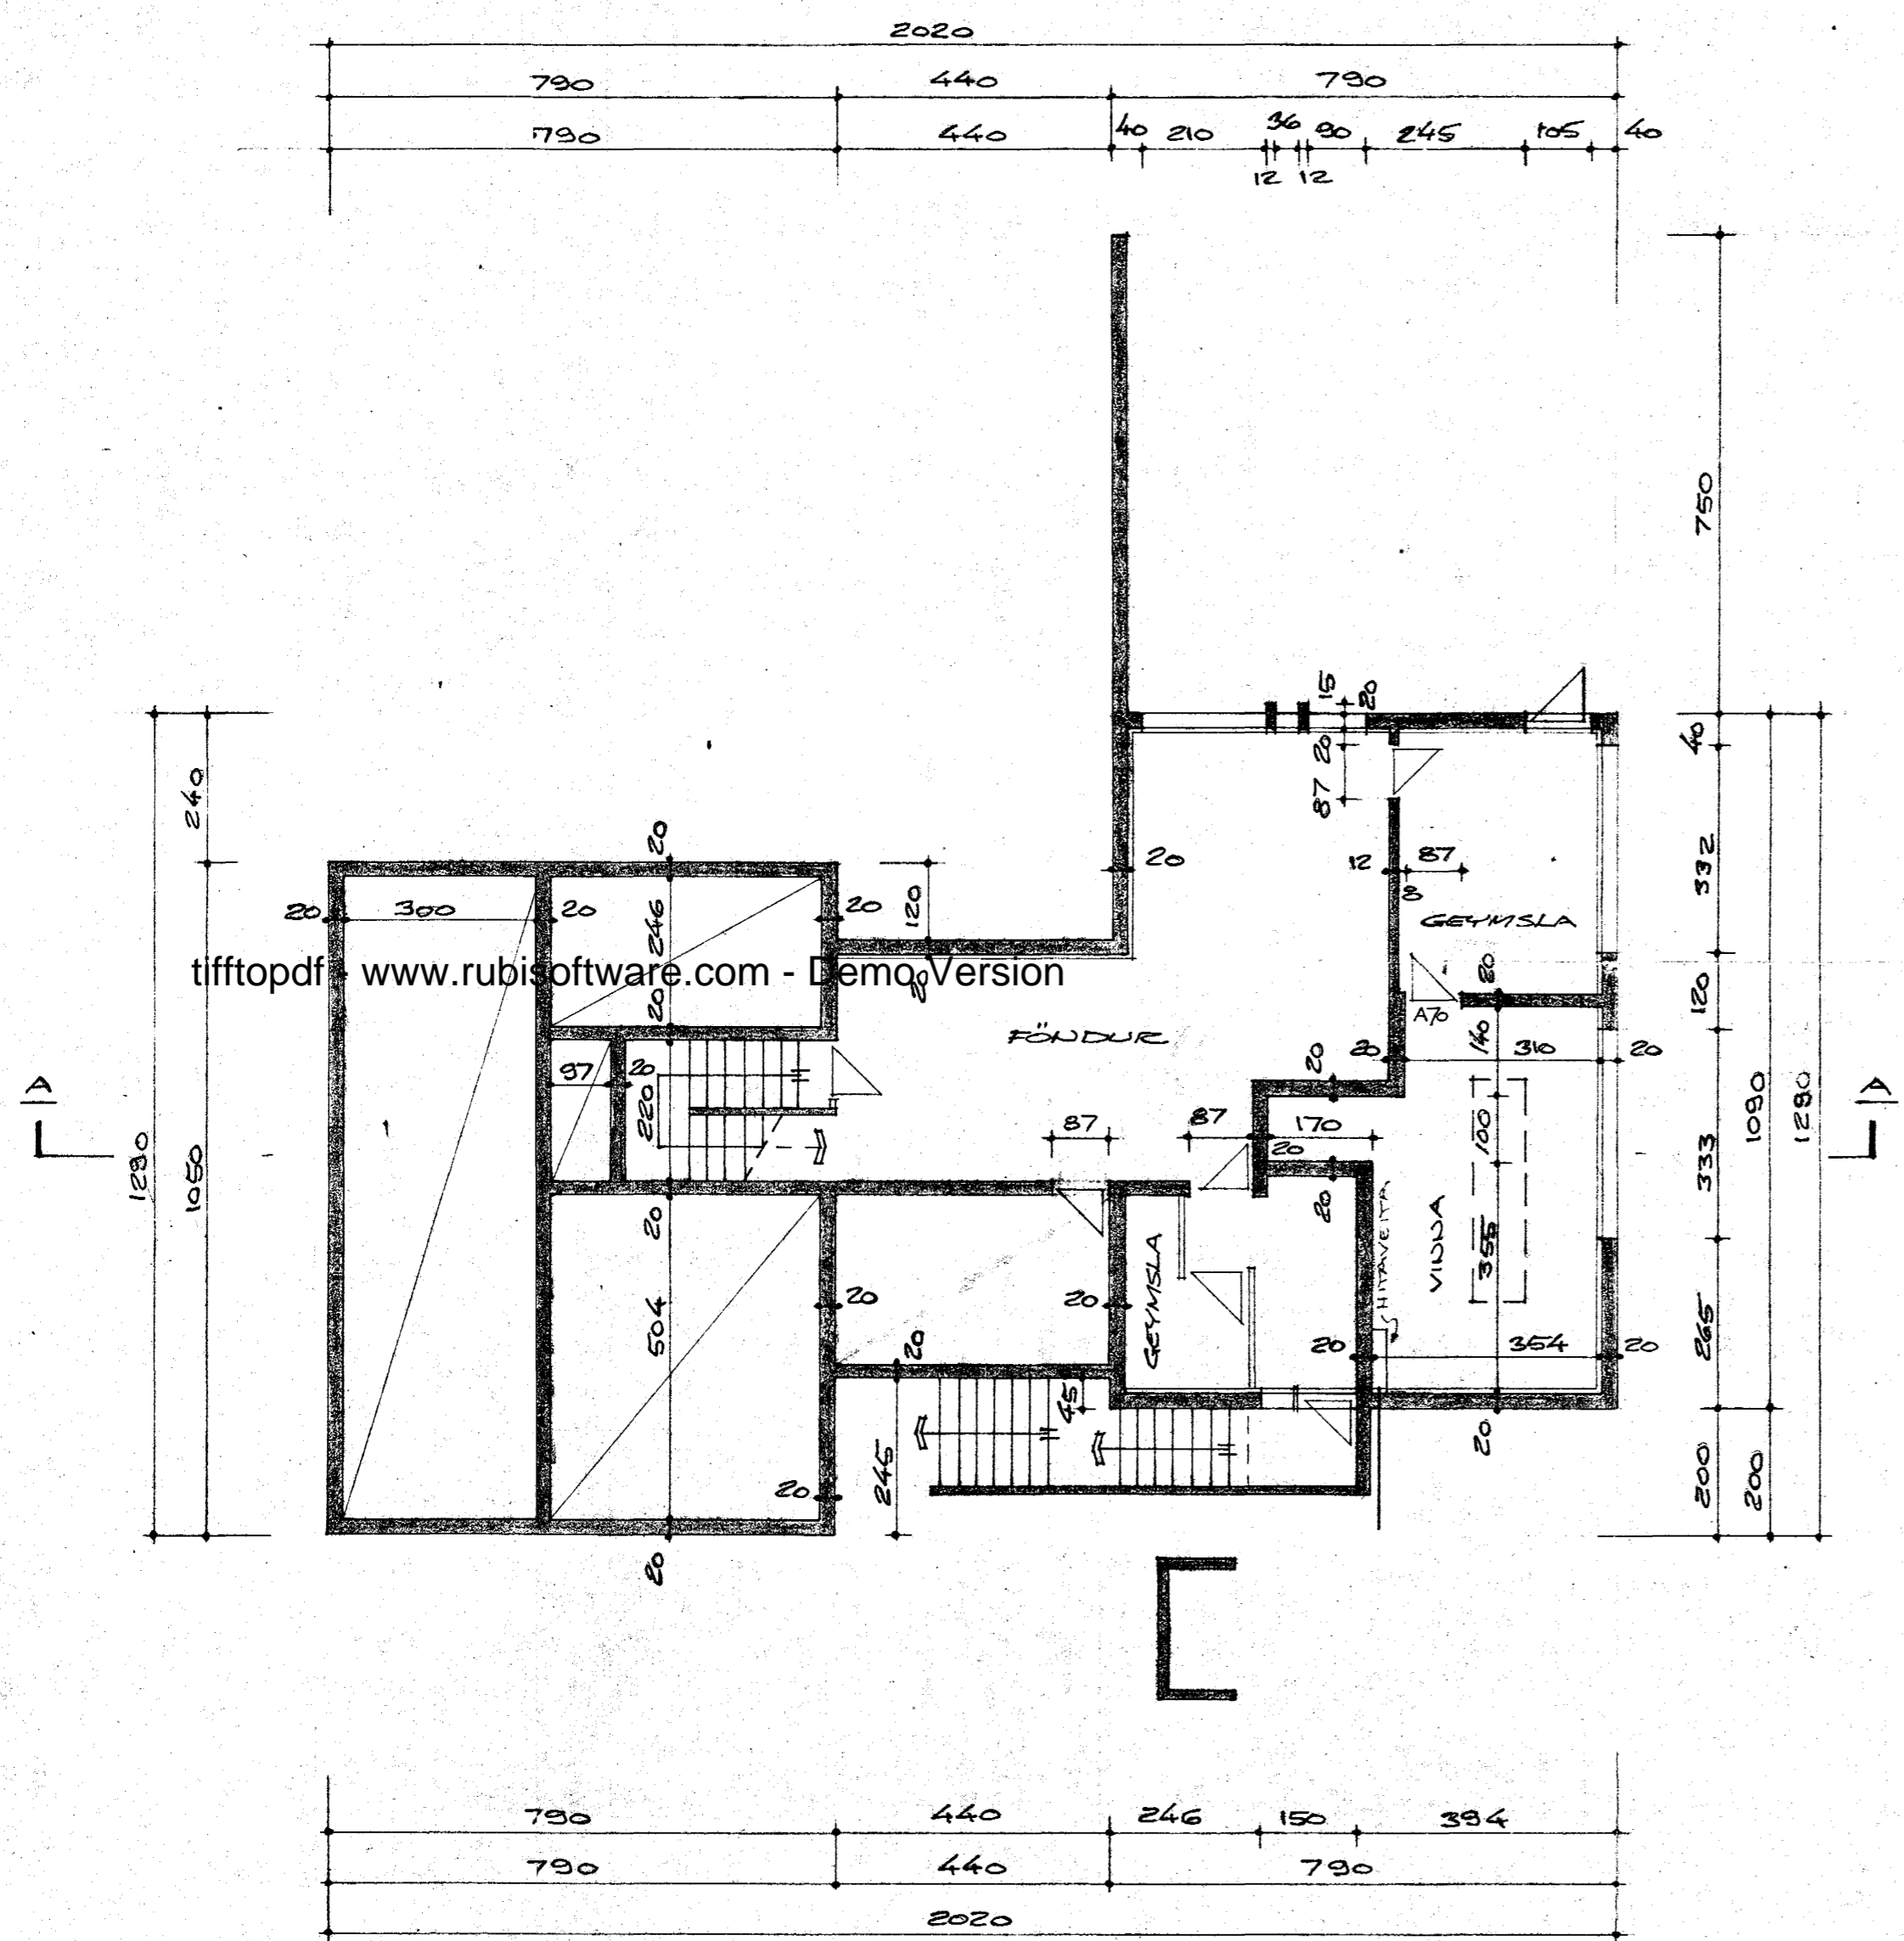

GRUNNMYND, M=1:100

VIÐVANGUR NR. 10
HAFNAFIRÐI Í APRÍL 1977
AÐJAFRAUNI 47 50587

△ BREYTT 22.8.1978
BREYTT 4.7.1978
BREYTT 20.6.1977

Arnar Magnússon