
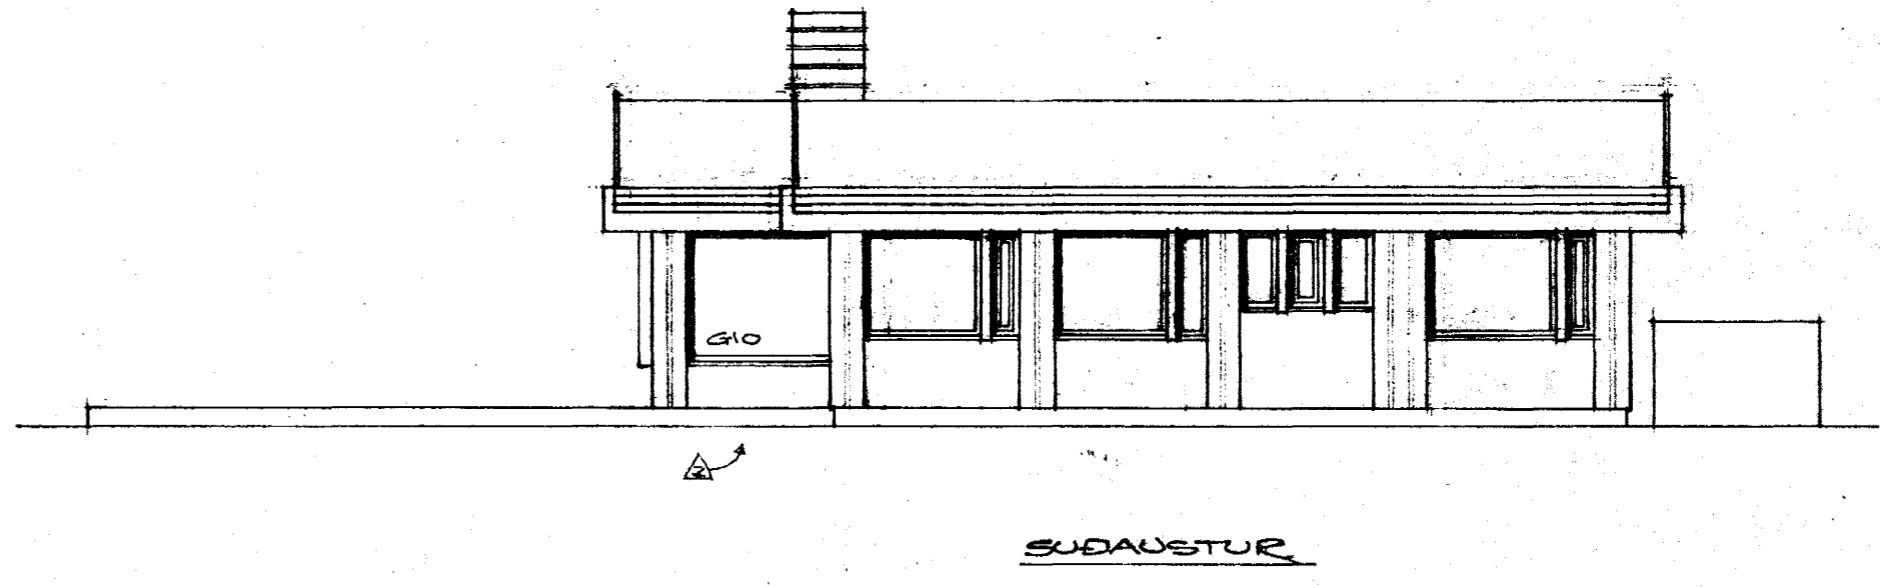




Samþykkt á fundi bygginga-  
 nefndar þ. 24. 8. 1977  
 12/7 1977  
 BYGGINGAFULLTRÚINN  
 Í HAFNARFIRÐI  
*S. Jónsson*

Ganga skal frá öðrum  
 eldstæði í samráði við  
 stjórnunarmanninn

Ganga skal frá öðrum  
 eldstæði í samráði við  
 stjórnunarmanninn

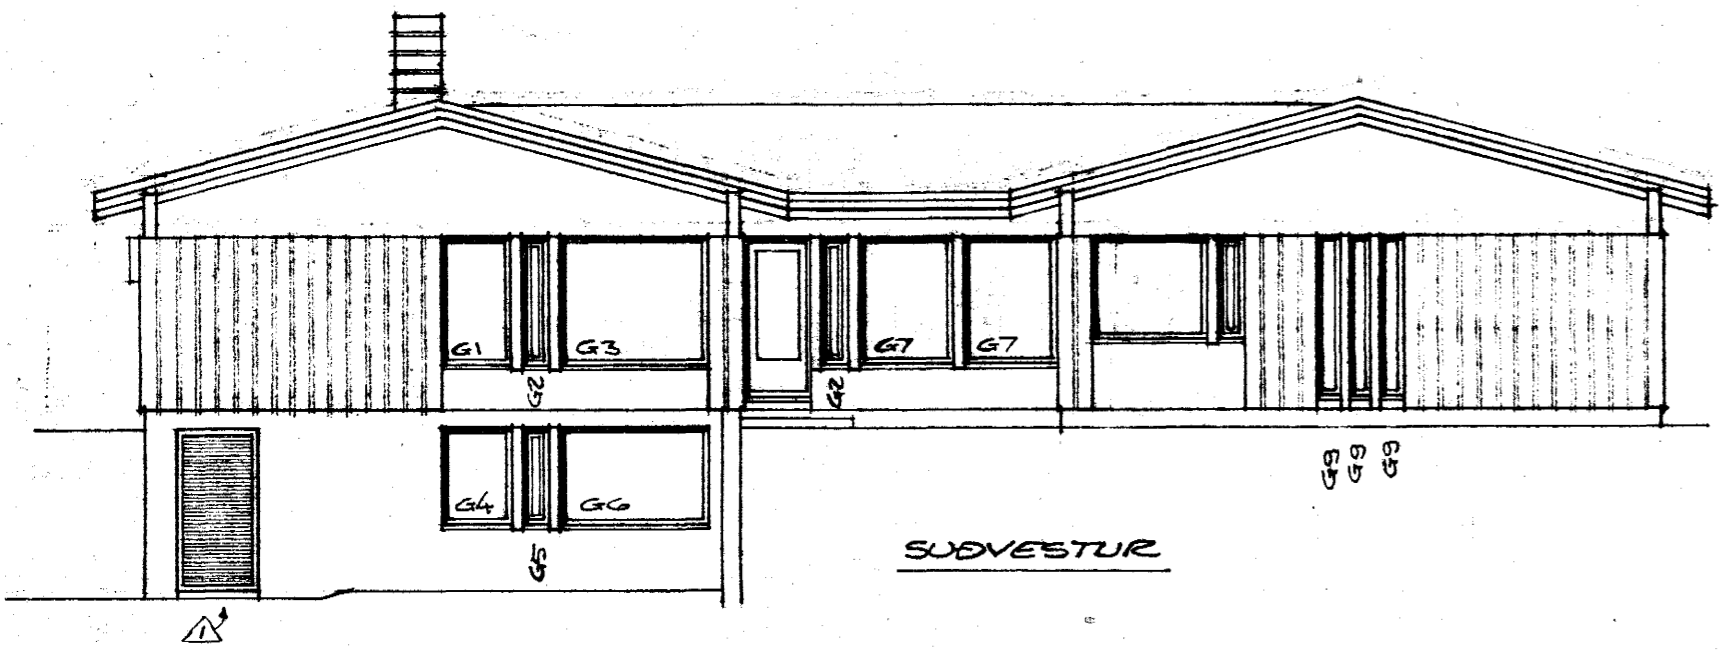

tifftopdf - www.rubissoftware.com - Demo Version

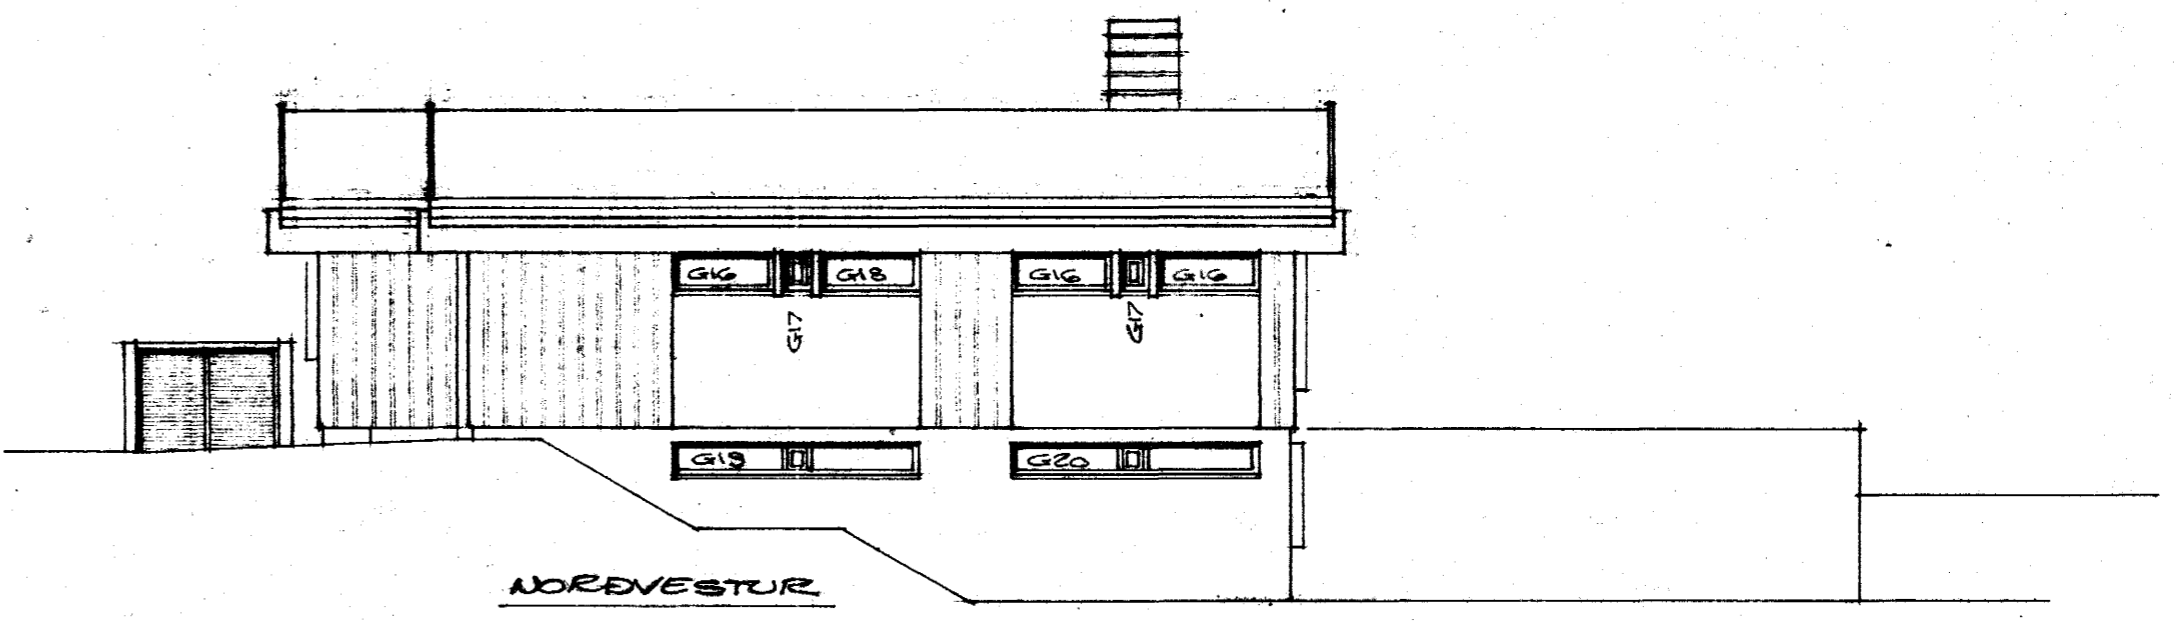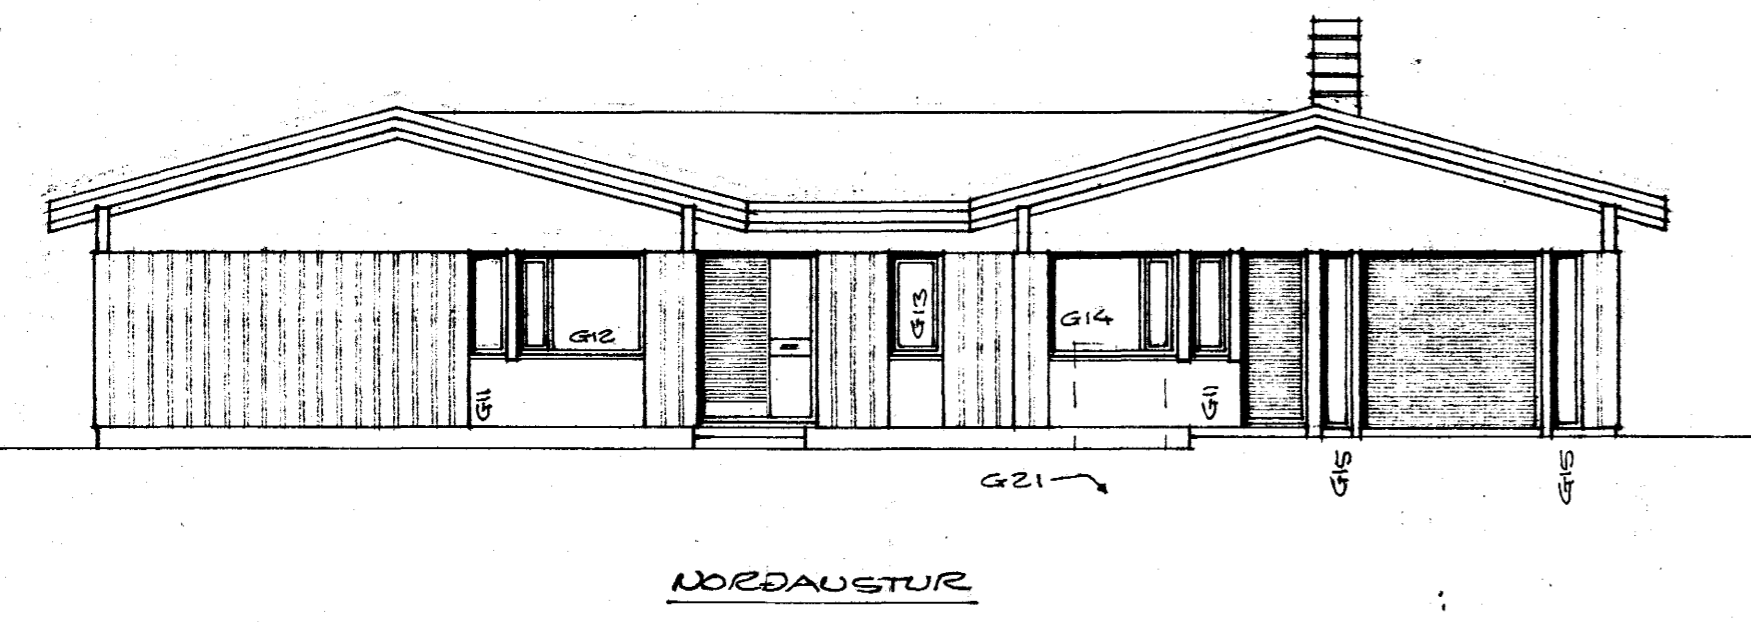

VÍÐIVANGUR NR. 10, M=1:100  
 HAFNARFIRÐI Í APRÍL 1977  
 ARNARHRAUNI 47 50587

BRÉTT 4.7.1978  
 BRÉTT 20.6.1977  
 BRÉTT 26.4.1977

*Agnar Magnússon*