Samþykkt á fundi byggingar-
nefndar þ. 29/8 1977
12/7 1978
BYGGINGAFULLTRÚINN
Í HAFNARFIRÐI

Ganga skal frá opnu
eldsneytis á samráði við
slökkviliðsstjóra

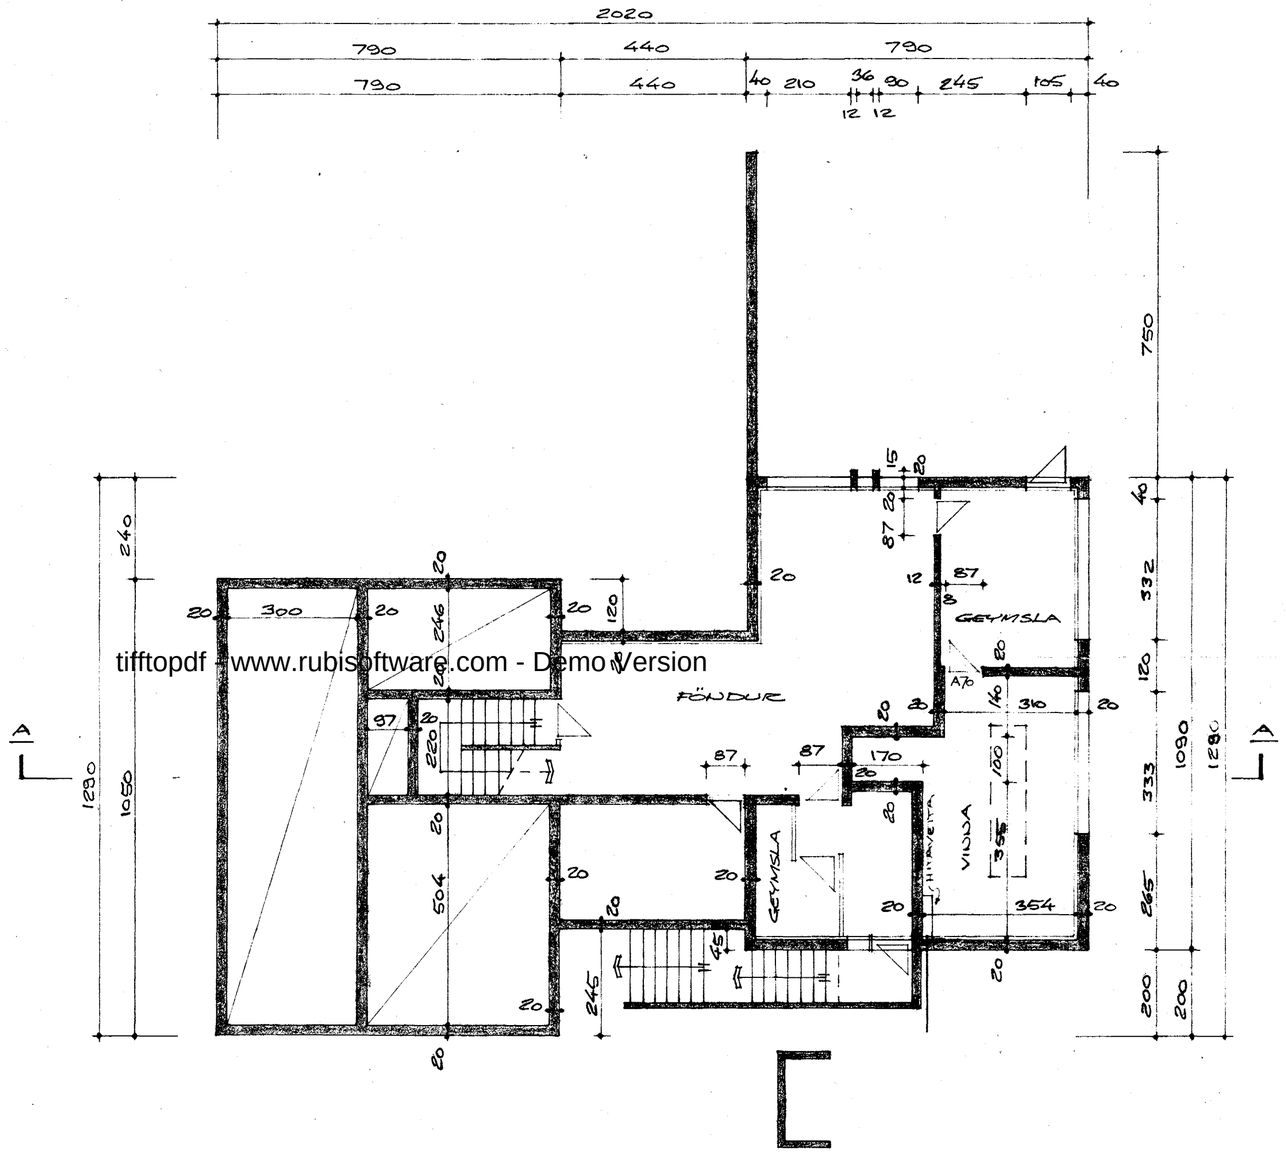

GRUNNMYND, M=1:100

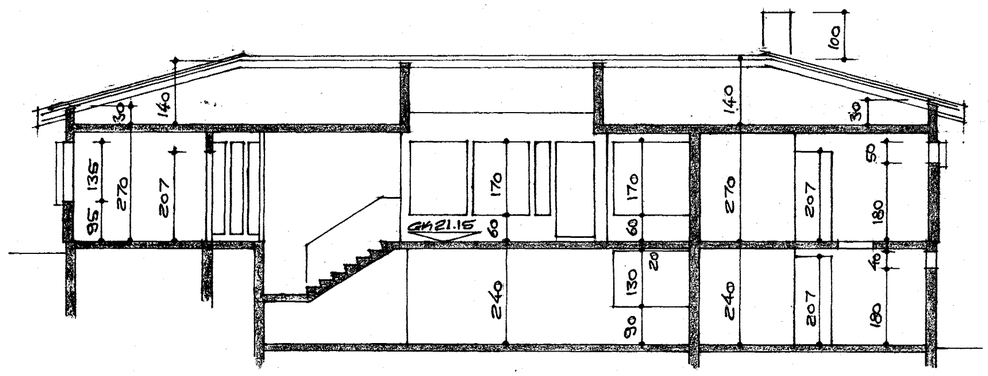

SNIÐUR A-A, M=1:100

VIÐIVANGUR NR. 10

HAFNARFIRÐI Í APRÍL 1977
ARNARHRAUNI 47 50587

Arnar Ingmundarson

BREYTT 4.7.1978
BREYTT 20.6.1977

tifftopdf - www.rubisoftware.com - Demo Version