
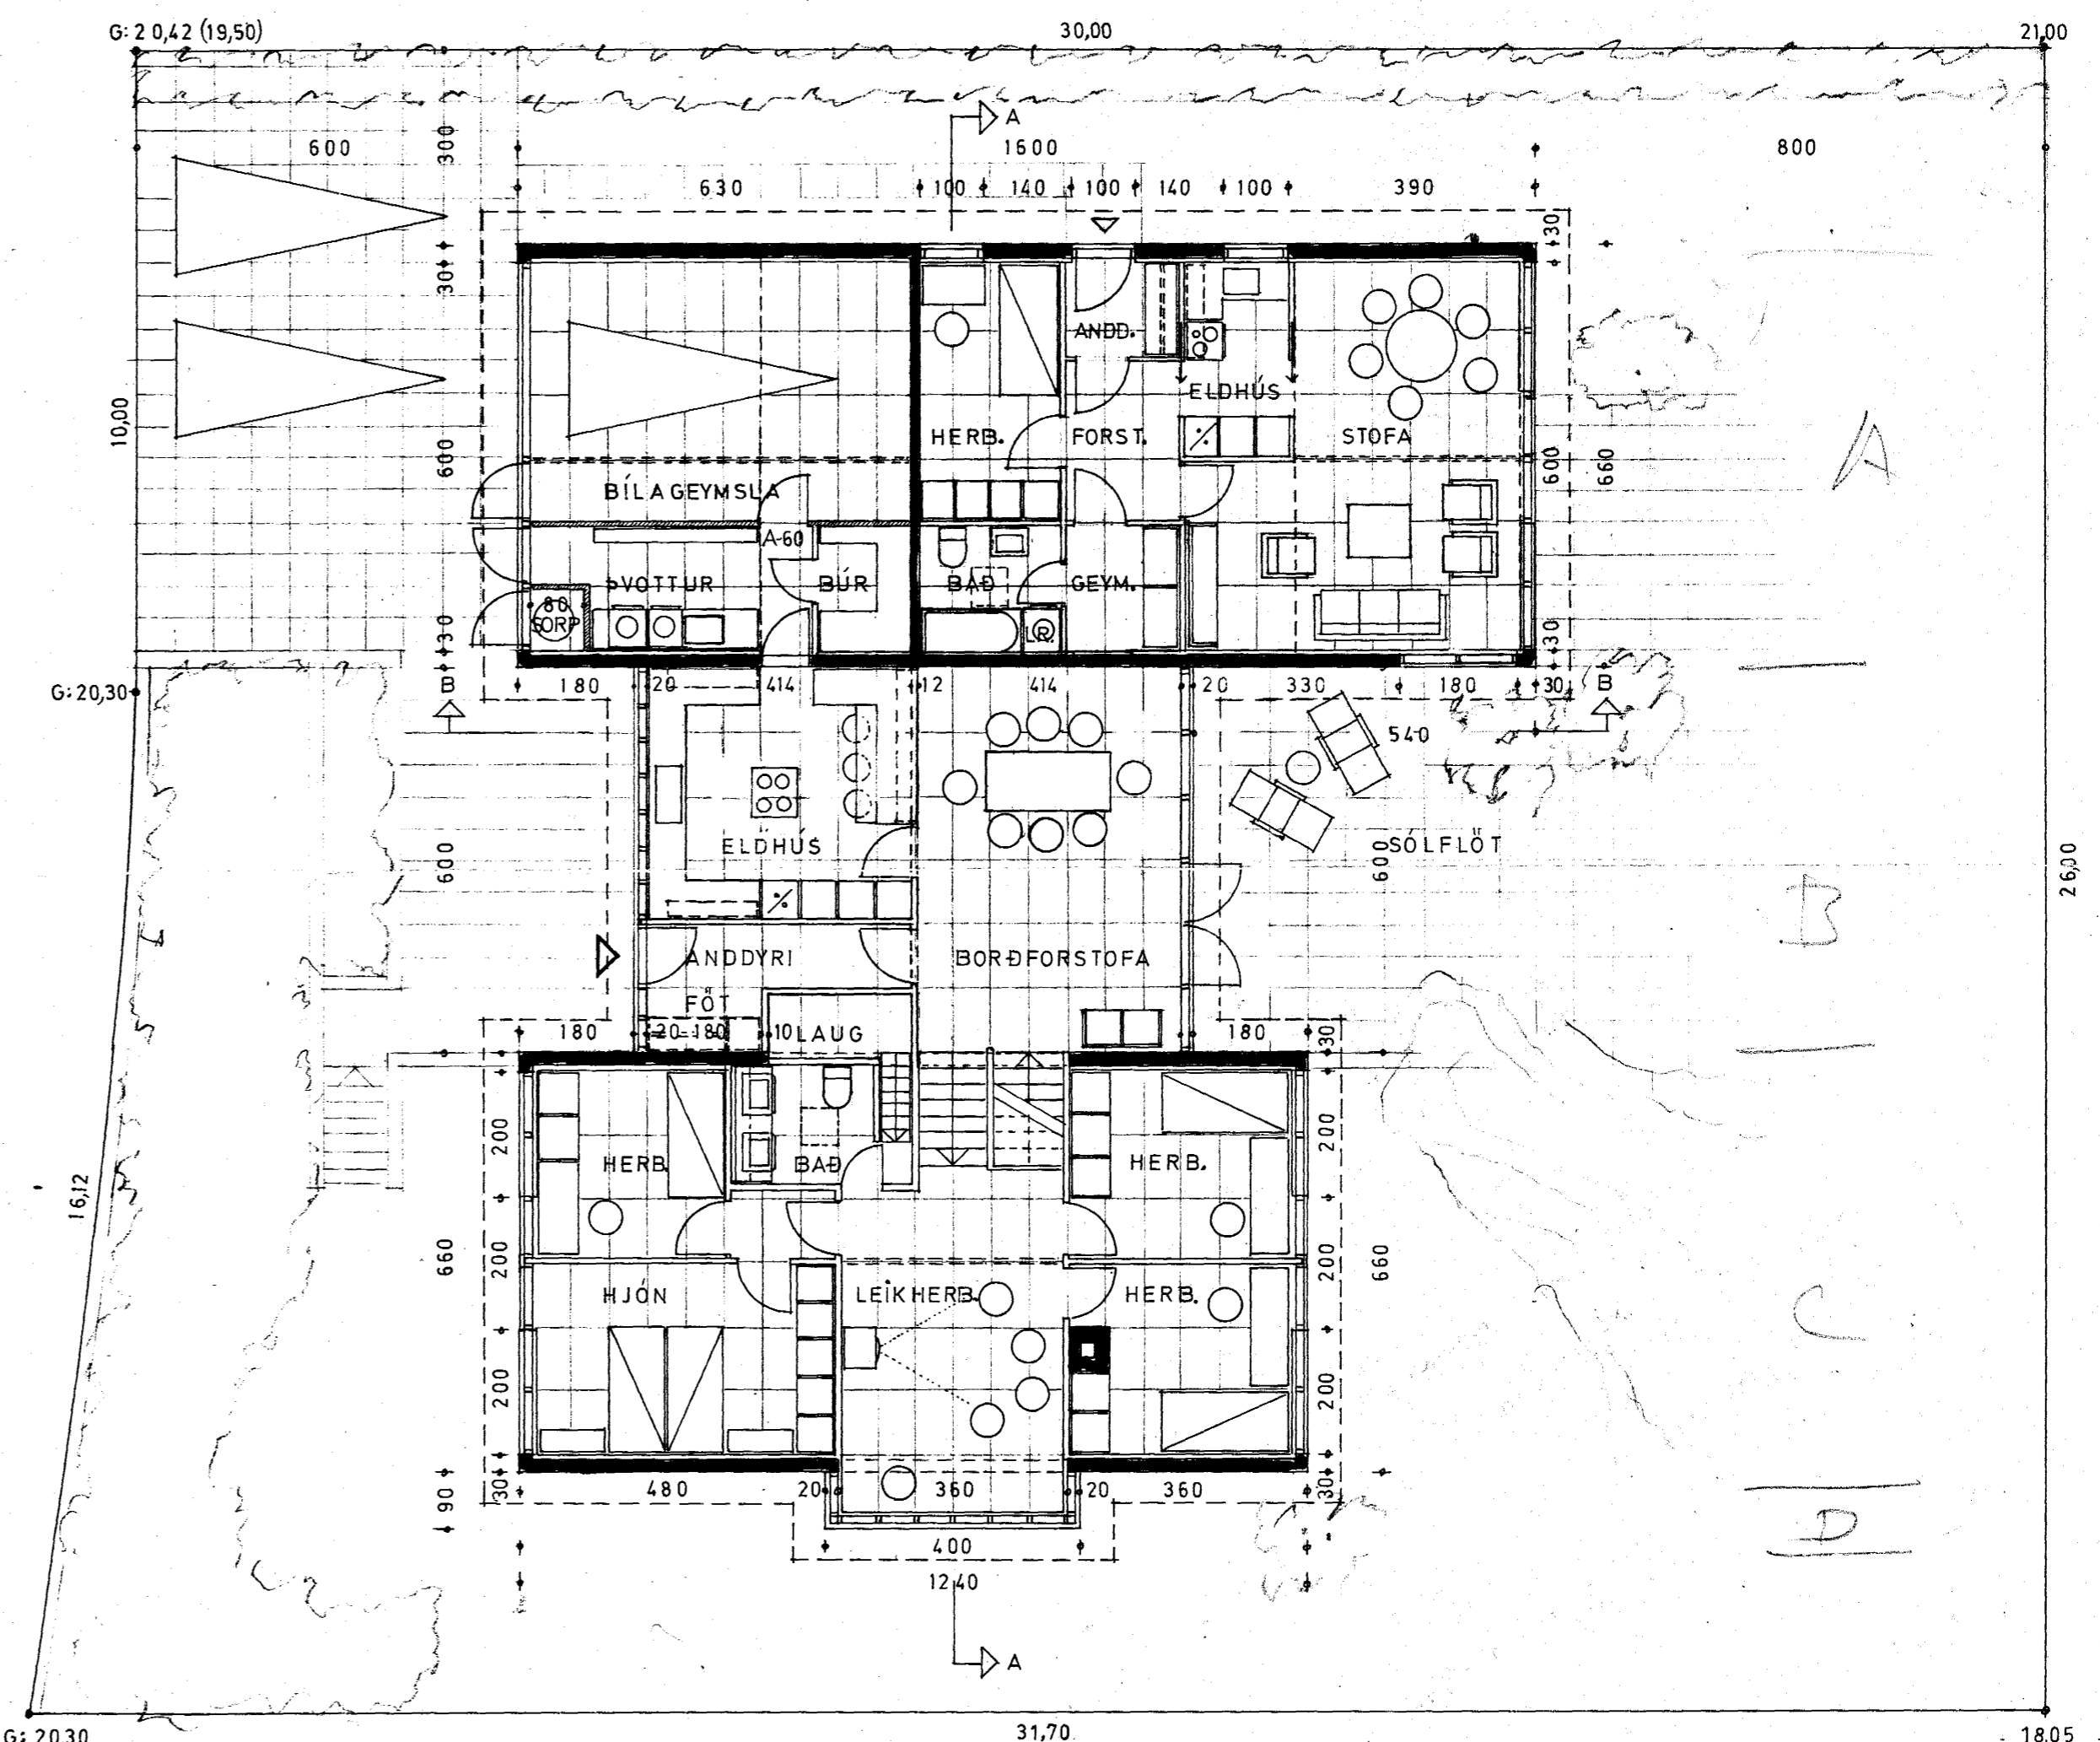


Samþykkt á fundi bygginga-
nefndar þ. 16.11.1977
BYGGINGAFULLTRÚINN
Í HAFNARFIRÐI


Ganga skal frá öðru
eldstæði í samráði við
eigendavísingjóra

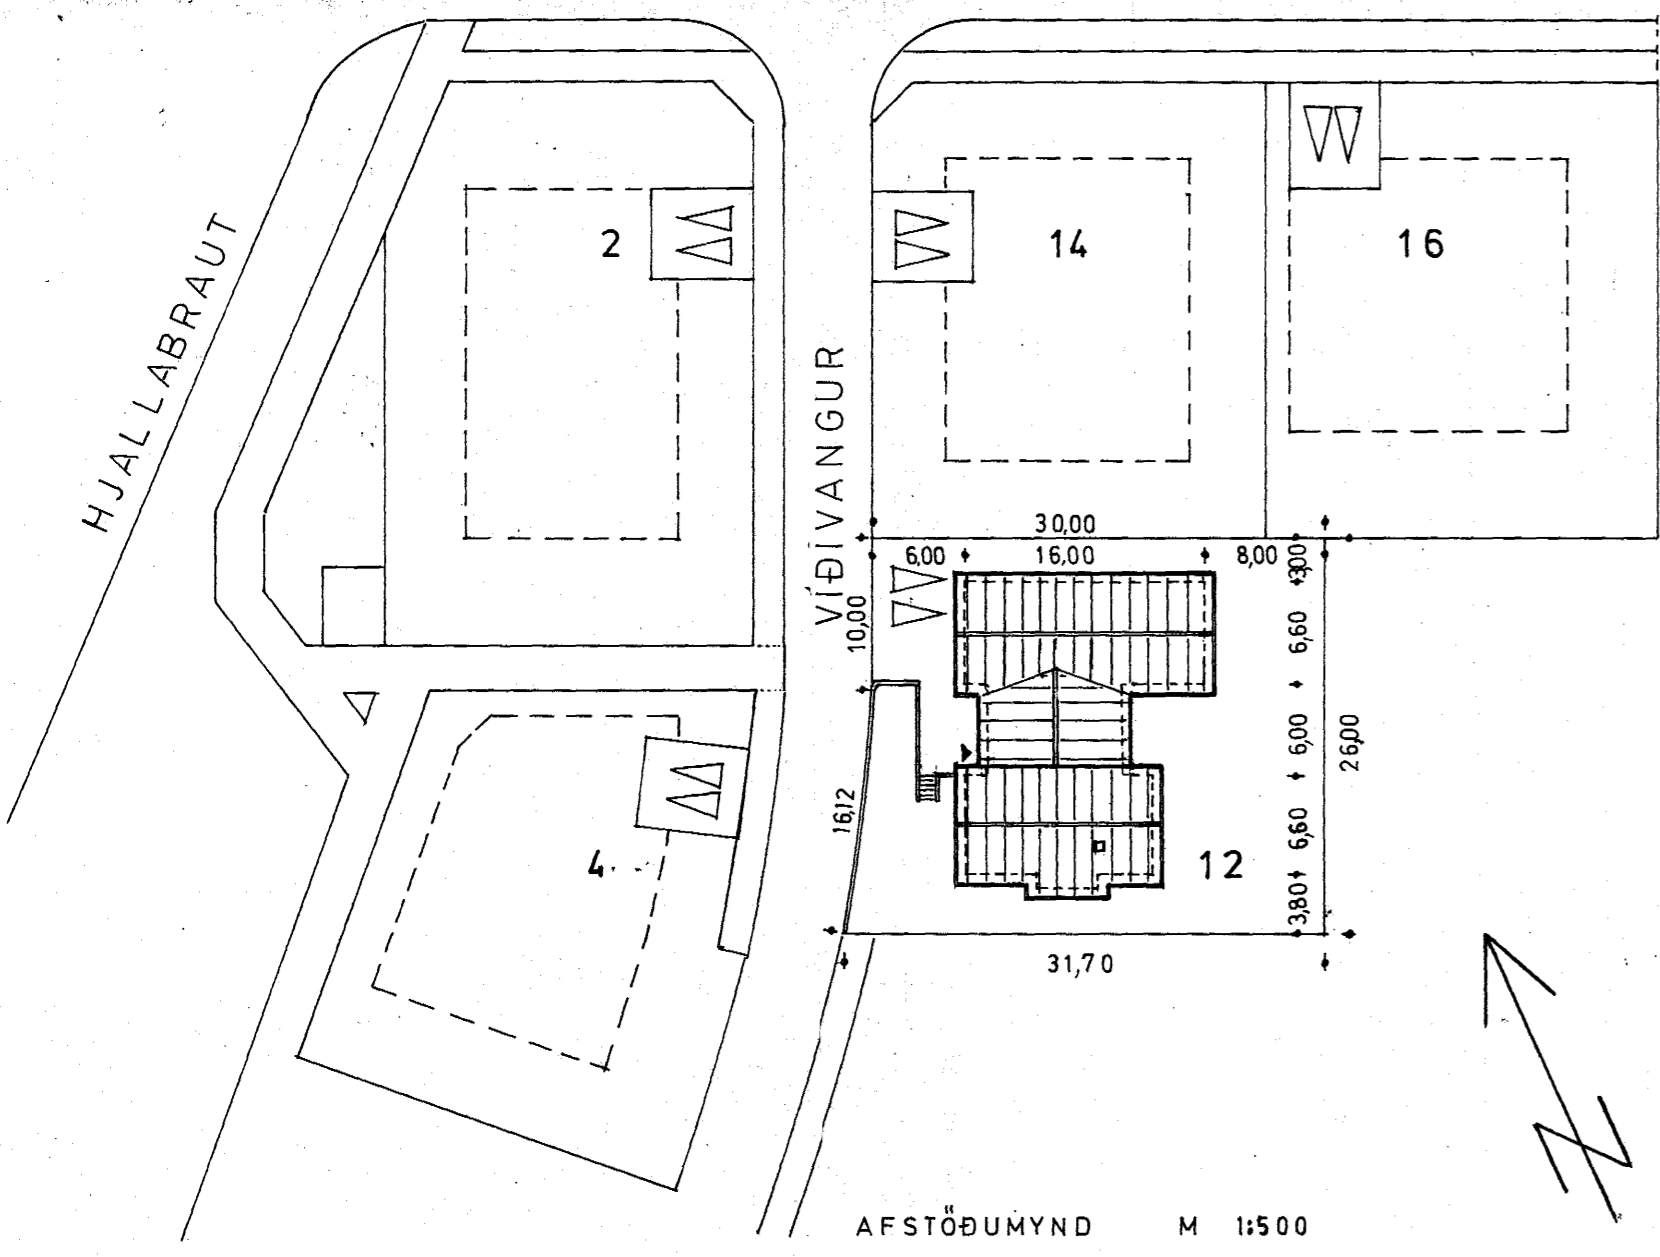

GRUNNMYND EFRI HÆÐAR

FLATARMÁL HÚSS 320,6 M² BR.

RÚMMÁL " 957,3 M³ "

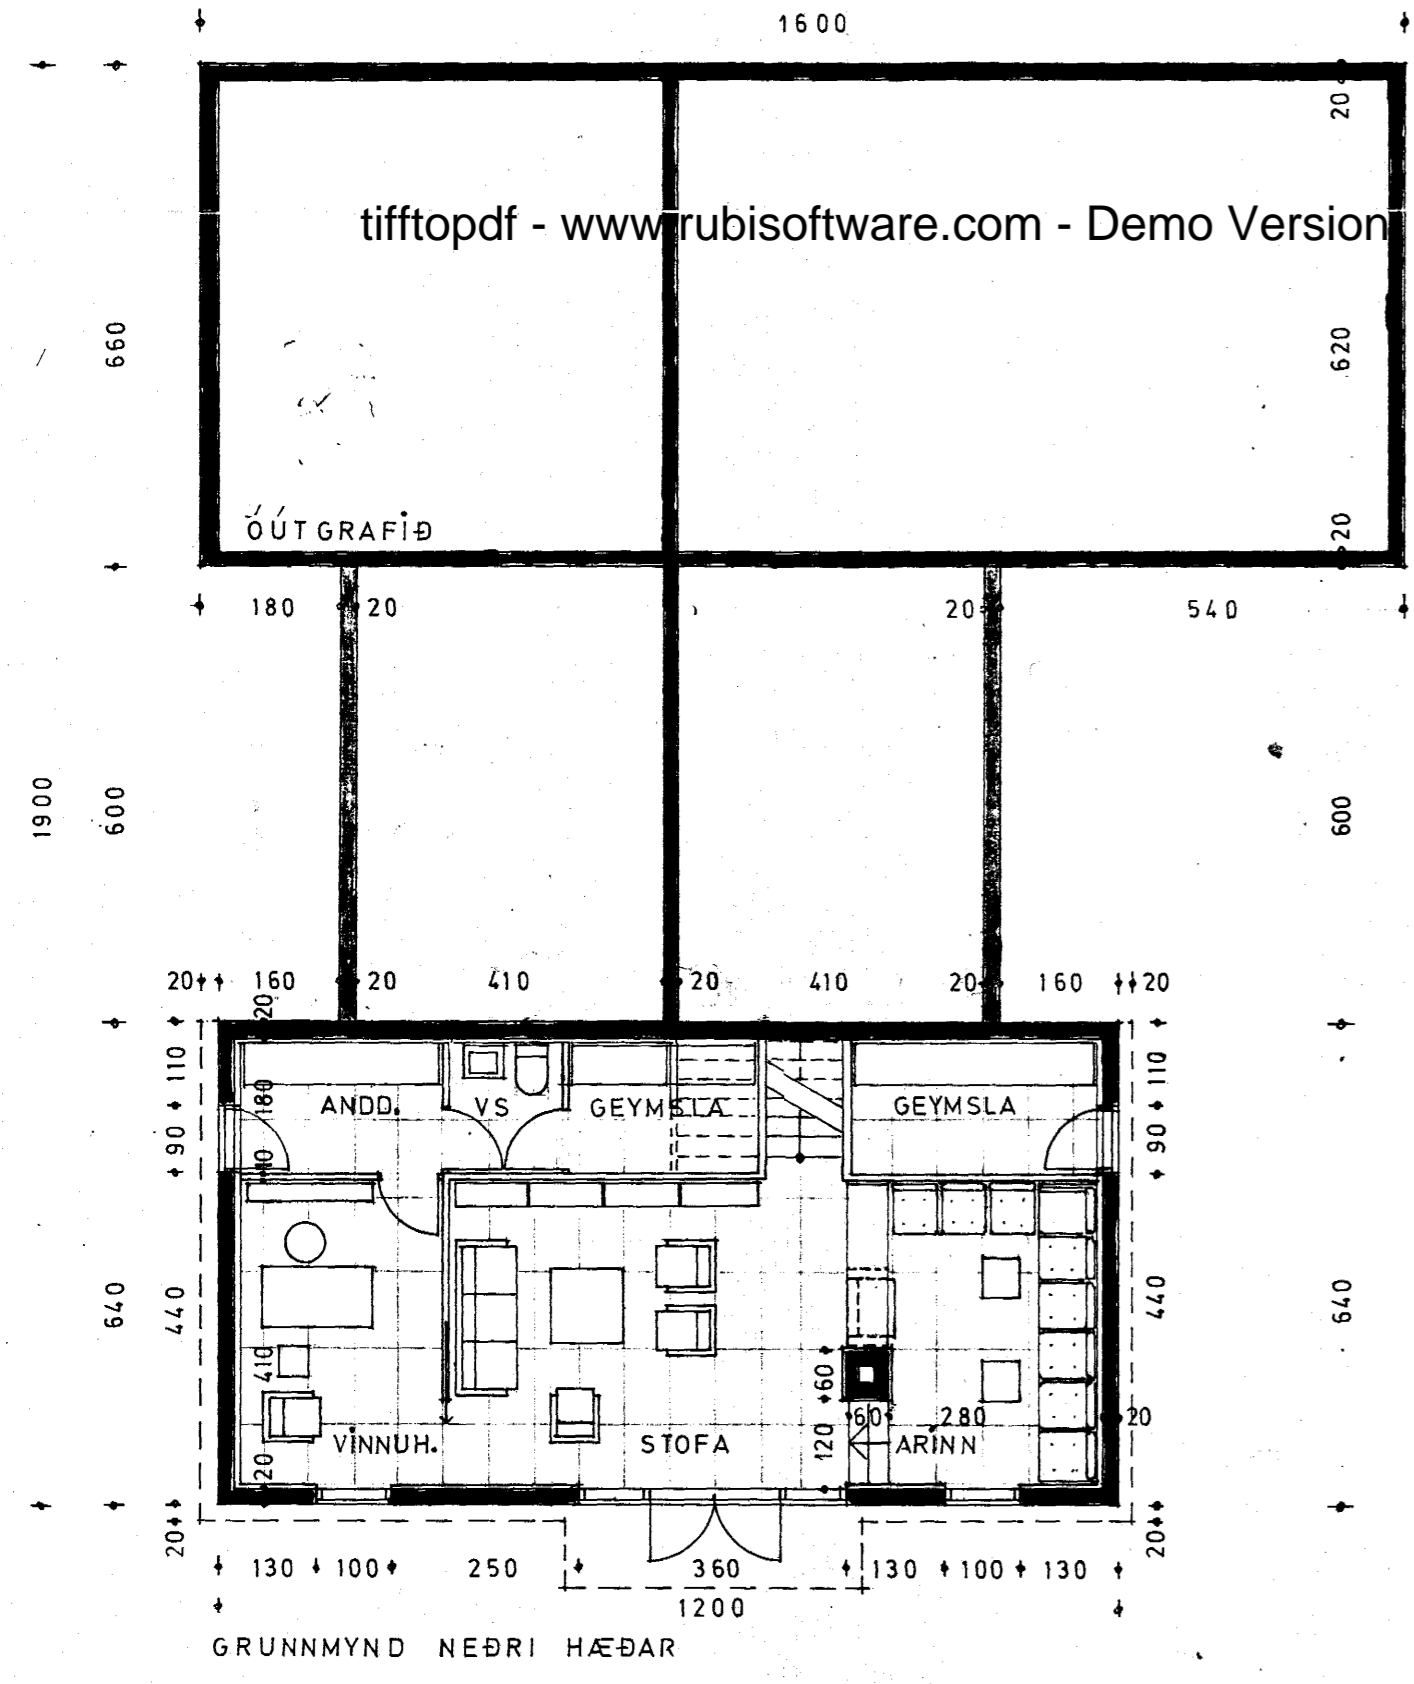

VÍÐIVANGUR 12, HAFNARFIRÐI
GRUNNMYNDIR OG AFSTÖÐUMYND, M 1:100 OG 1:500
REYKJAVÍK, 18.9.77, SVERRIR NORÐFJÖRÐ ARK.
BREYTT; 10.11.77, Sverrir Norðfjörð