Samþykkt á fundi byggingarnefndar þ. 16/11 1977
BYGGINGAFULLTRÚINN
Í HAFNARFIRÐI

Ganga skal frá opnu eldstæði í samráði við eldvarnaeftirlitsstjóra

Ganga skal frá opnu
ráði við

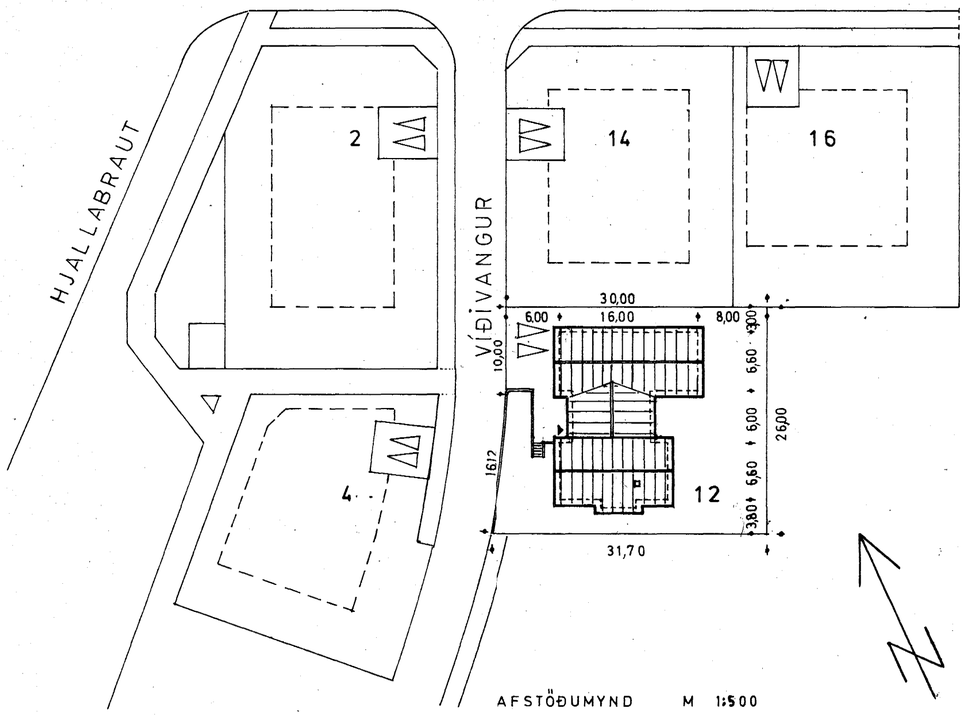

AFSTÖÐUMYND M 1:500

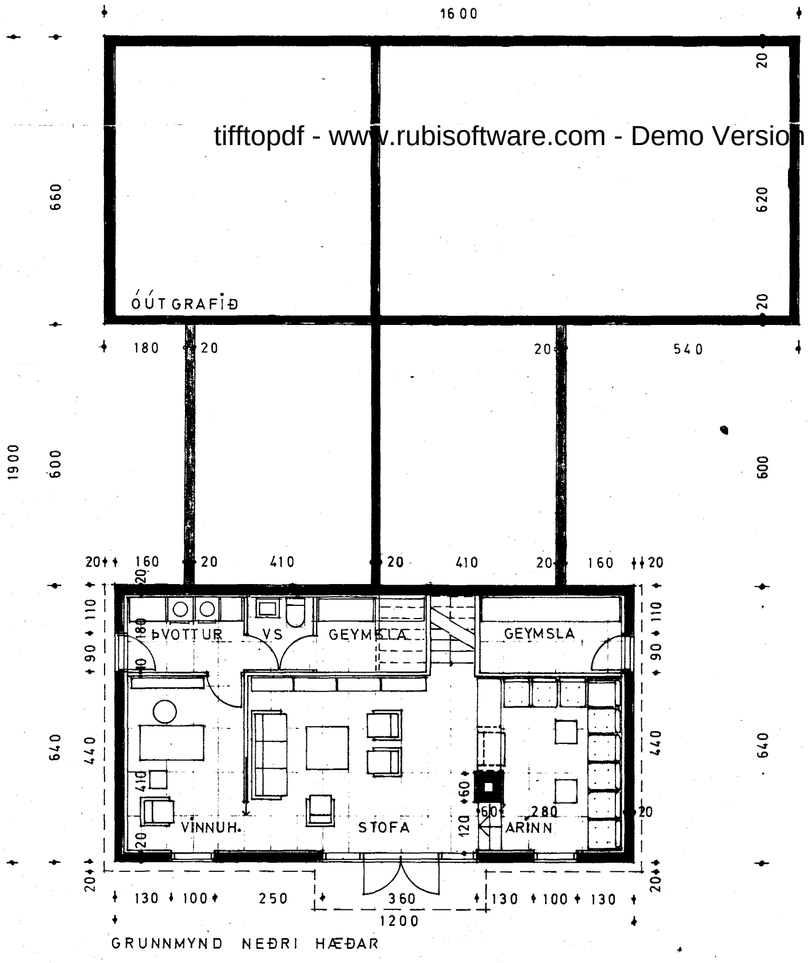

GRUNNMYND NEÐRI HÆÐAR

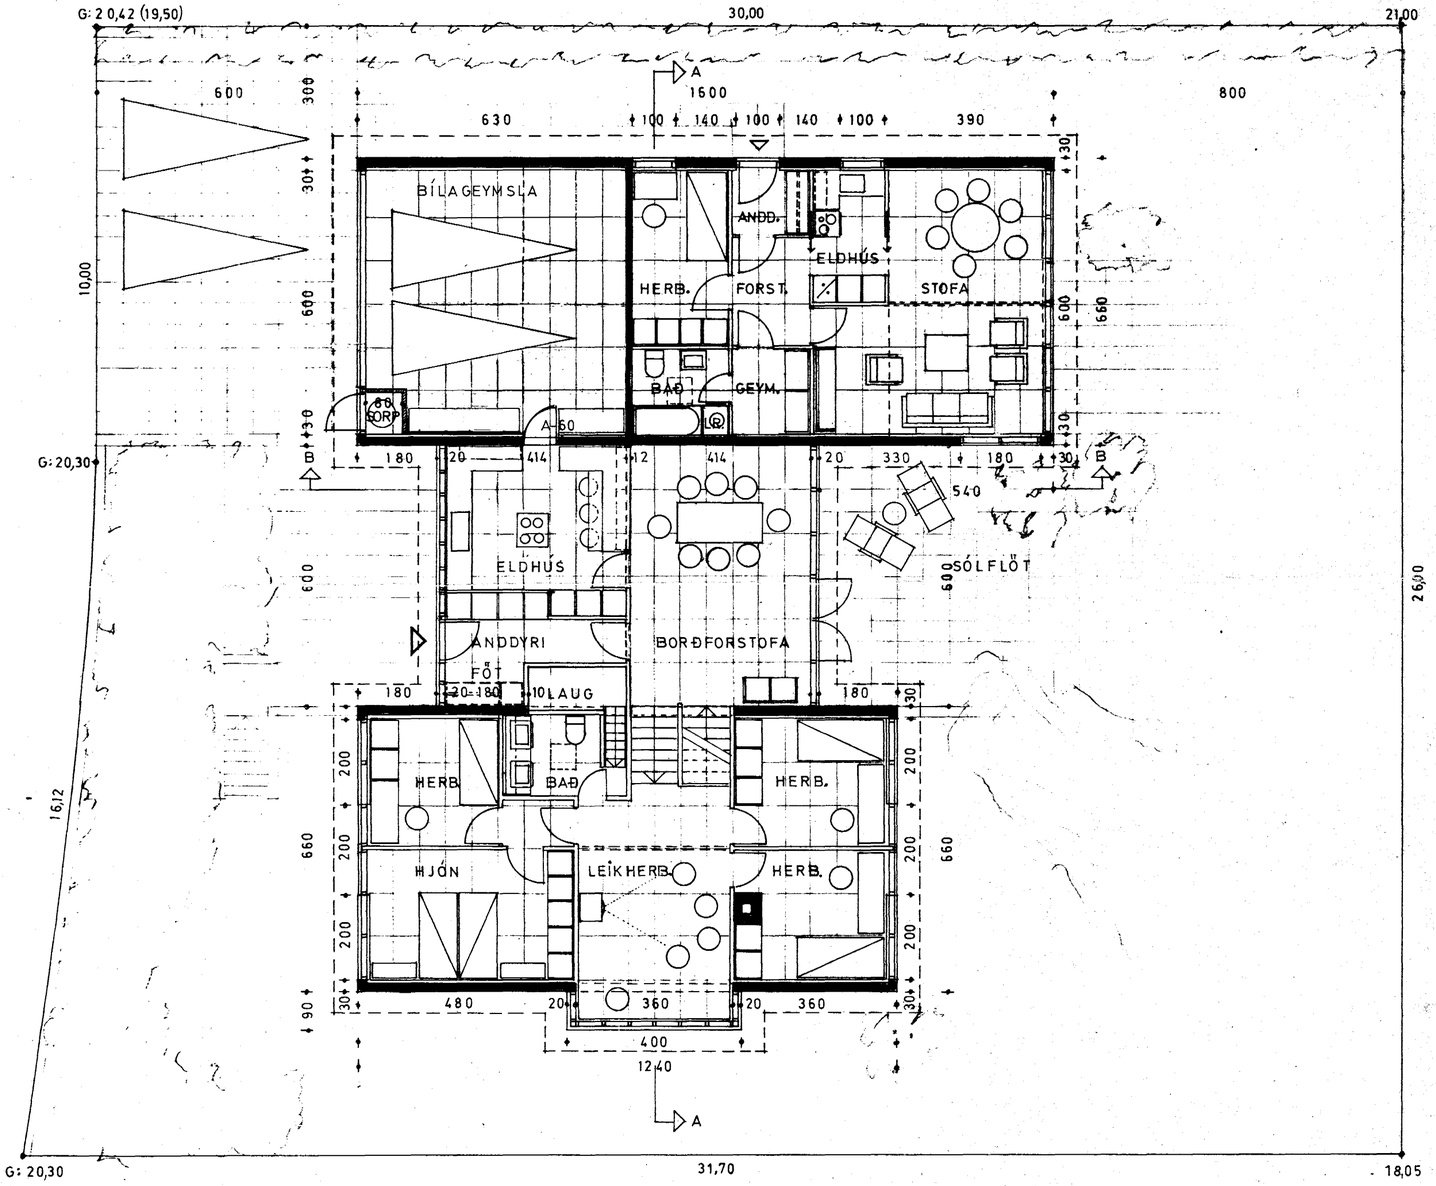

GRUNNMYND EFRI HÆÐAR

FLATARMÁL	HÚSS	320,6 M² BR.
RÚMMÁL	"	957,3 M³ "

VÍÐIVANGUR 12, HAFNARFIRÐI

GRUNNMYNDIR OG AFSTÖÐUMYND, M 1:100 OG 1:500

REYKJAVÍK, 18.9.'77, SVERRIR NORÐFJÖRÐ ARK.
BREYTT; 10.11.'77, Sverrir Norðfjörð BR; 28.1.'78,

tifftopdf - www.rubisoftware.com - Demo Version