Viðivangur 13. Hafnarfirði.

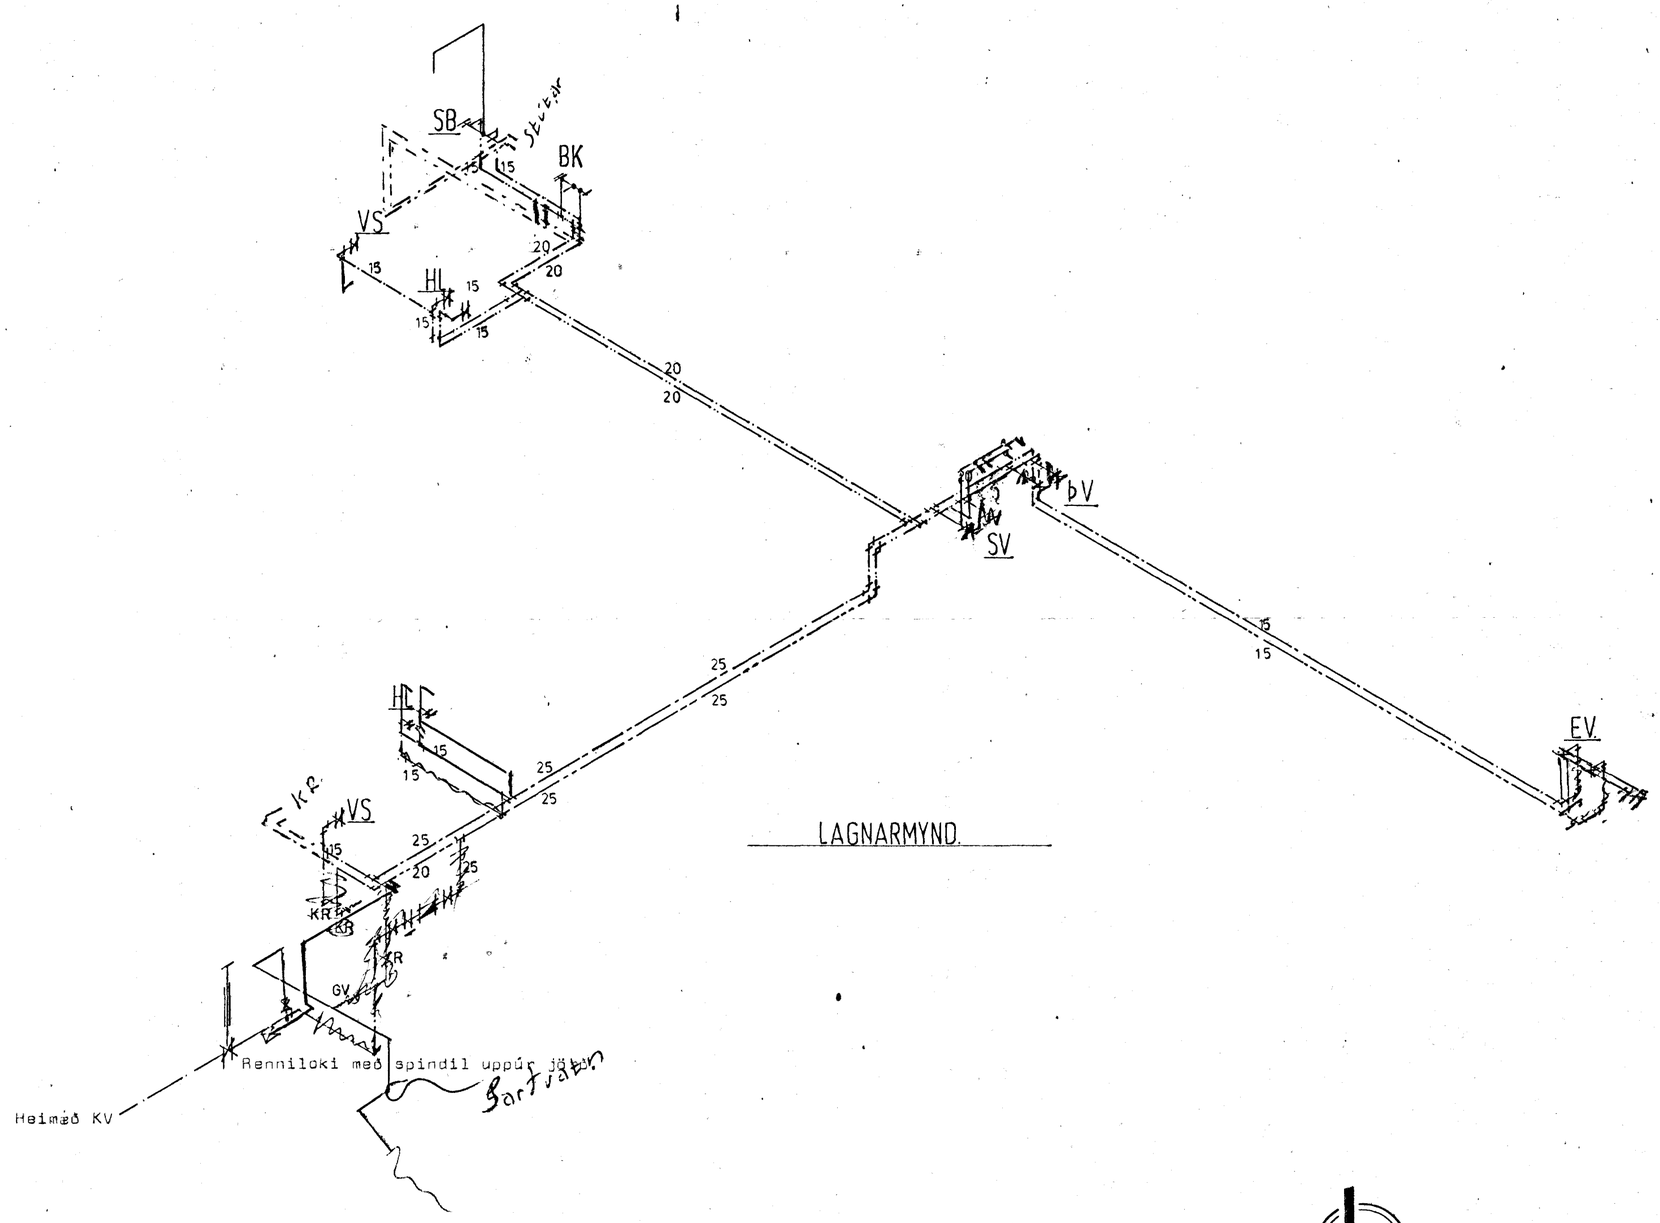

LAGNARMYND.

STAÐALHÚS S/F

TEIKNISTOFA SÍÐUMÚLA 31 SÍMI 83141

VERKEFNI	DAGS. 1984.	VERK NR
Neyzluvatnslögn/Lagnarmynd.	MKV.	SU117
Viðivangur 13. Hafnarfirði.	BR. Maí 1984 SK.	
	BLAÐ NR 3.05	

SIGURÐUR GUÐMUNDSSON SIGURÐUR P. KRISTJÁNSSON FTFÍ