


Viðivangur 13. Hafnarfirði.

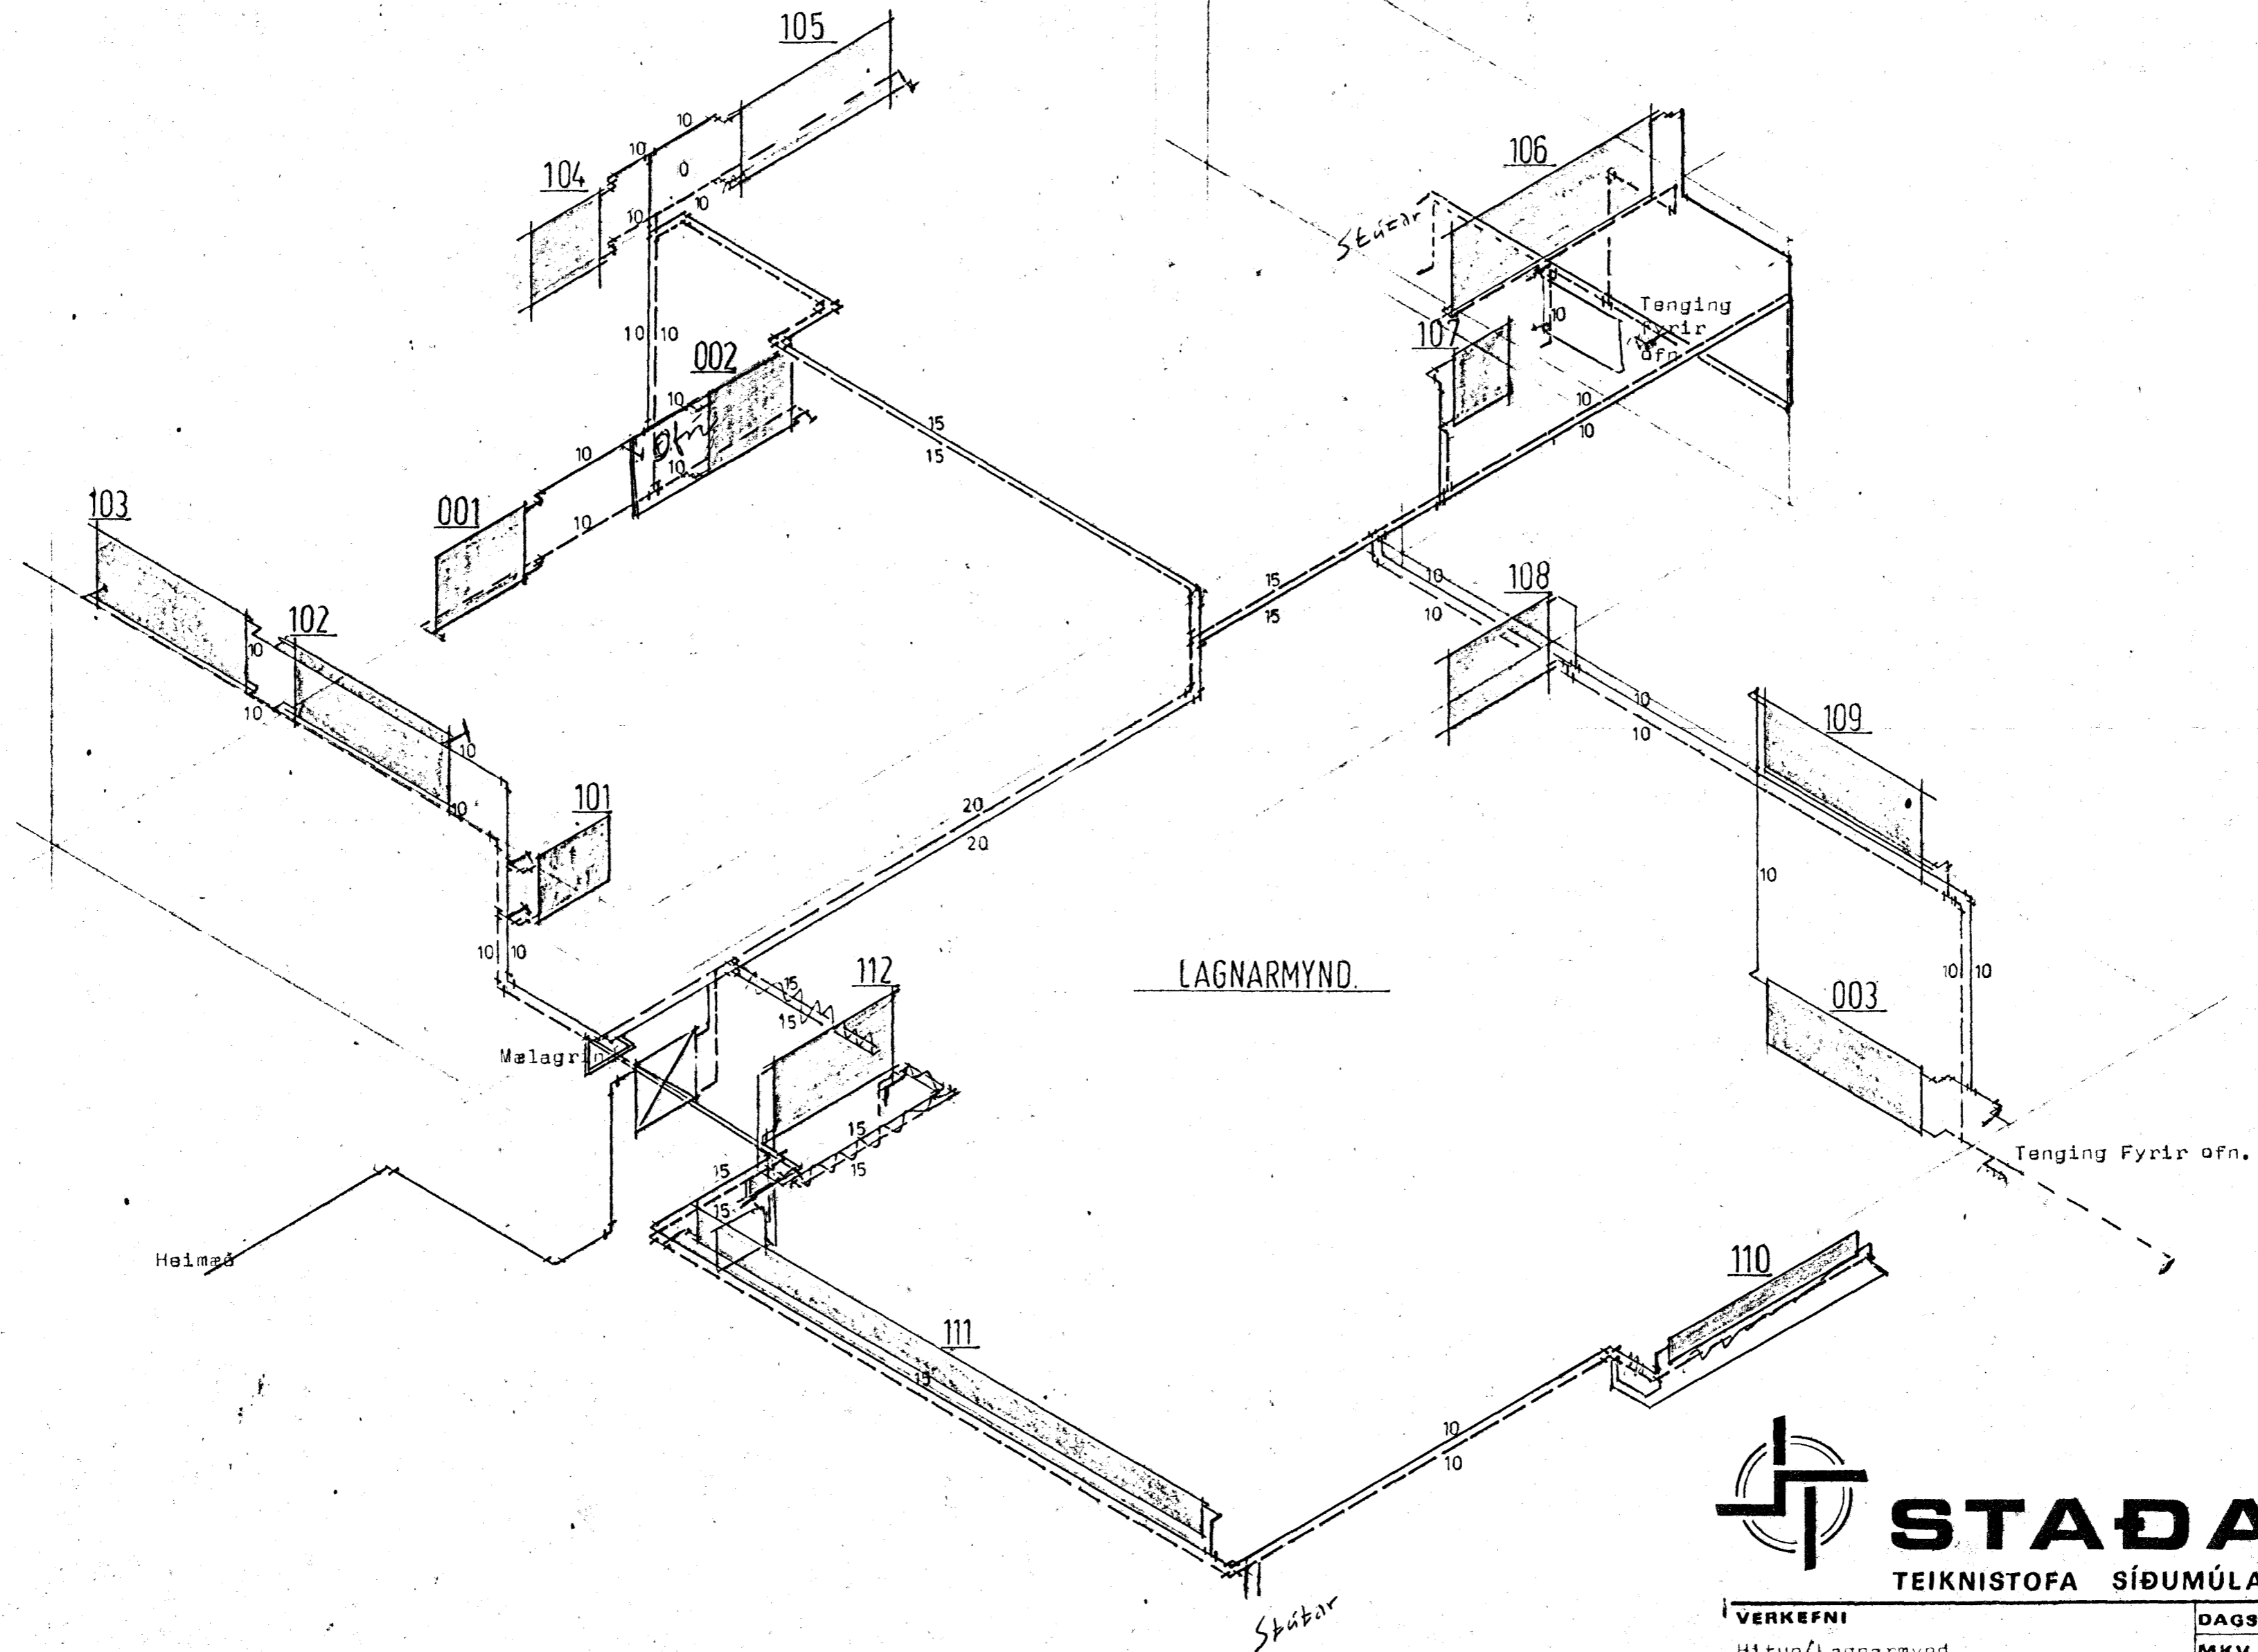

STAÐALHÚS S F

TEIKNISTOFA SÍÐUMÚLA 3I SÍMI 83141

VERKEFNI	DAGS.	1984.	VERK NR
Hitun/Lagnarmynd.	MKV.		SU117
Viðivangur 13. Hafnarfirði.	BR. Mætt 1984. Sigr.		
	BLAD NR	3.04.	

Teikningu breytt til samræmis við framkvæmd.

SIGURÐUR GUÐMUNDSSON SIGURÐUR P. KRISTJÁNSSON FTFÍ