
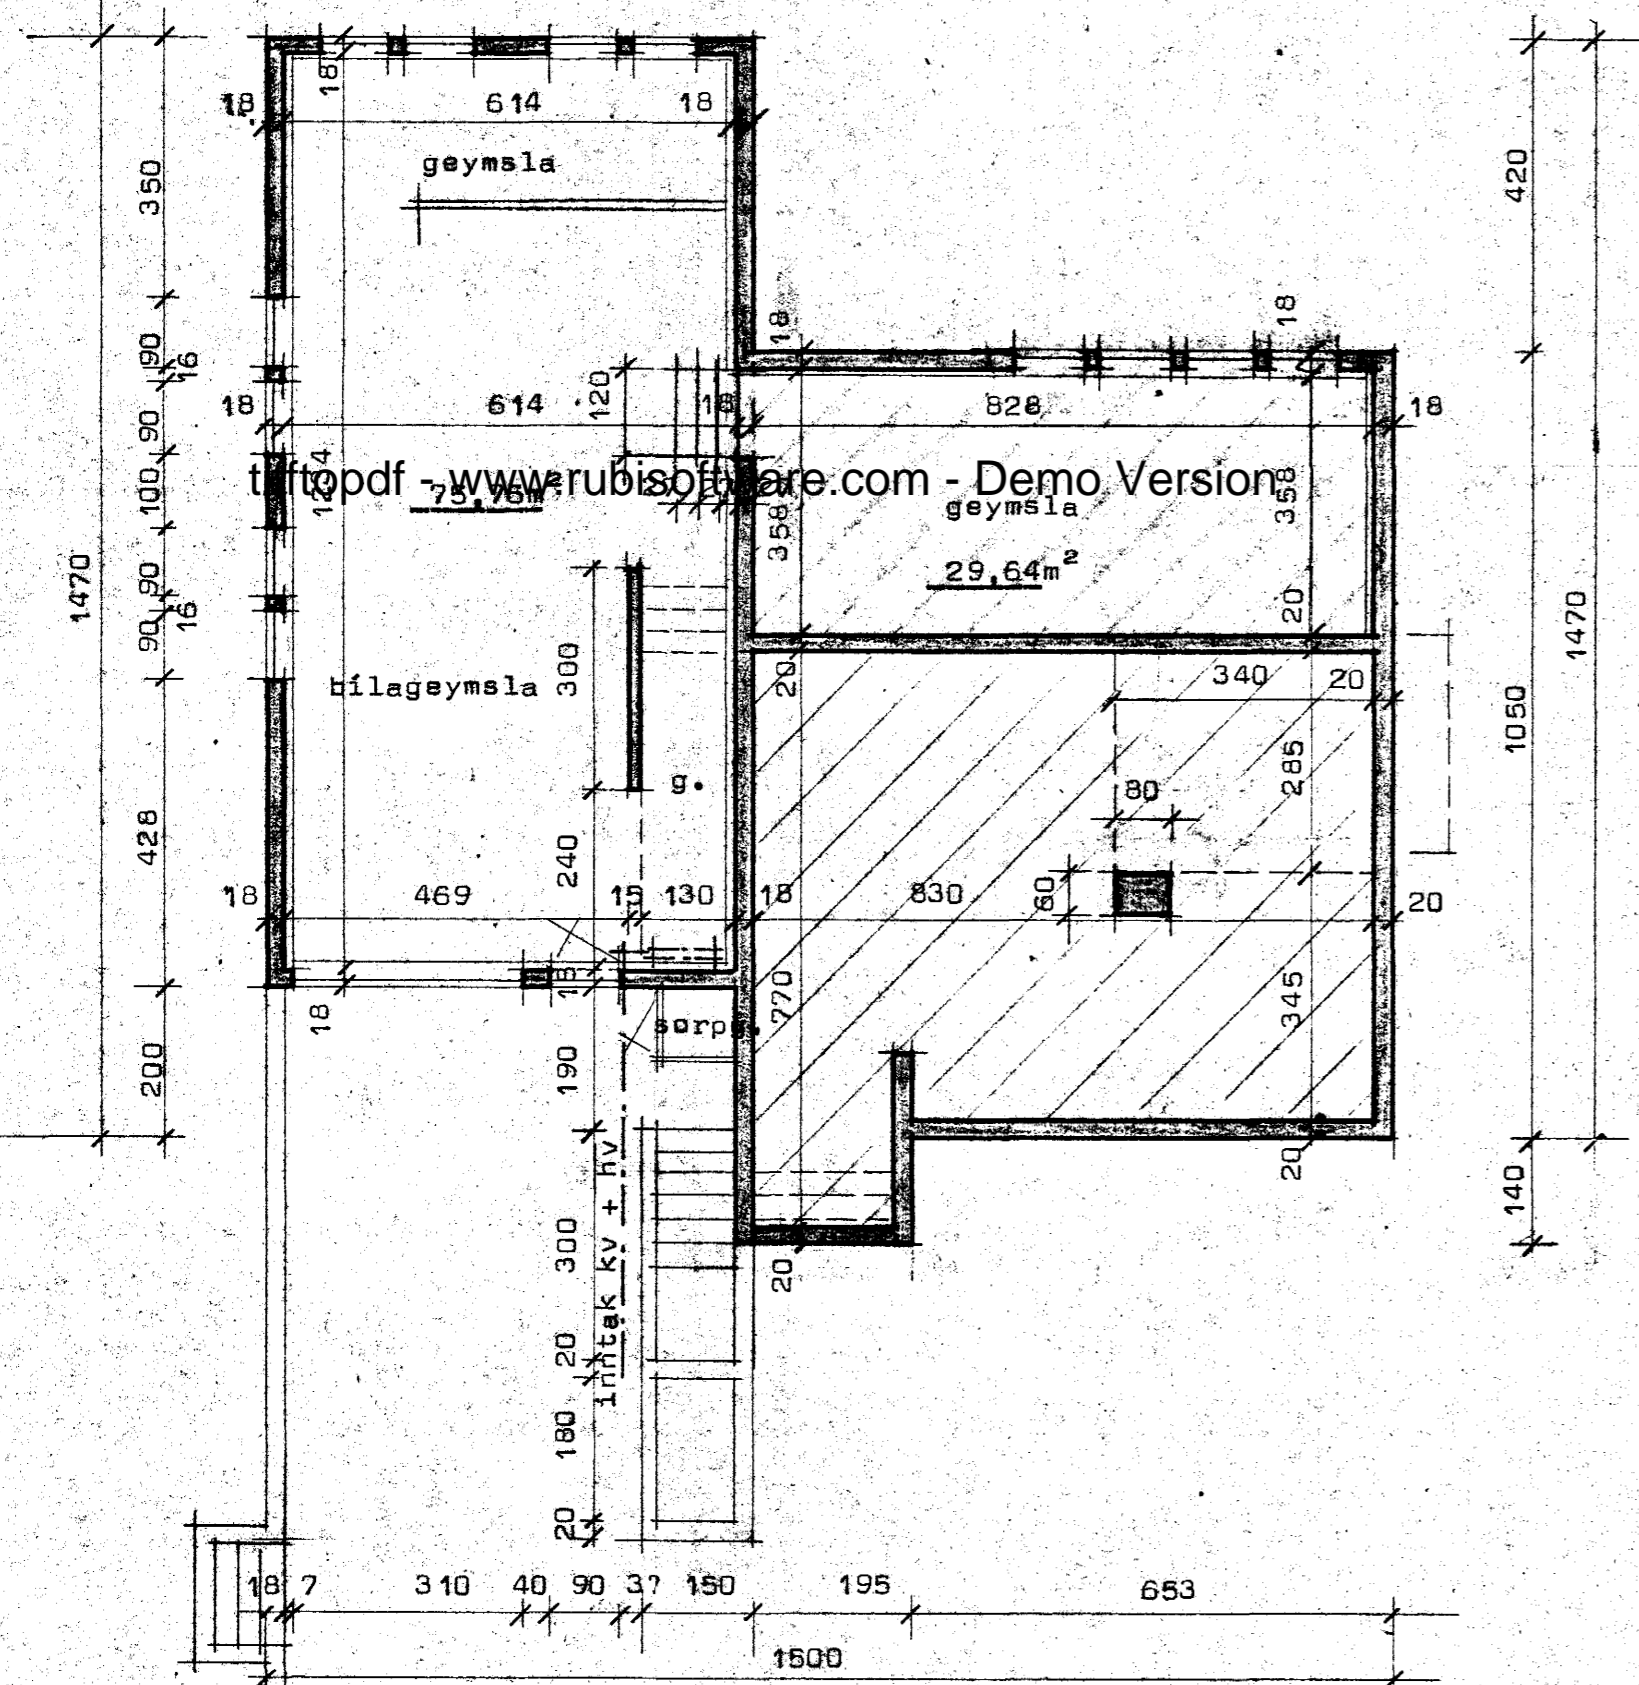



Samþykkt á fundi bygginga-
nefndar þ. 10. 8. 1983
BYGGINGAFULLTRÚINN
Í HAFNARFIRÐI

Ganga skal frá önnu
eldstæði í samráði við



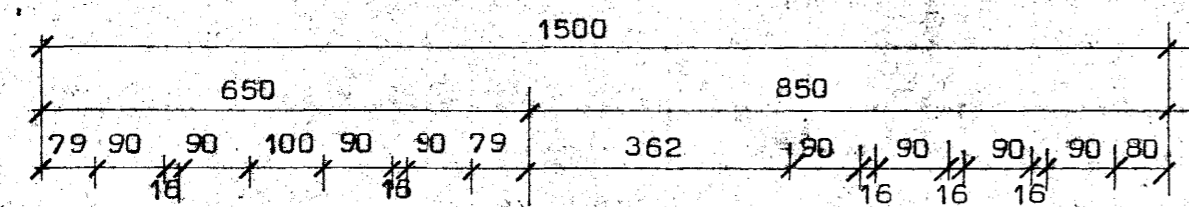

Grunnmynd kjallara

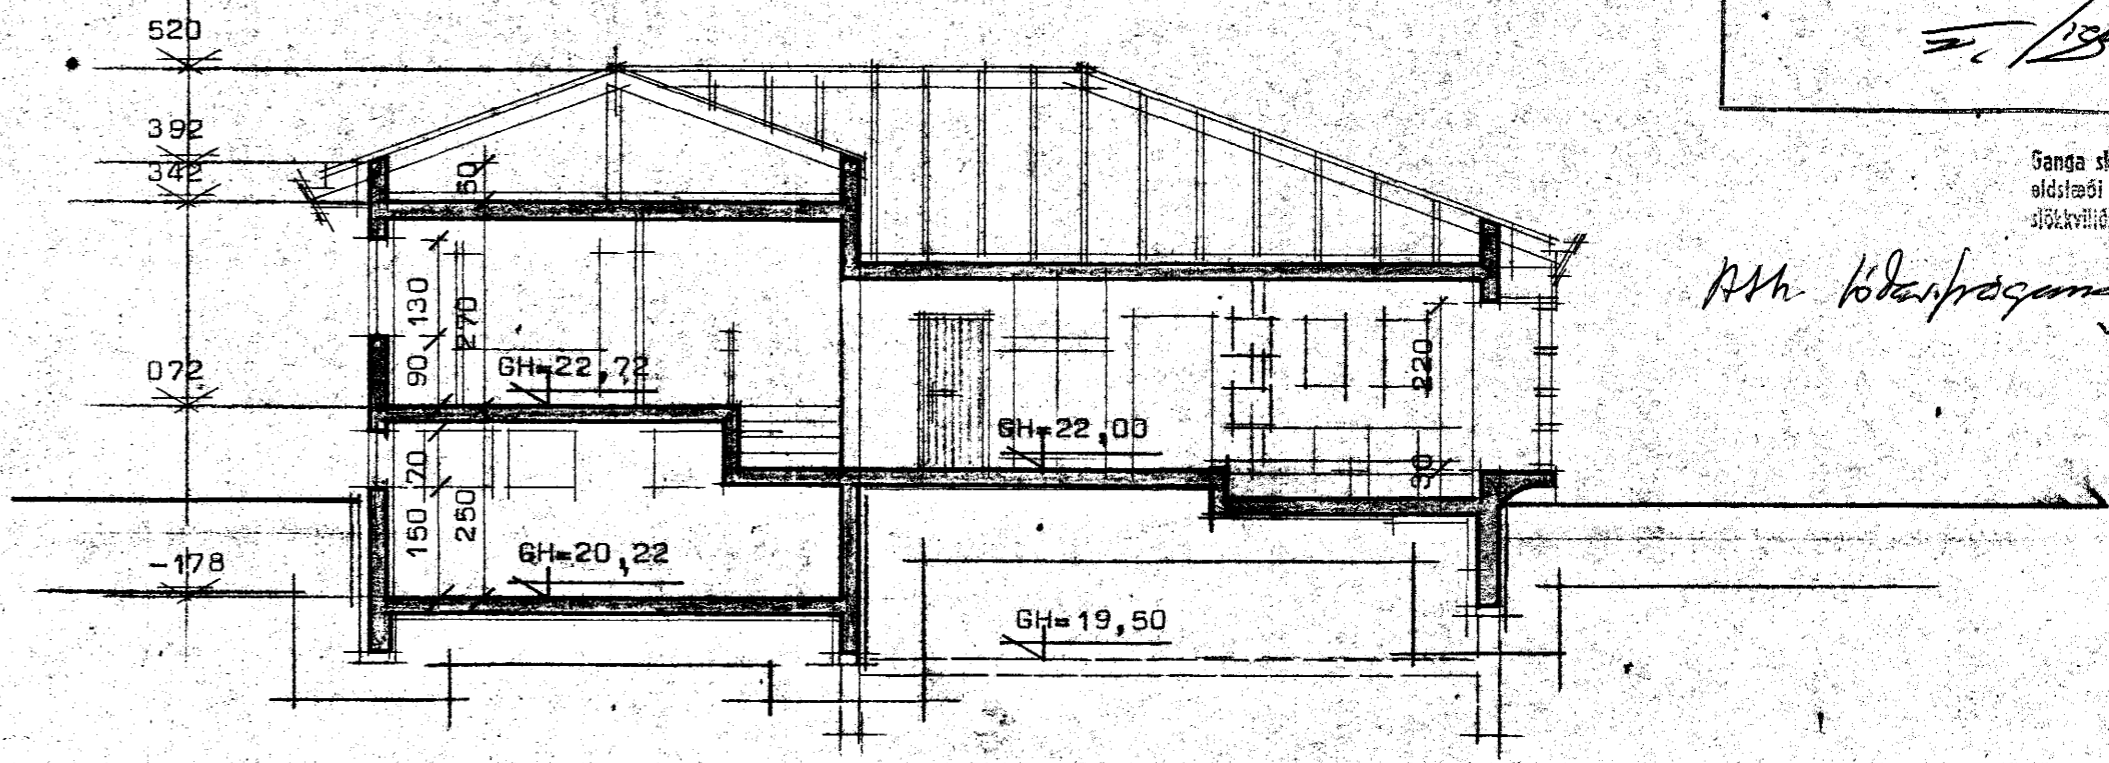


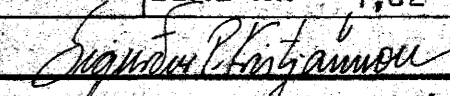
Sneiðing A—A

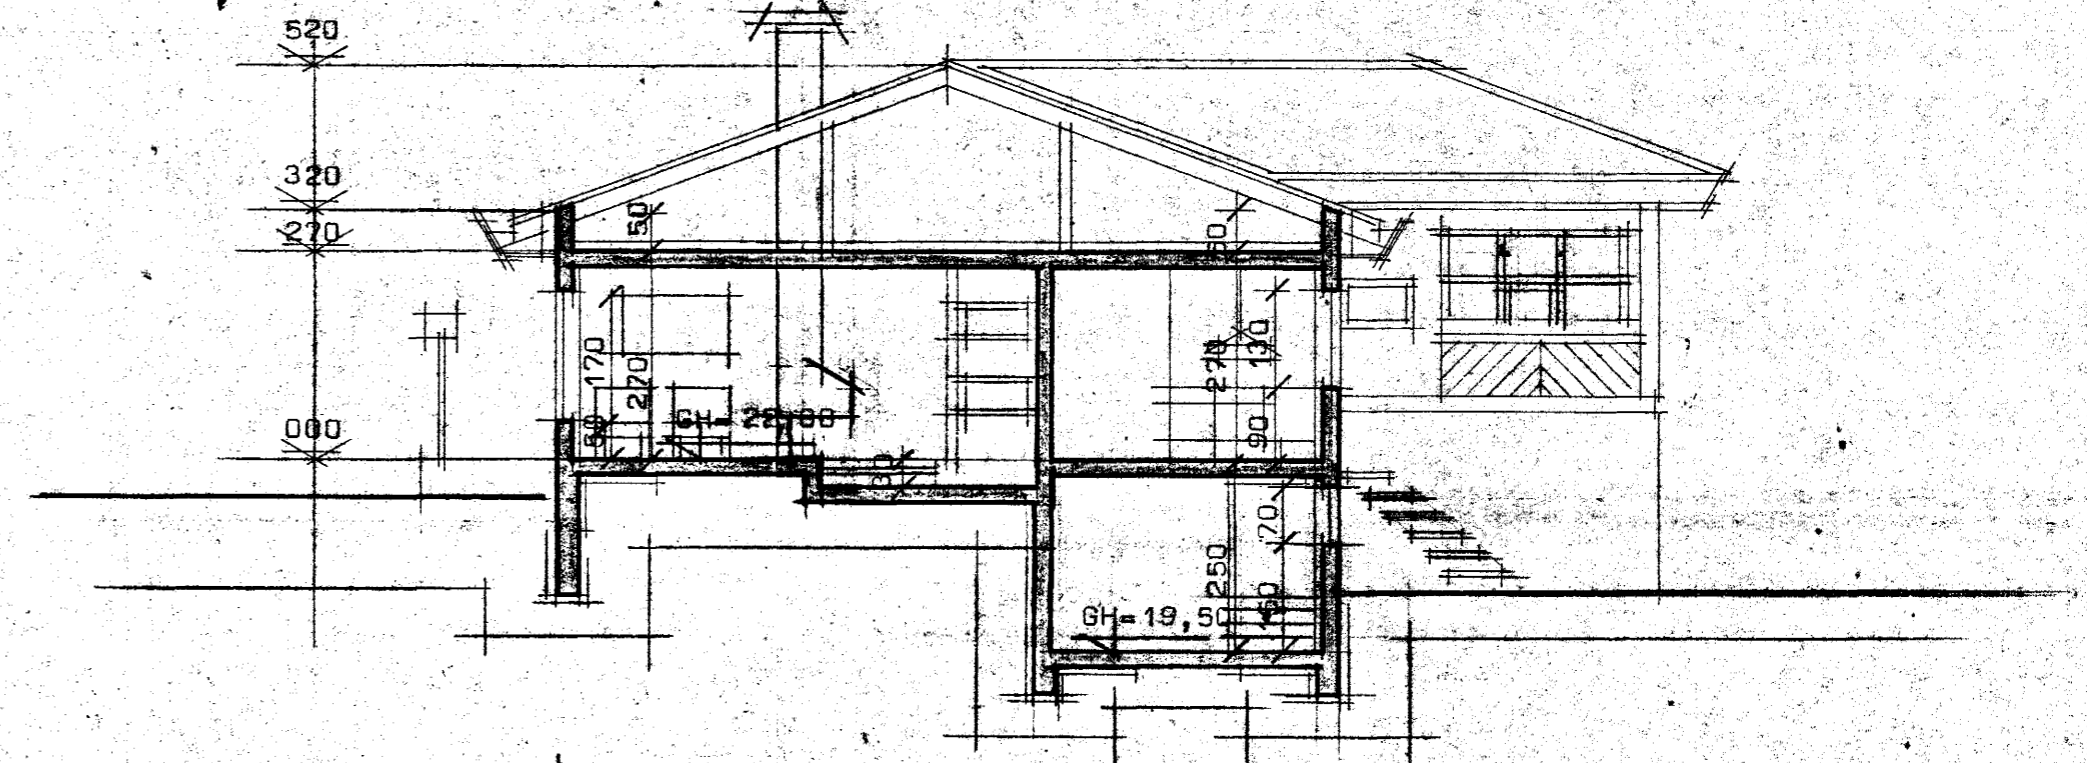

Sneiðing B—B

9400-0130-01

STADALHÚS S.F.
TEIKNISTOFA SÍÐUMÚLA 31 SÍMI 83141

| | | |
|--|------------------|---------------------------|
| VERKEFNI | DAGS. apríl 1983 | VERK NR |
| Grunnmynd kjallara og sneiðingar | MKV. 1:100 | SU 117 |
| Víðivangur 13 Hafnarfirði | BR. júlí 1983 | |
| | BLAD NR 1,02 | |
|   | | |
| SIGURÐUR GUDMUNDSSON | | SIGURÐUR KRISTJÁNSSON FTÍ |