


Sambykkt á fundi bygginga-
nefndar þ. 4.5.1983
BYGGINGAULLTRÖNN
I HAFNARFIRÐI
S. Sigurdsson

Ganga skal frá önnu
eðstaði í samræði við
slökkviliðsfið

Ath 16 starfsgangur

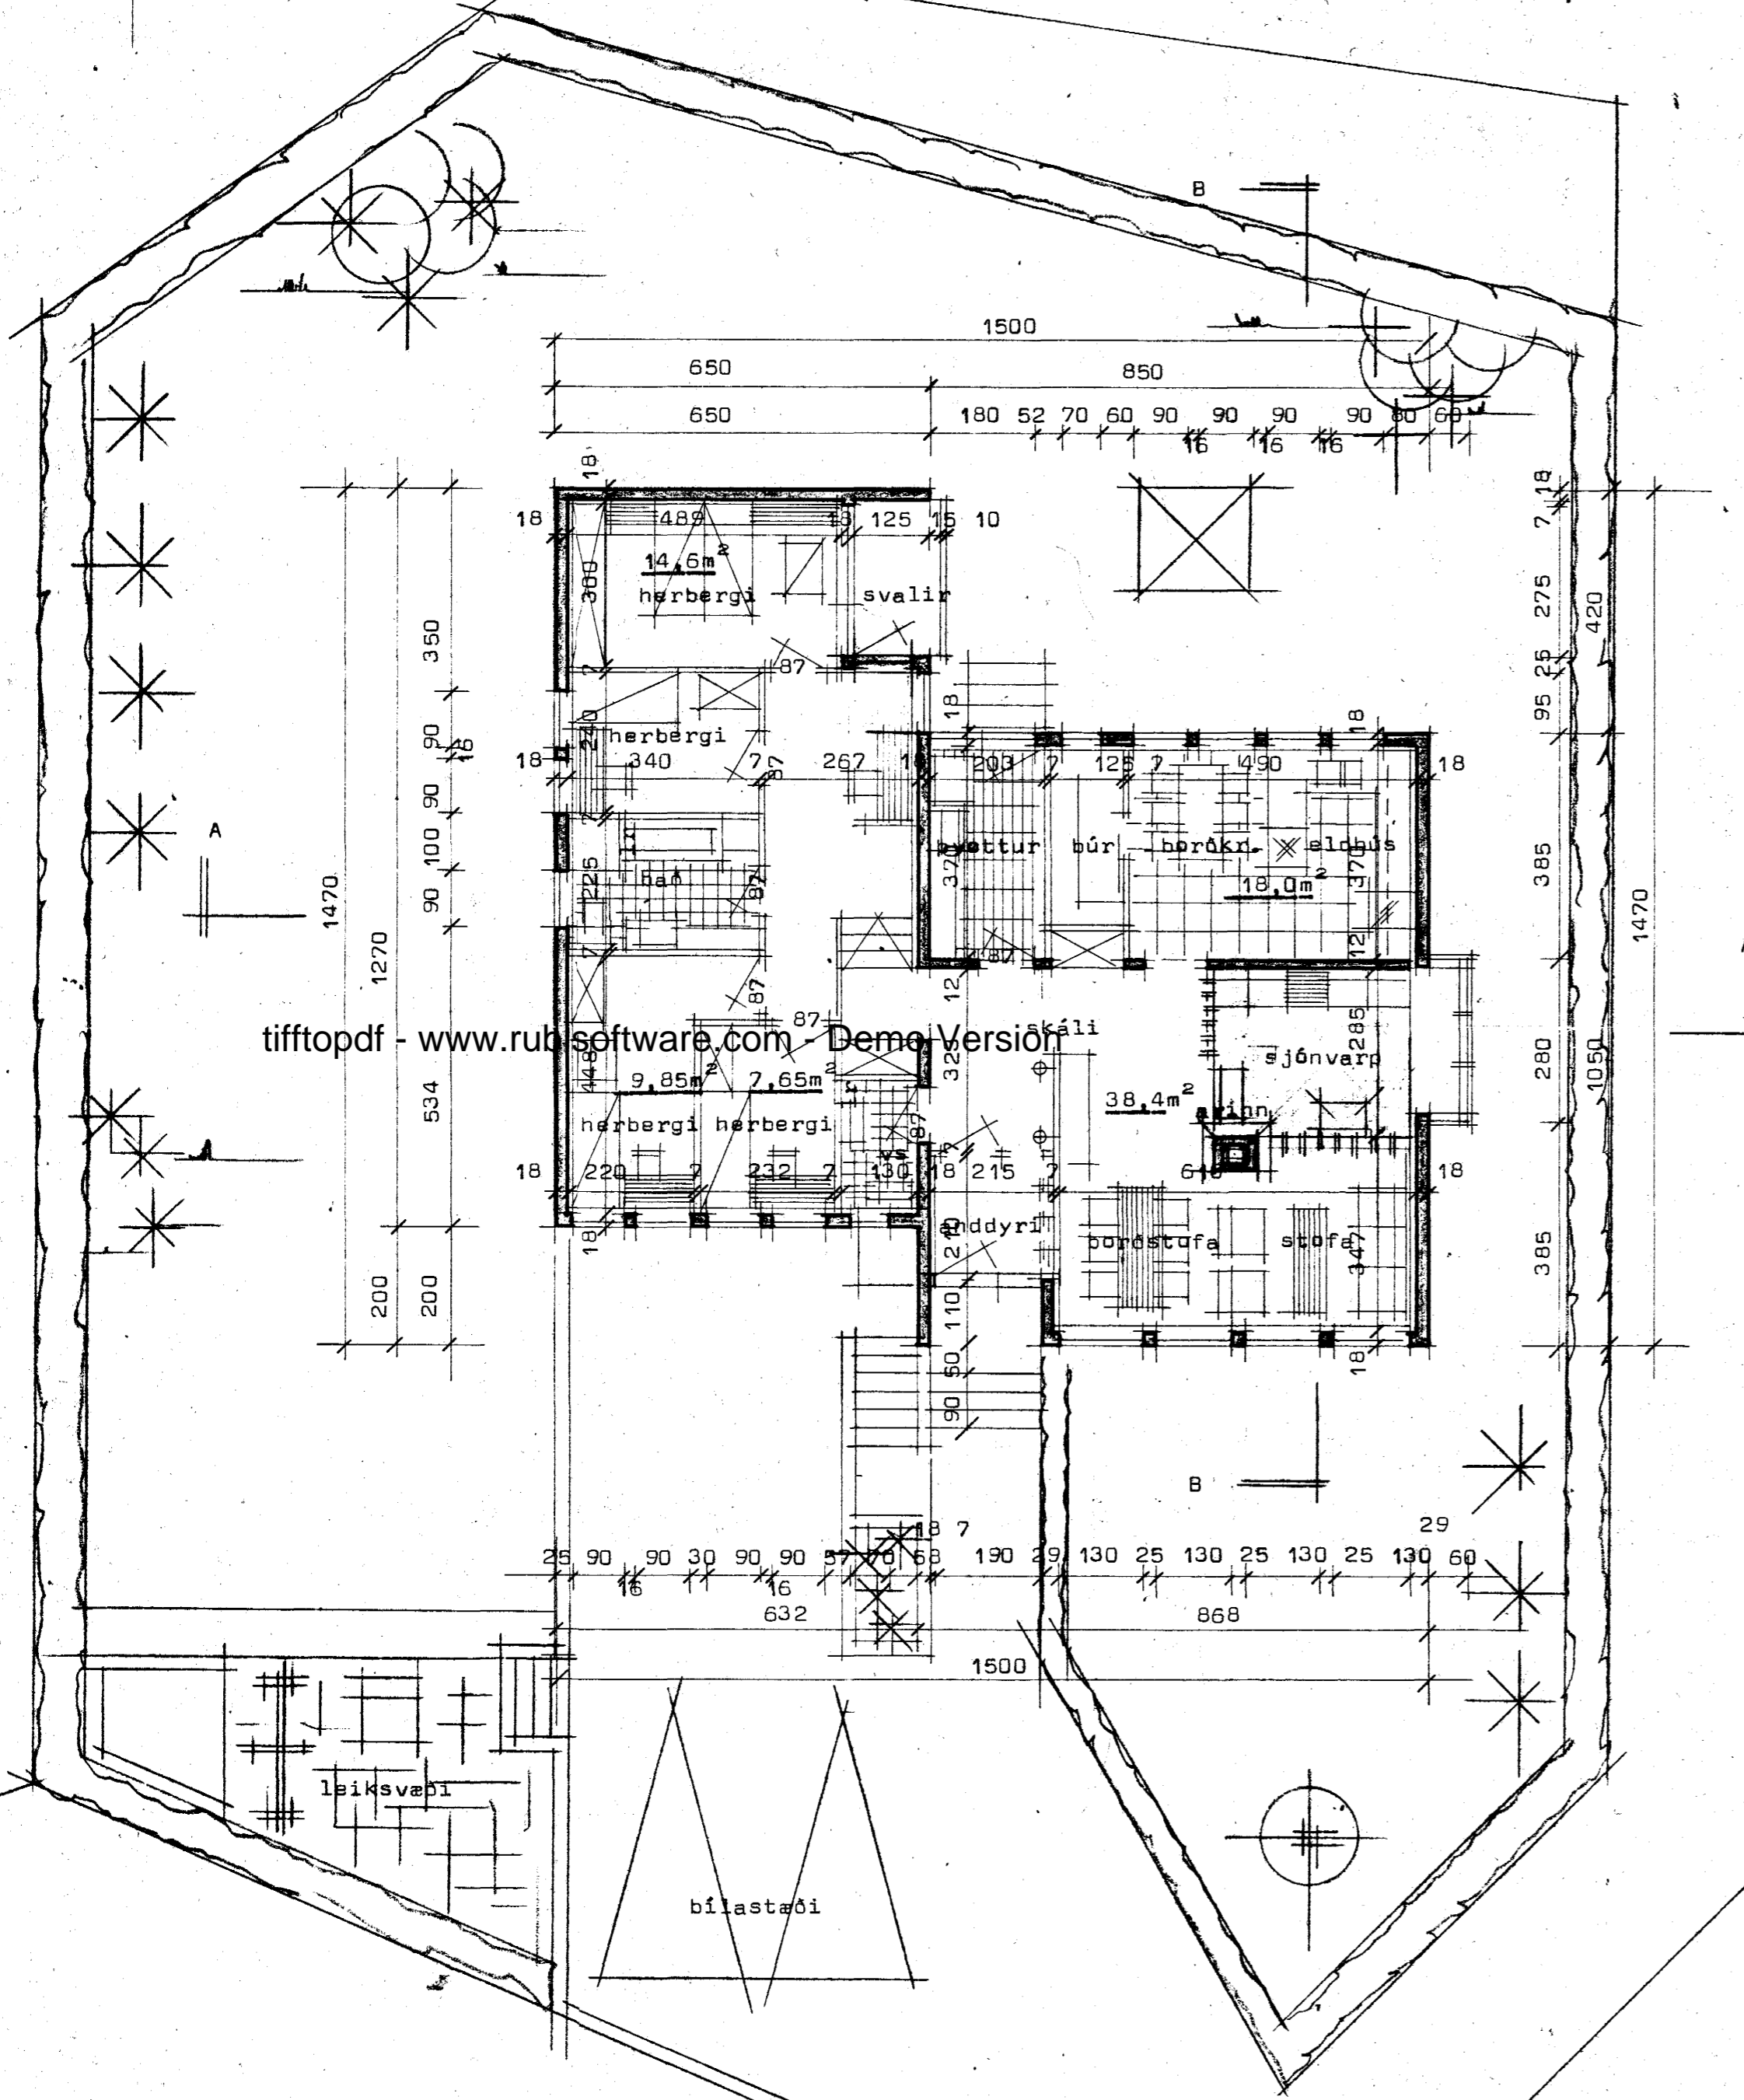

Flatarmál húss	166,00 m ²
Flatarmál kjallara	82,00 m ²
Heildarflatarmál	248,00 m ²
Rúmmál húss	846,8 m ³
Nýtingarhlutfall	0,29
lr merkir loftrás ϕ 125mm.	

Kólnunartölur K á hitaveitusvæði:

Þak	0,30 w/m ² C ⁰
Gólf	0,40 w/m ² C ⁰
Útveggir	1,00 w/m ² C ⁰ vegið meðaltal.

Ath. Frágangur á arni sé í samræmi við brunamálareglugerð.

9400-0130. 01

STADALHÚS S F
TEIKNISTOFA SÍÐUMÚLA 31 SÍMI 83141

VERKEFNI: Grunnmynd hæðar	DAGS. apríl 1983 MKV. 1:100	VERK NR SU 117
Víðivangur 13 Hafnarfirði	BR. BLAD NR 1.01	
<i>Sigurður Guðmundsson</i> <i>Sigurður P. Kristjánsson</i> SIGURÐUR GUÐMUNDSSON SIGURÐUR P. KRISTJÁNSSON FTFÍ		