



Ganga skal frá öðru  
eldstæði í samræði við  
slökkviliðsljóra

*Þótt Lodaþjósson*

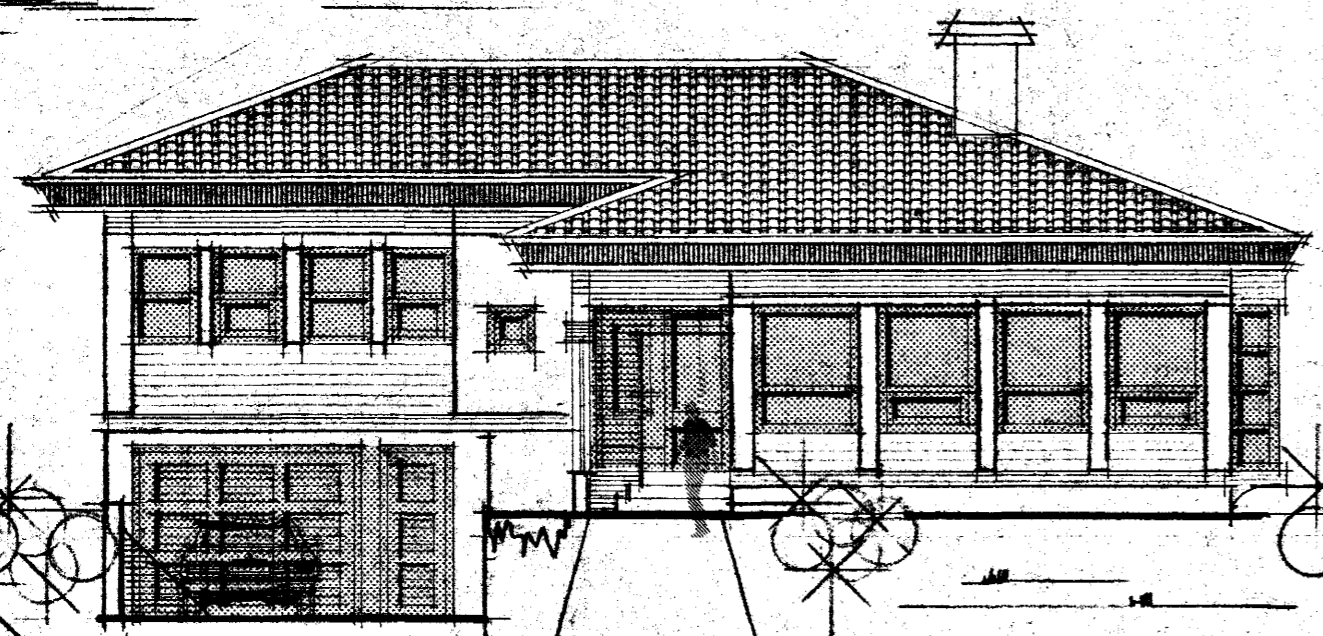


Suð-vestur

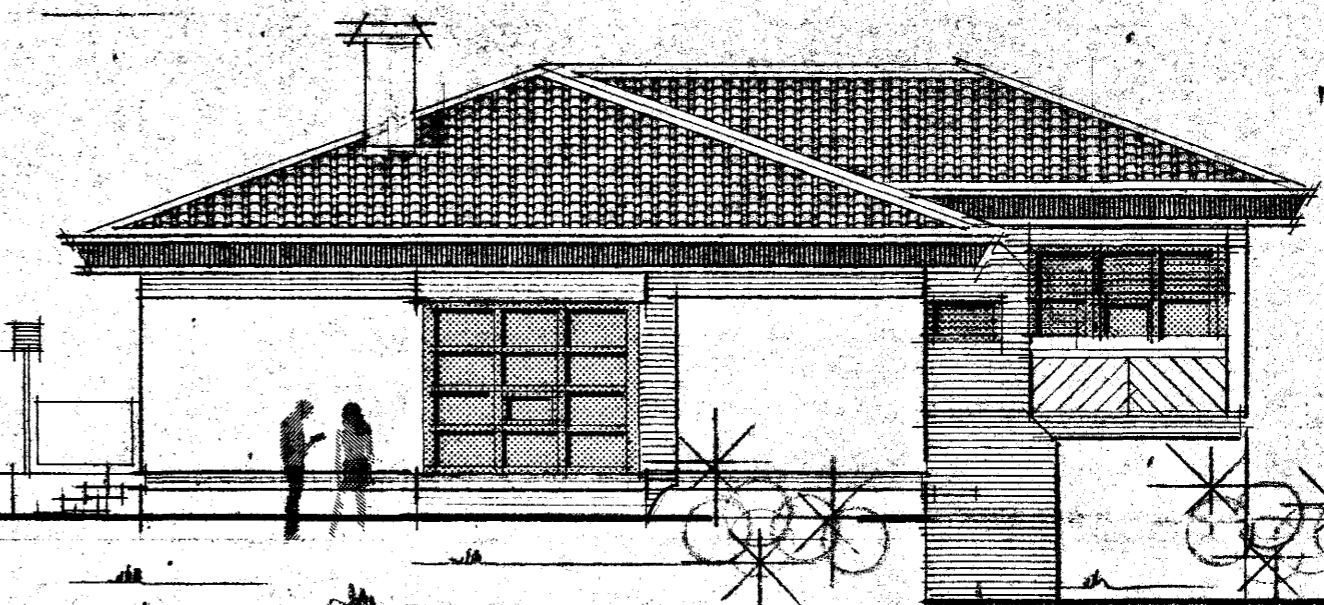


Suð-austur

tifftopdf - www.rubissoftware.com - Demo Version

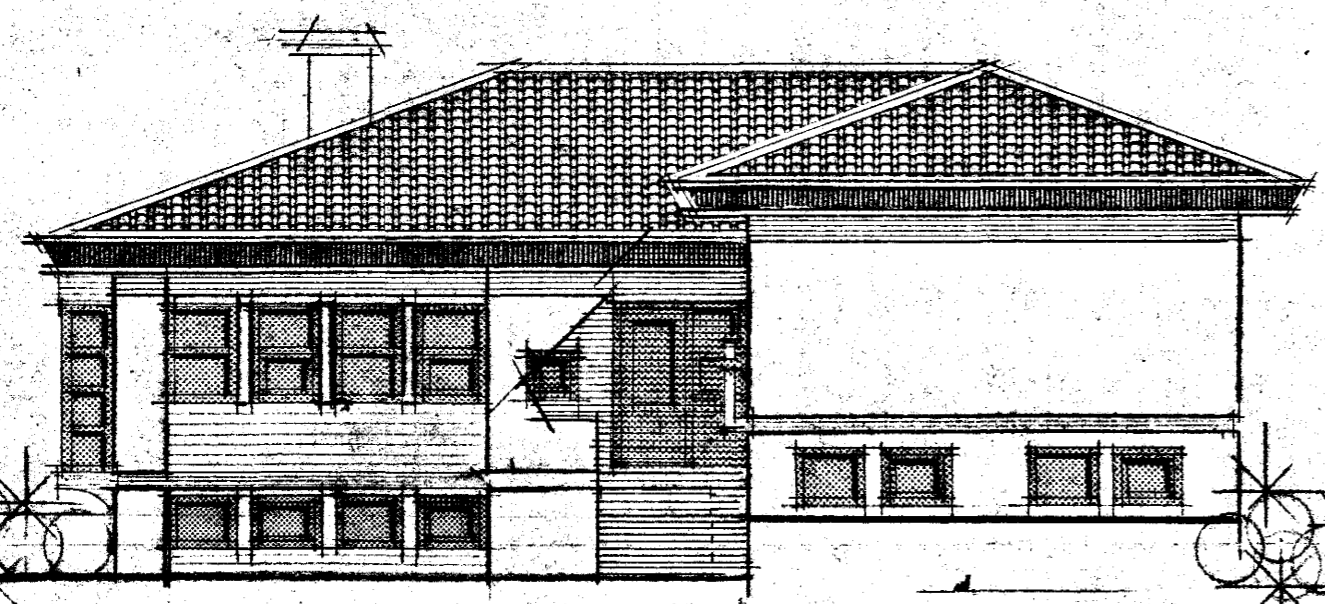


Norð-austur

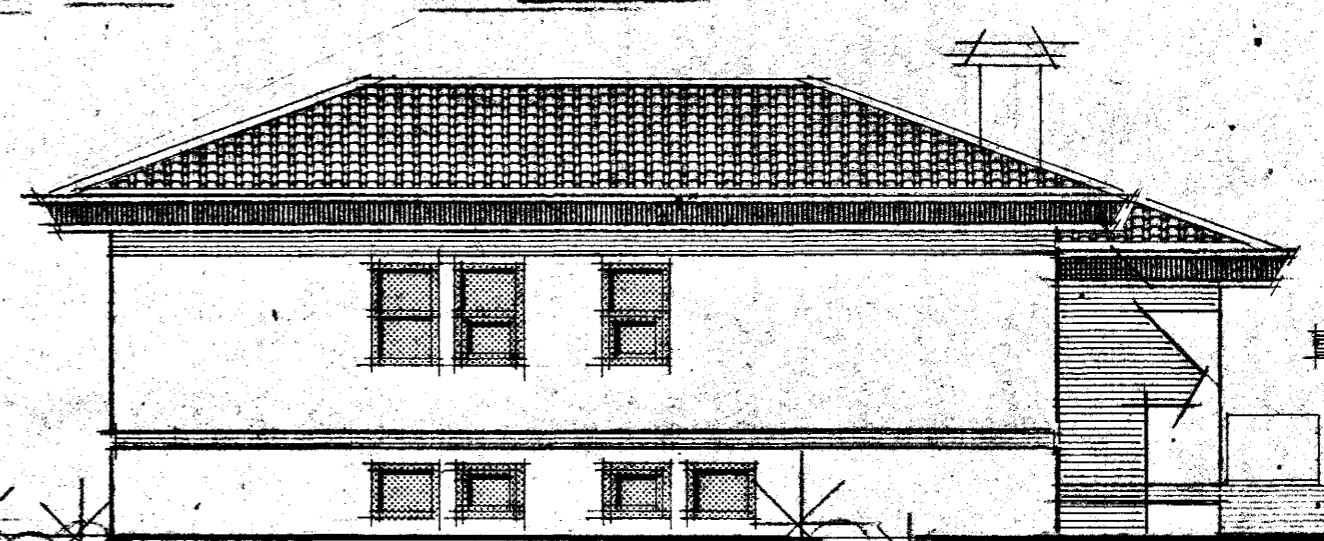

Norð-vestur

9400-0/30-01

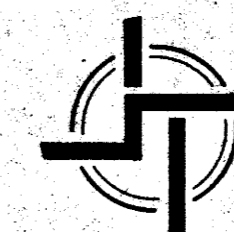

**STAÐALHÚS** S F

TEIKNISTOFA SÍÐUMÚLA 31 SÍMI 83141

|                           |              |         |
|---------------------------|--------------|---------|
| VERKEFNI                  | DAGS.        | VERK NR |
| Ótlitsmyndir              | apríl 1983   | SU 117  |
| Viðivangur 13 Hafnarfirði | MKV. 1:100   |         |
|                           | BR.          |         |
|                           | BLAD NR 1.03 |         |

*Sigurður Guðmundsson* *Sigurður P. Kristjánsson*  
SÍGURÐUR GUÐMUNDSSON SÍGURÐUR P. KRISTJÁNSSON FTFÍ