



Samþykkt á fundi bygginga-  
nefndar þ. 11.5.1977  
BYGGINGAFULLTRÚINN  
Í HAFNARFIRÐI

*S. Friðbjörnsson*

*Áskilið að lofti í bálgyrma  
sé eldvani.*

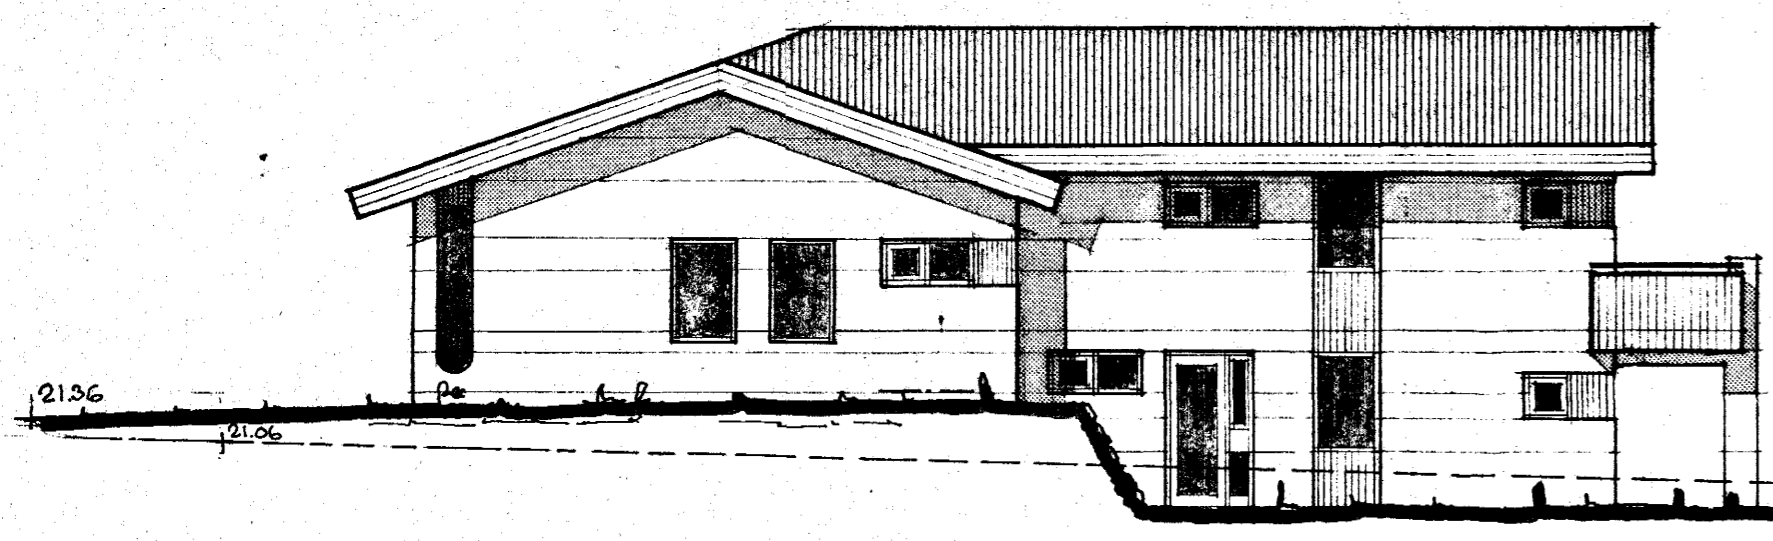


**VESTUR**

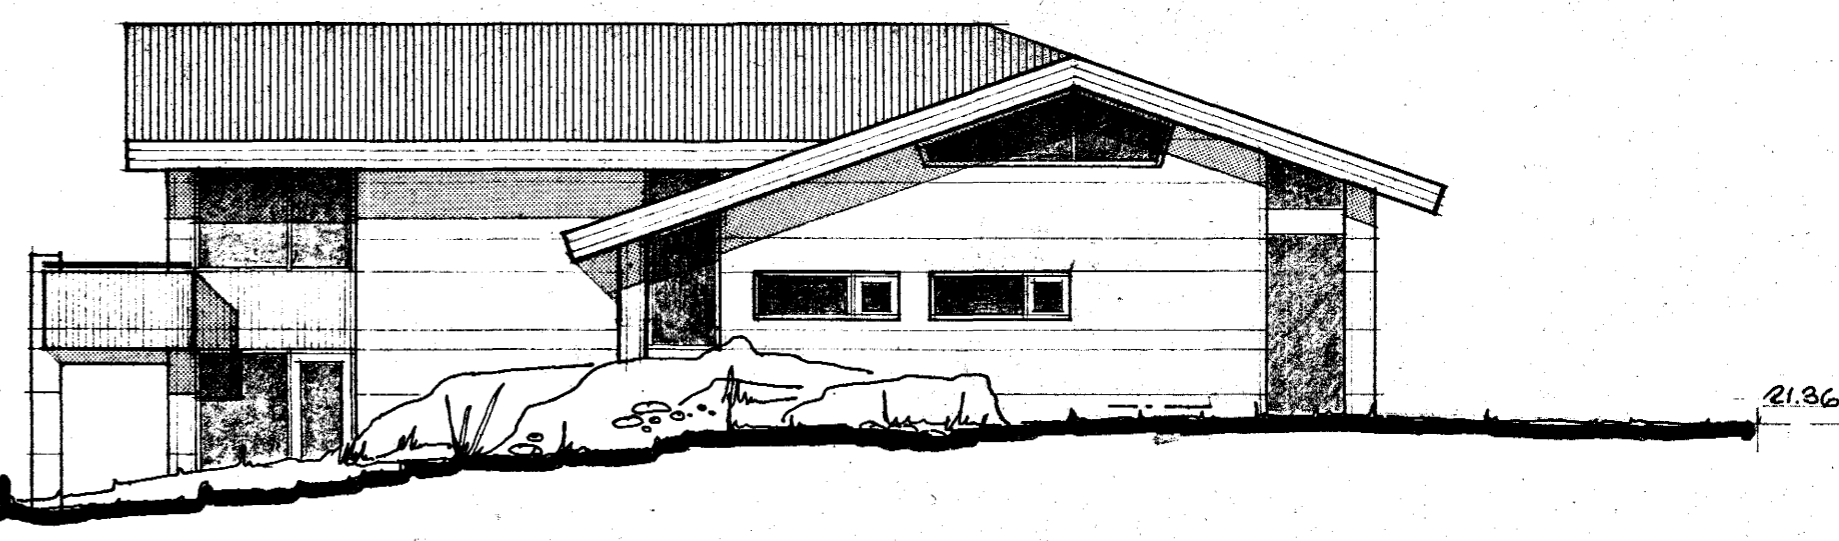


**AUSTUR**

tifftopdf - www.rubissoftware.com - Demo Version

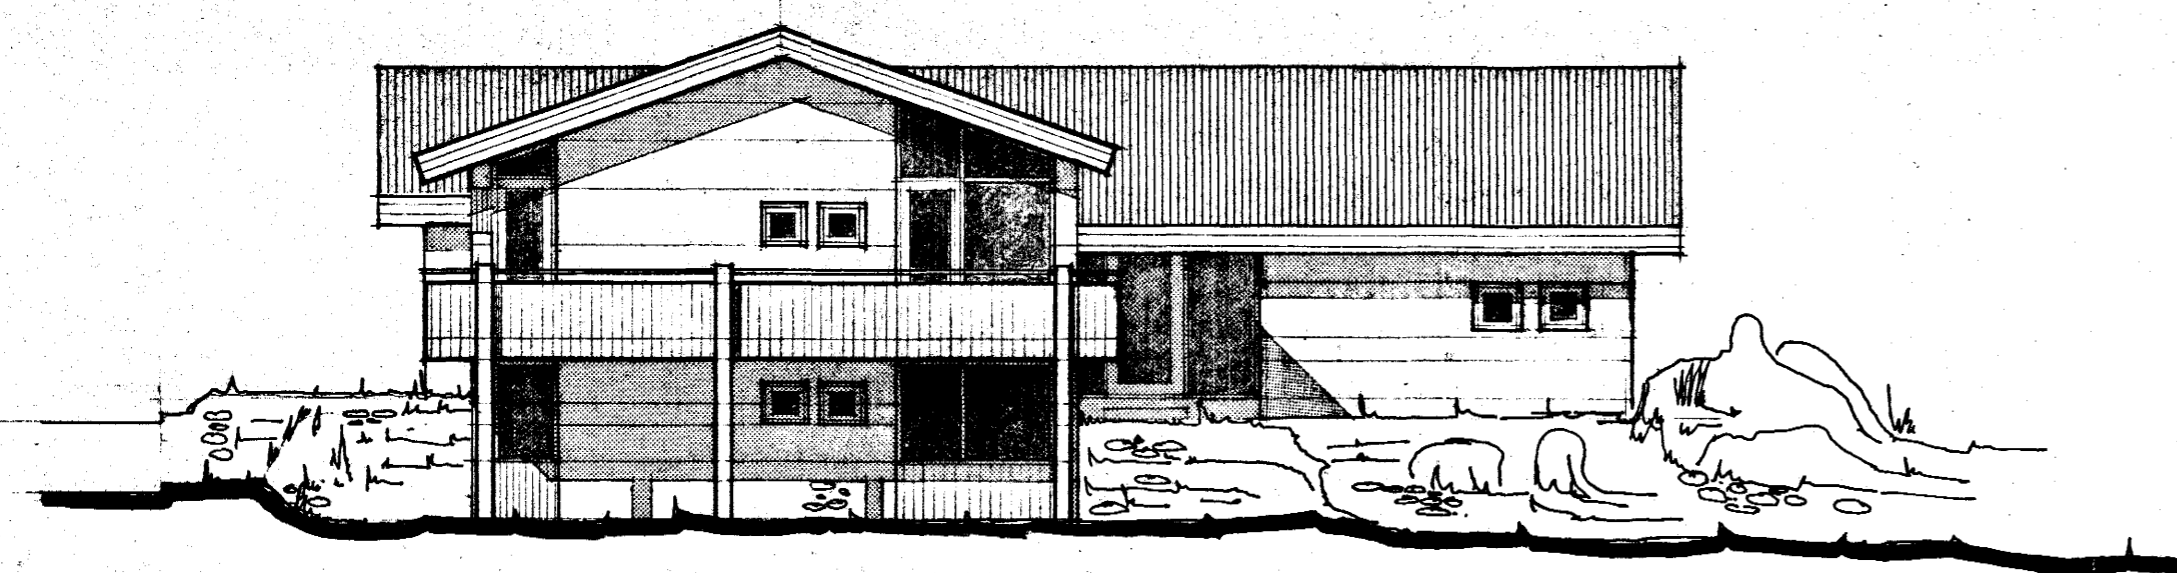

**SUDUR**

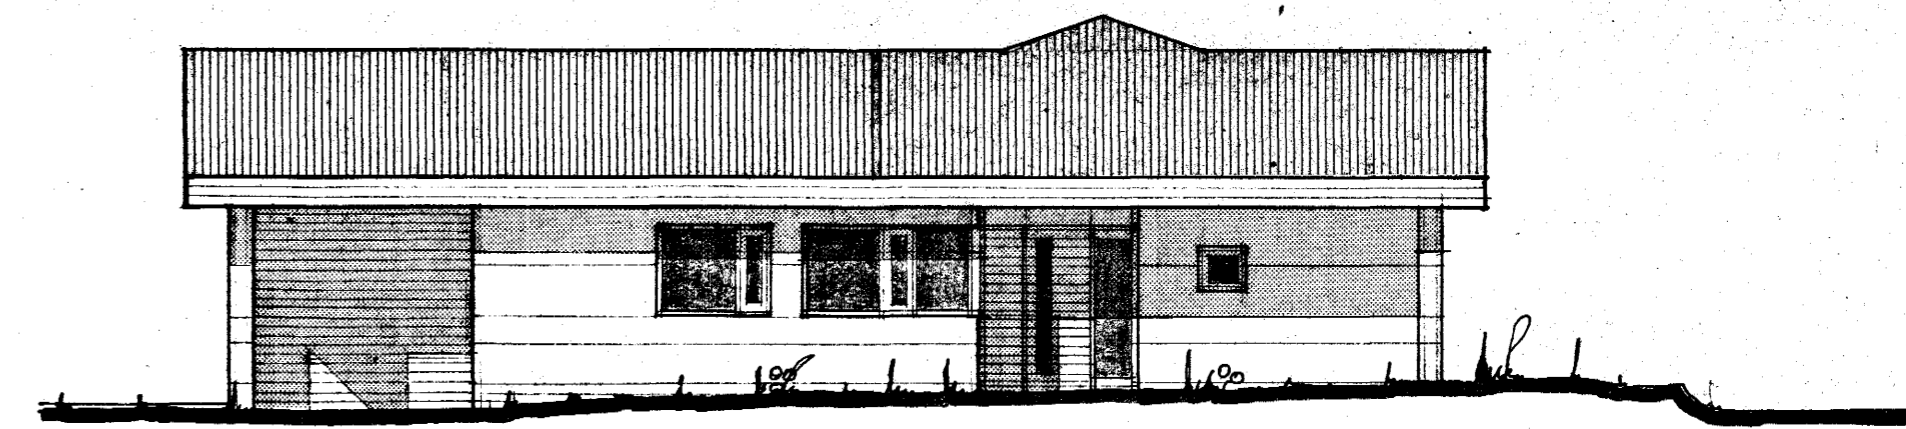

**NORDUR**

**VIDIVANGUR 14**

HAFNARFIRÐI

GUNNAR FRIBJÖRNSSON\* ARKITEKT FAI.

VELTUSUNDI 3  
s. 26999, 36104

MÁI '77

1/100

*Gunnar Friðbjörnsson*