


Víðivangur 15 Hafnarfirði

Ø100pvc 20%

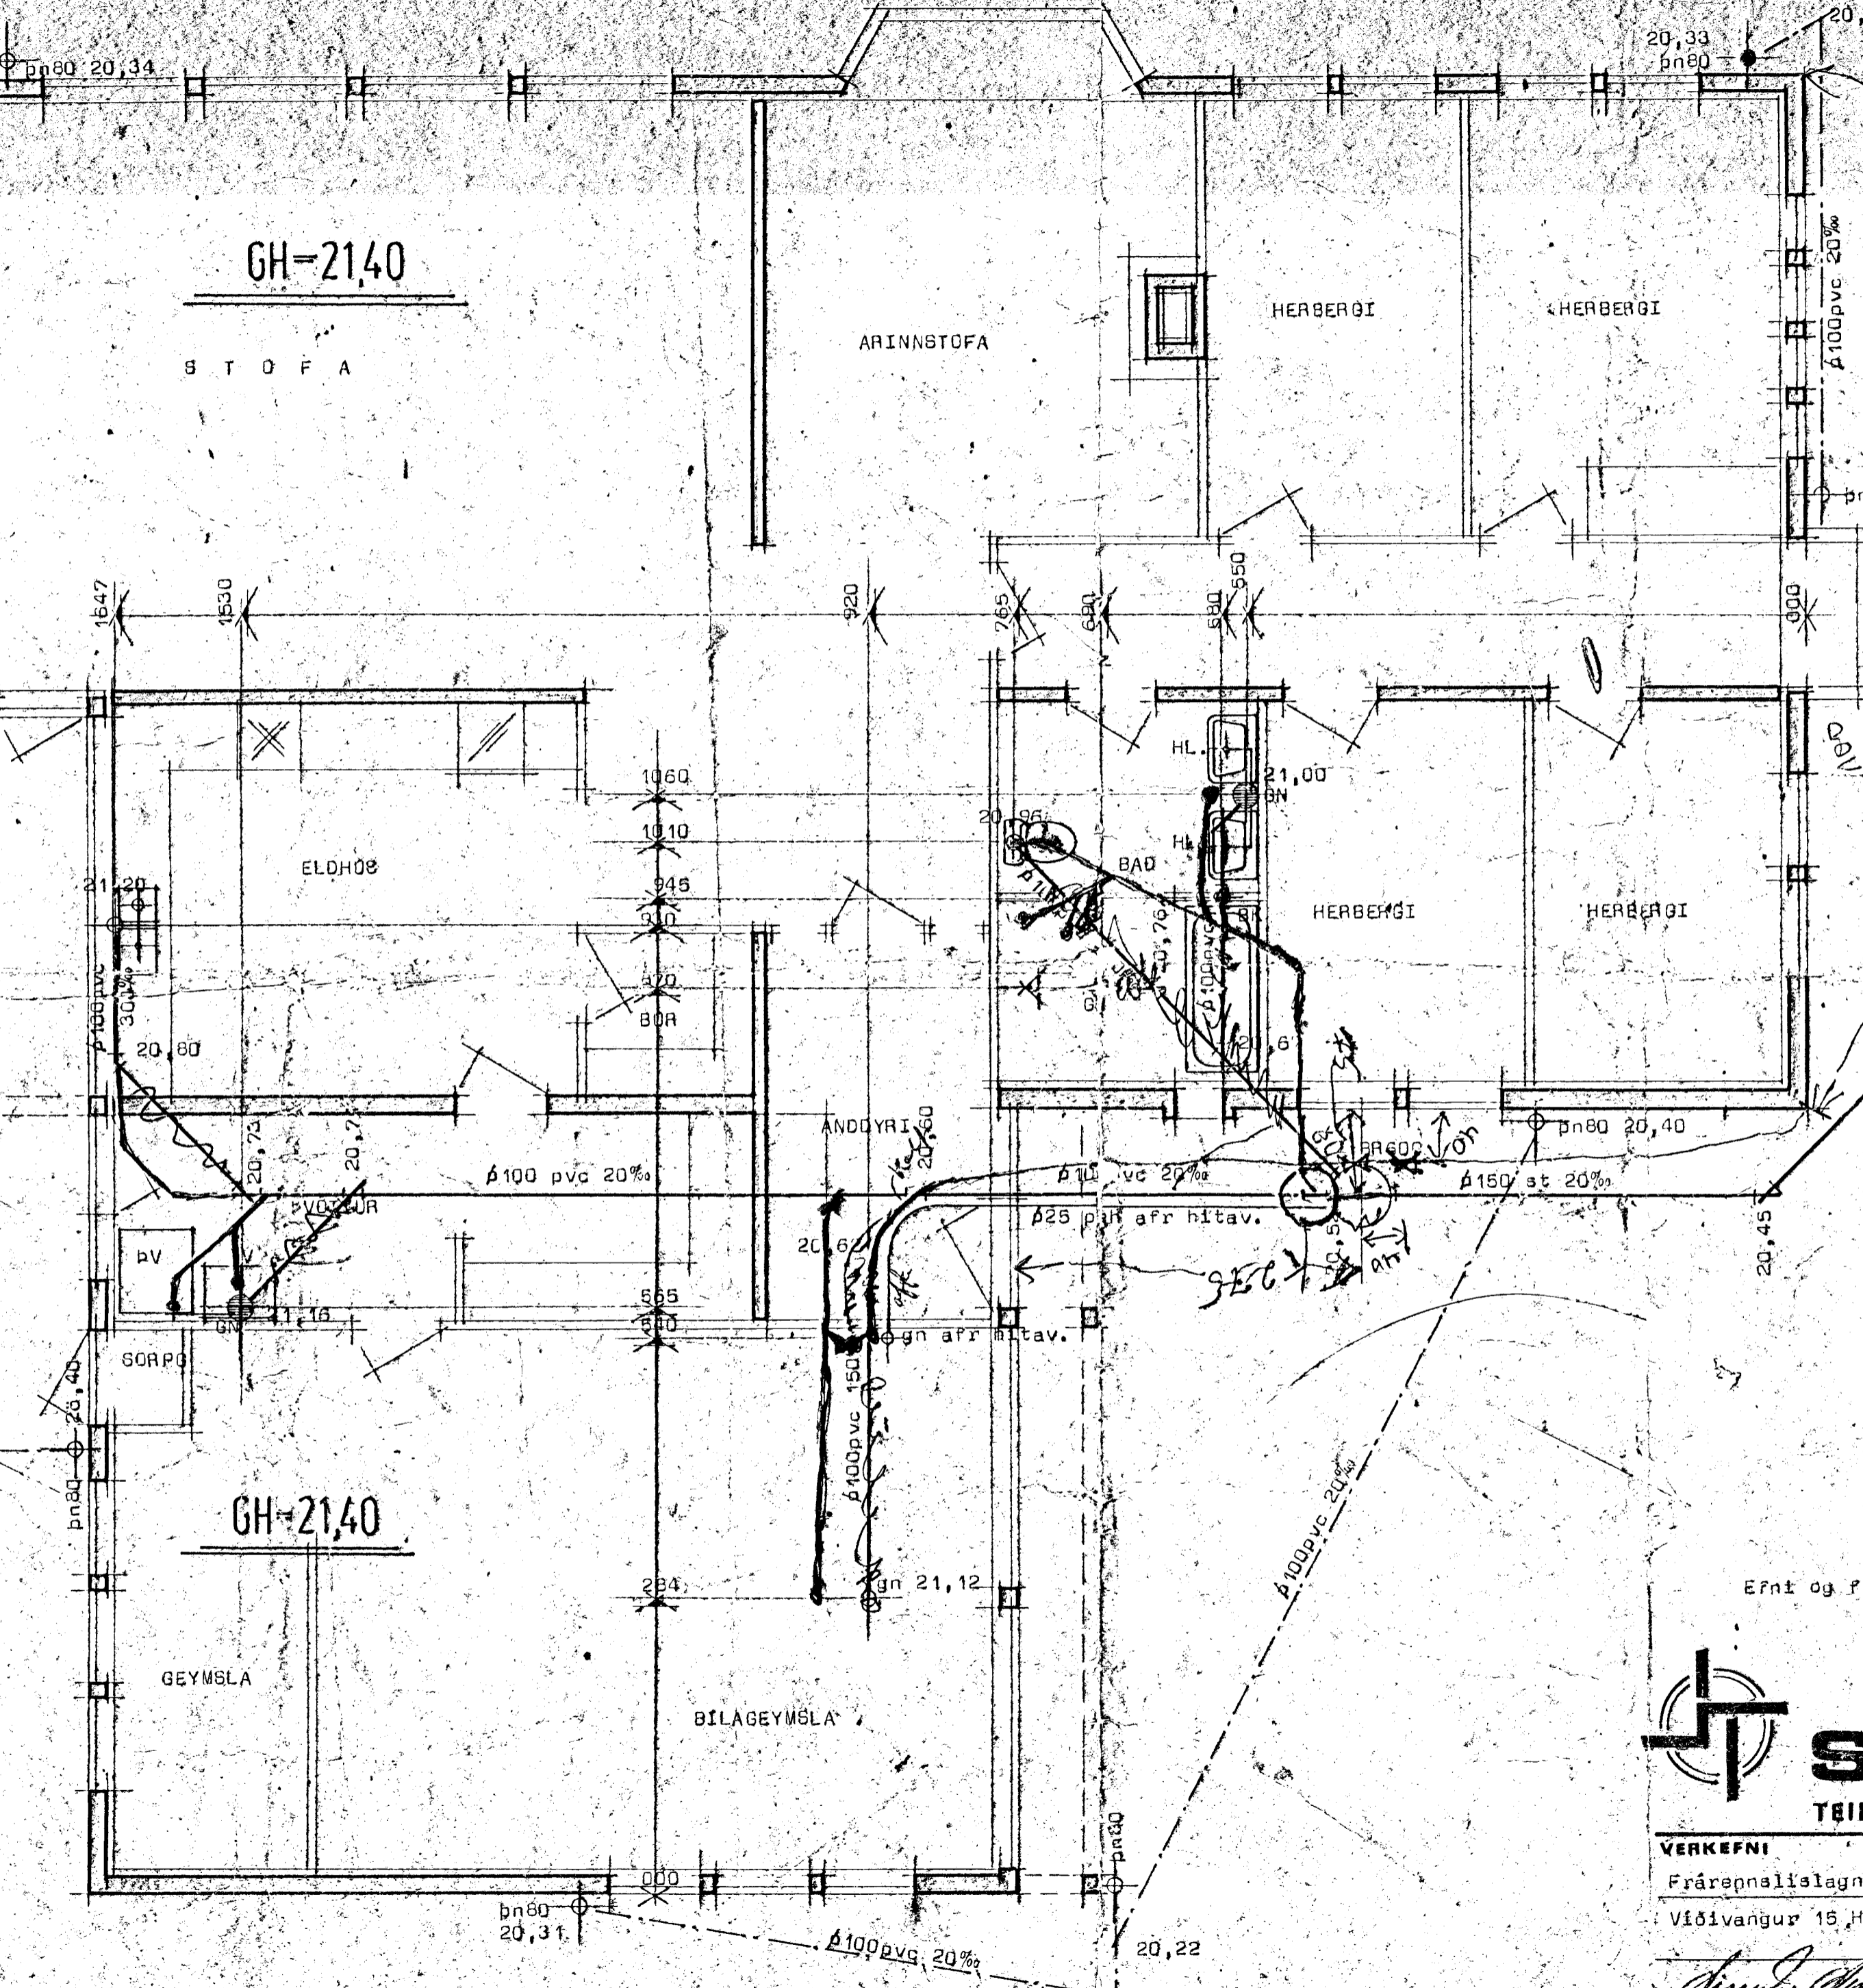

GH-2140

STOFA

ARINNSTOFA

HERBERGI

HERBERGI

ELDHÚS

ANDDYRI

BAD

HERBERGI

HERBERGI


GH-2140

GEYMSLA

BILAGEYMSLA

Afstöðumynd Mkv 1:500

Efnt og frágangur lagna sé í samræmi við íst 65 og 68

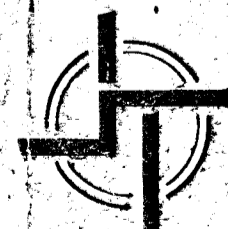

STADALHÚS TÍÐ

TEIKNISTOFA SIÐUMÚLA 3I SÍMI 8314I

VERKEFNI	DAGS.	1983	VERK NR
Fráreppnisslagir	MKV.	1:50 1:500	8U 122
Víðivangur 15 Hafnarfirði	BR.		
	BLAD NR	3.02	

Sigurður Guðmundsson
SIGURÐUR GUÐMUNDSSON **SIGURÐUR P KRISTJANSON** **PTPÍ**