




Samþykkt á fundi byggingá-
nefndar þ. 23/3 1977
BYGGINGAFULLTRÚINN
Í HAFNARFIRDI
[Signature]

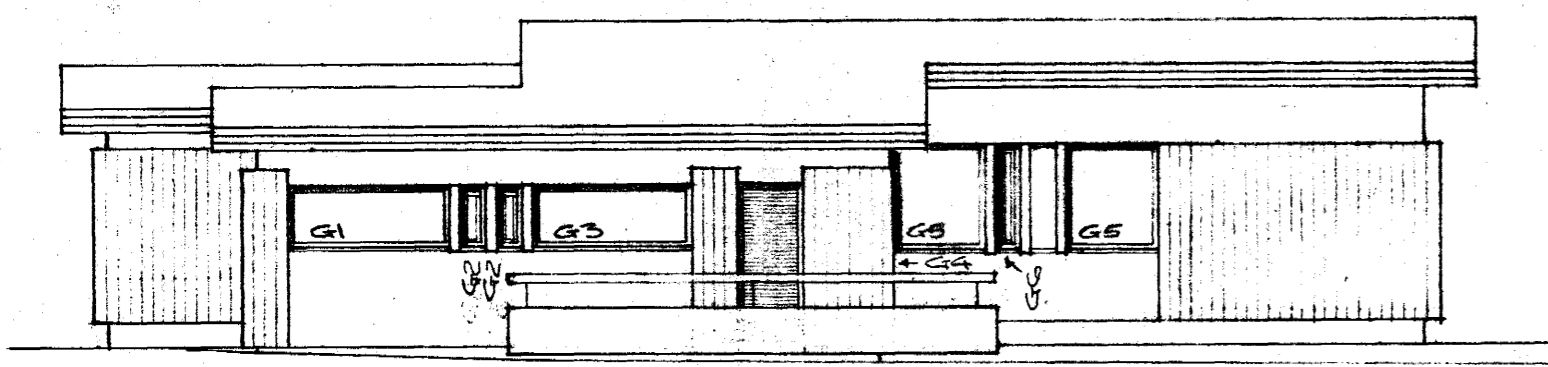


WESTUR

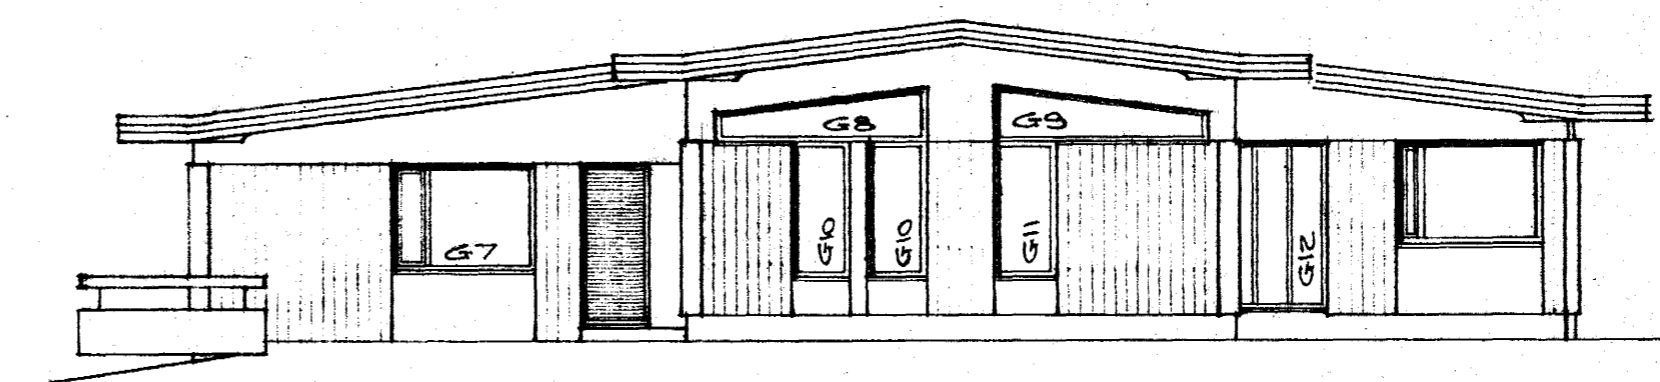

SUDUR

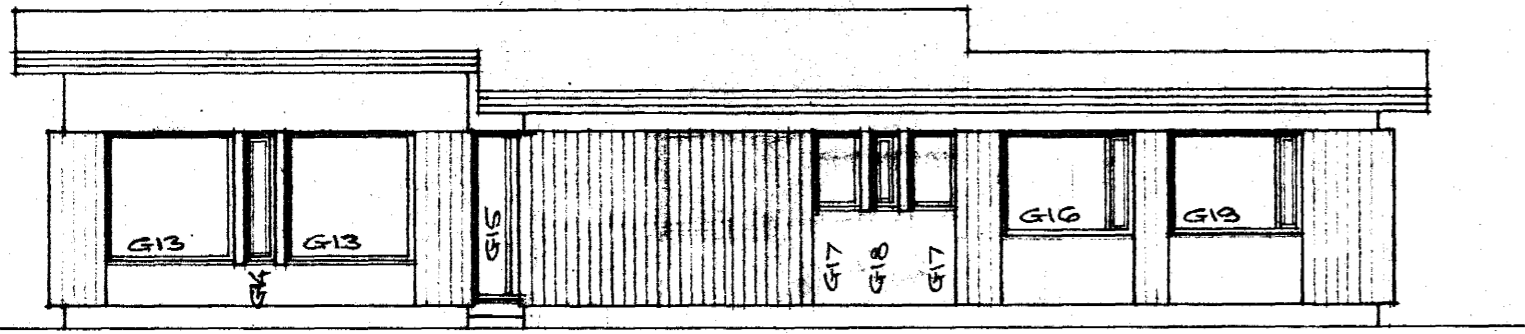

AUSTUR

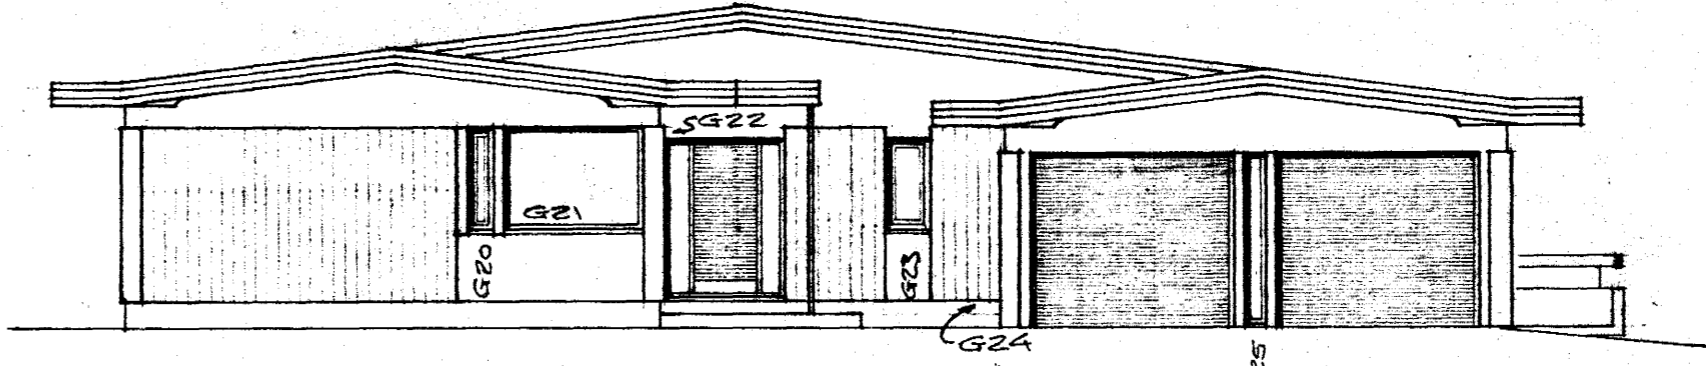

NORÐUR

VÍÐVANGUR NR. 16
HAFNARFIRDI Í MARS 1977
ARLJARHEAUNI 47, 50587

Agnar Magnússon, FVF

BREYTT 7.7.1977
BREYTT 15.6.1977