


Samþykkt á fundi bygginga-  
neindar þ. 14.9.1983 07/13/83  
BYGGINGAFULLTRÖÐINN  
Í HAFNARFÉÐI  
*[Signature]*

Ganga skal frá einu  
eldsteði í samræði við  
slökkviliestjóra


21,55

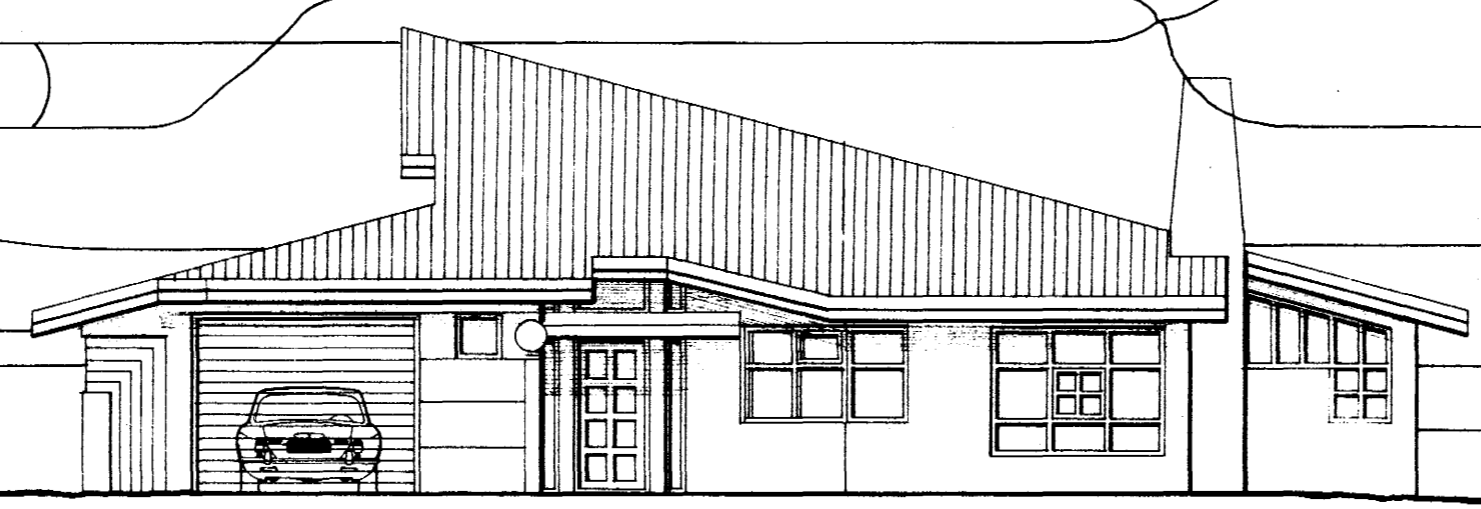

21,10

NORÐ-VESTUR


21,17

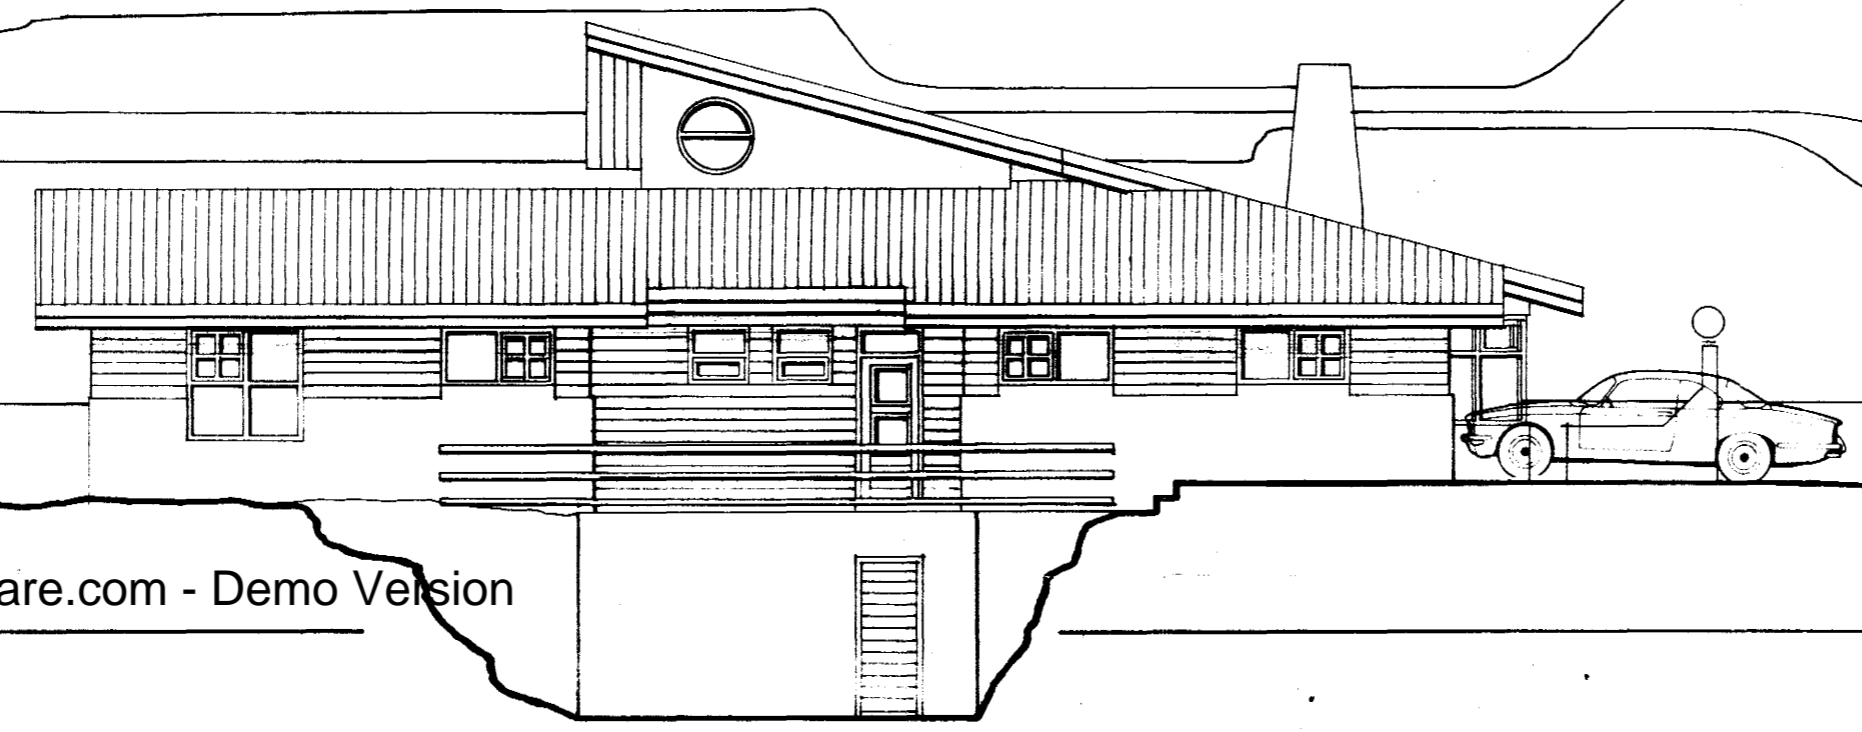

NORÐ-AUSTUR


tifftopdf - www.rubissoftware.com - Demo Version

21,55

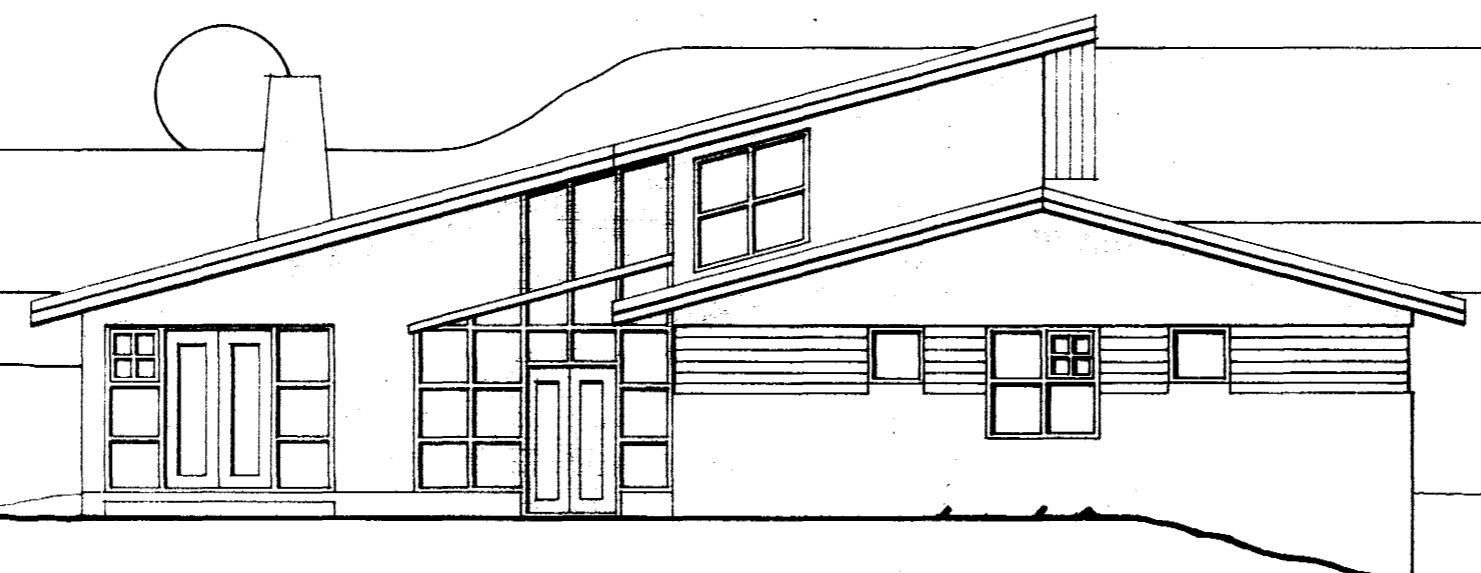

SUÐ-AUSTUR

21,17

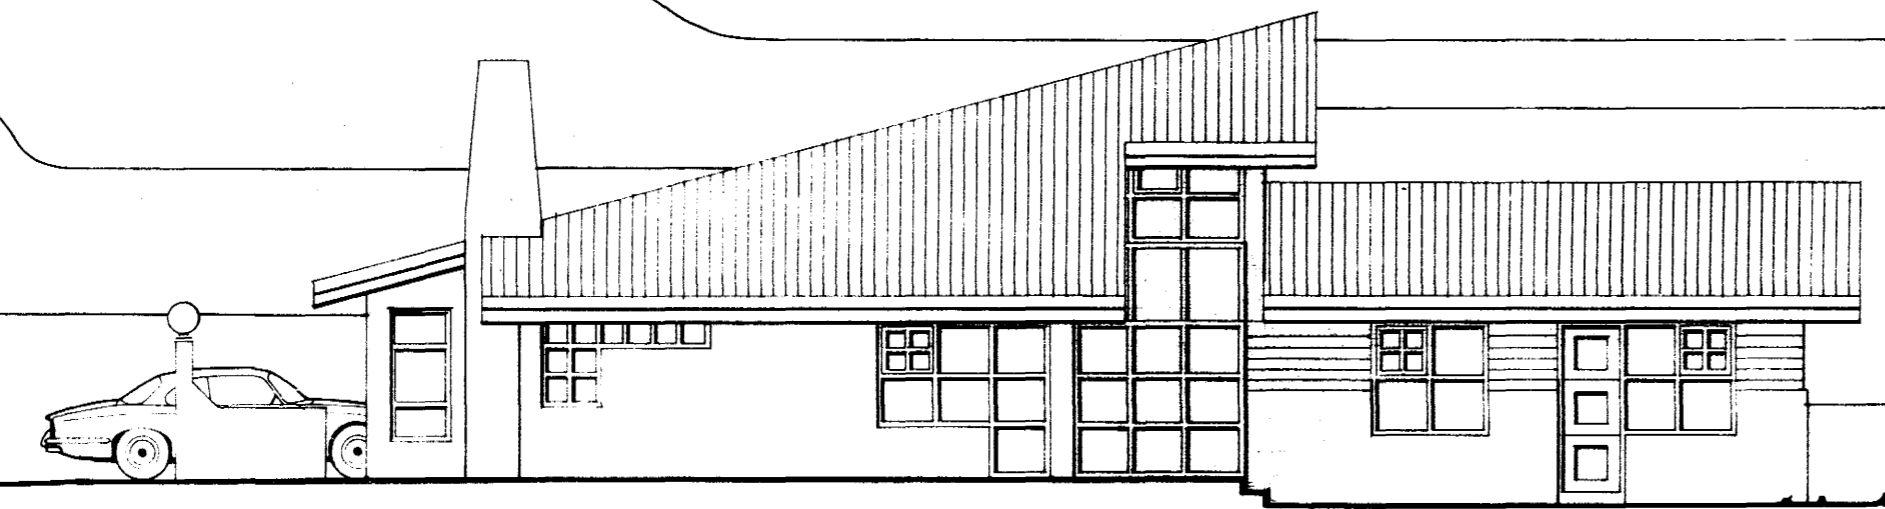

SUÐ-VESTUR

Rb / SFB	81	NÚMÉR	8301
KVARÐI	1:100		
DAGS	MÁÍ 83		
TEIKNAD	ÚLLI		4
BREYTT	22.8.83		

VÍÐIVANGUR 17 HAFNARF.

9400-0170-01

ÚTLIT

HALLDÖR GÍSLASON ARKITEKT FAI  
NIKULÁS ÚLFAR MÆSSON  
VINNUSTOFA GARGASTRÆTI 17, R. S. 17010  
*[Signatures]*