



Samþykkt á fundi bygginga-
nefndar þ. 14.9.1983 19/83
BYGGINGAFULLTRÚAN
Í HAFNARFIRÐI

Stanga stál frá önnu
eldstöðvi í samráði við
stökkvillidstjórn

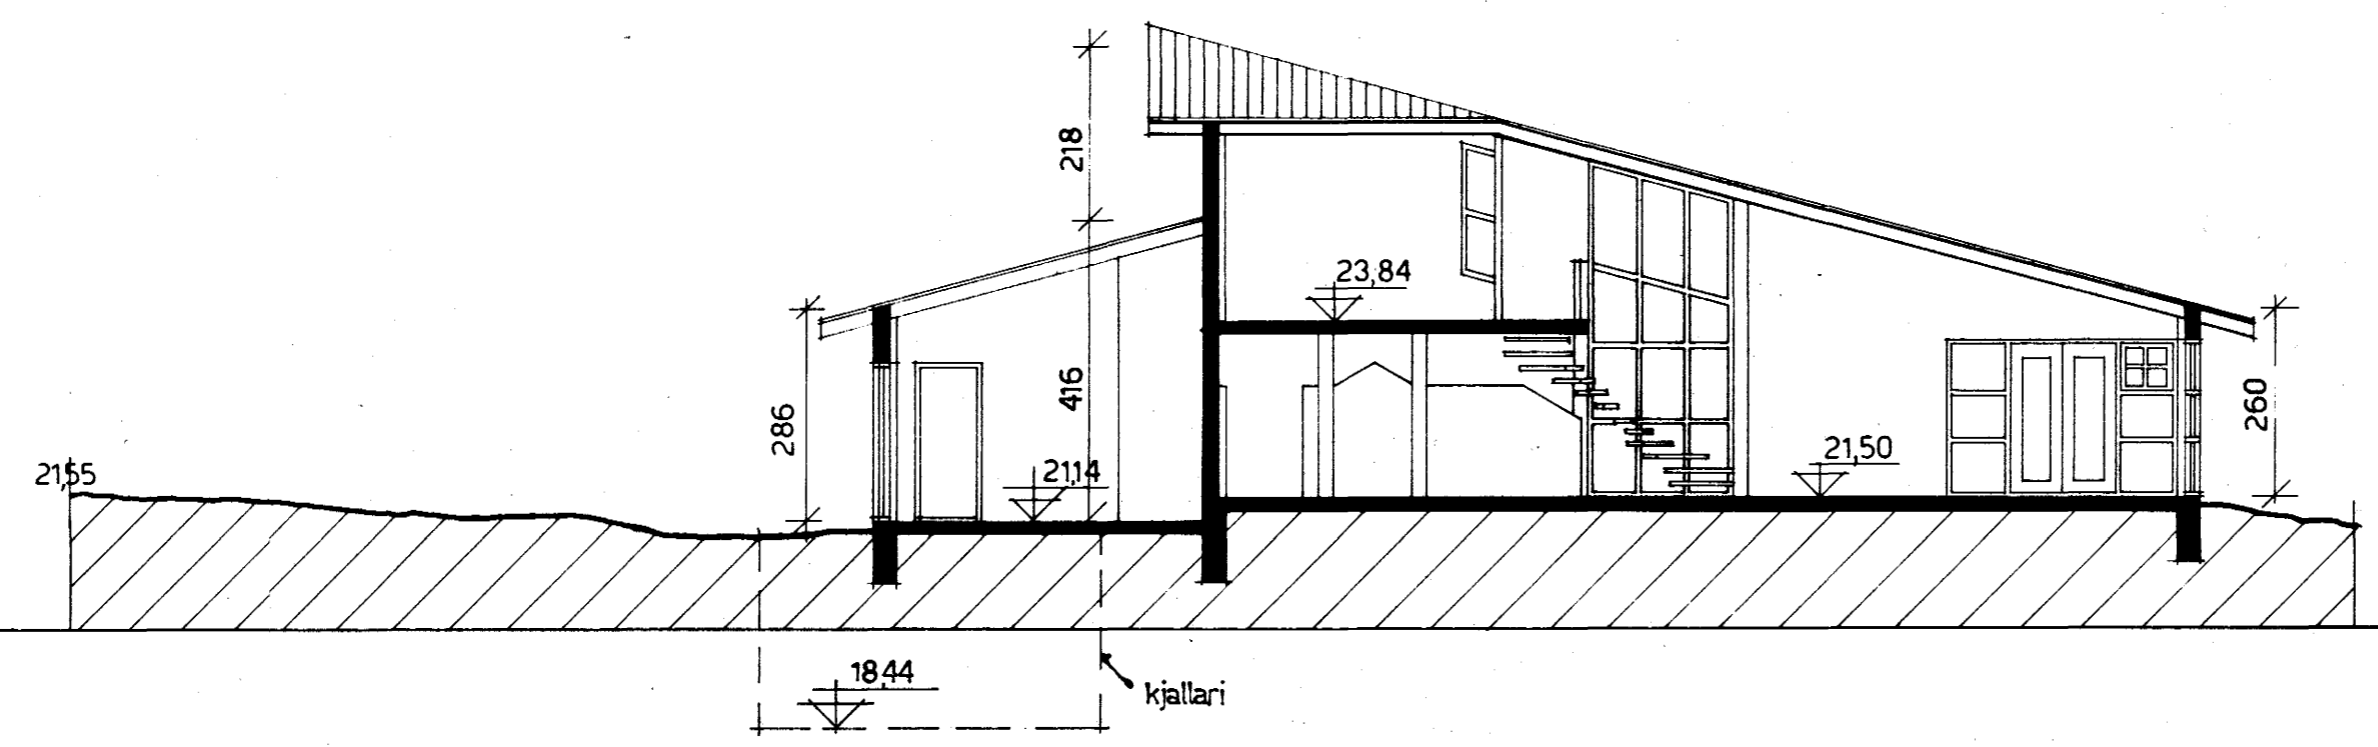


SNID AA

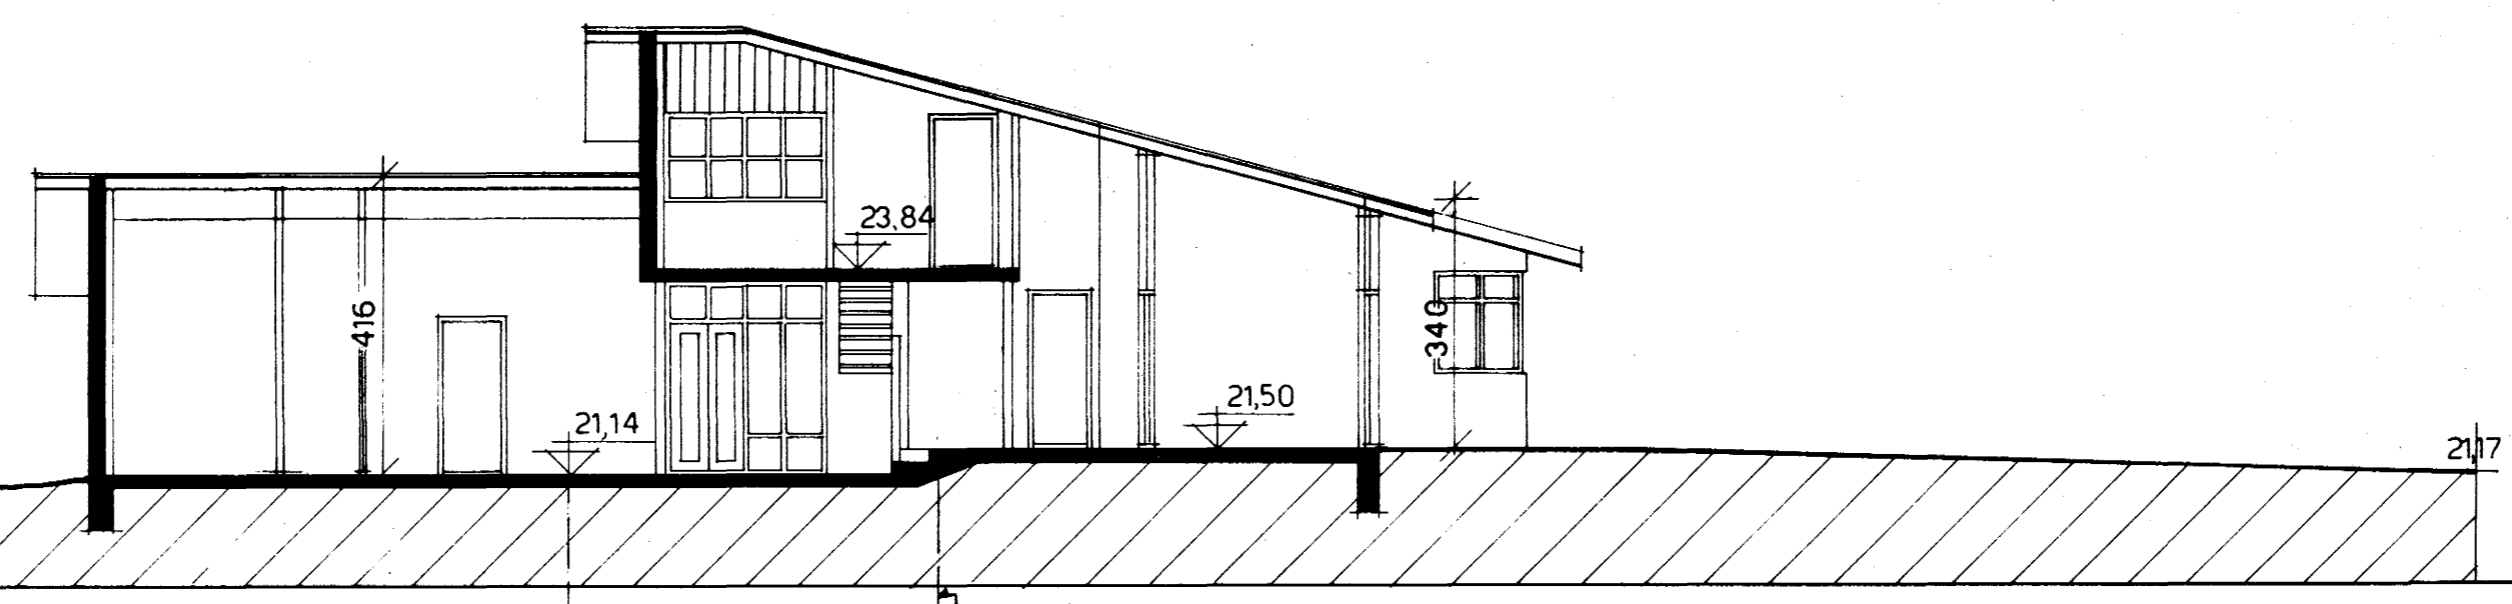

SNID BB

tifftopdf - www.rubissoftware.com - Demo Version

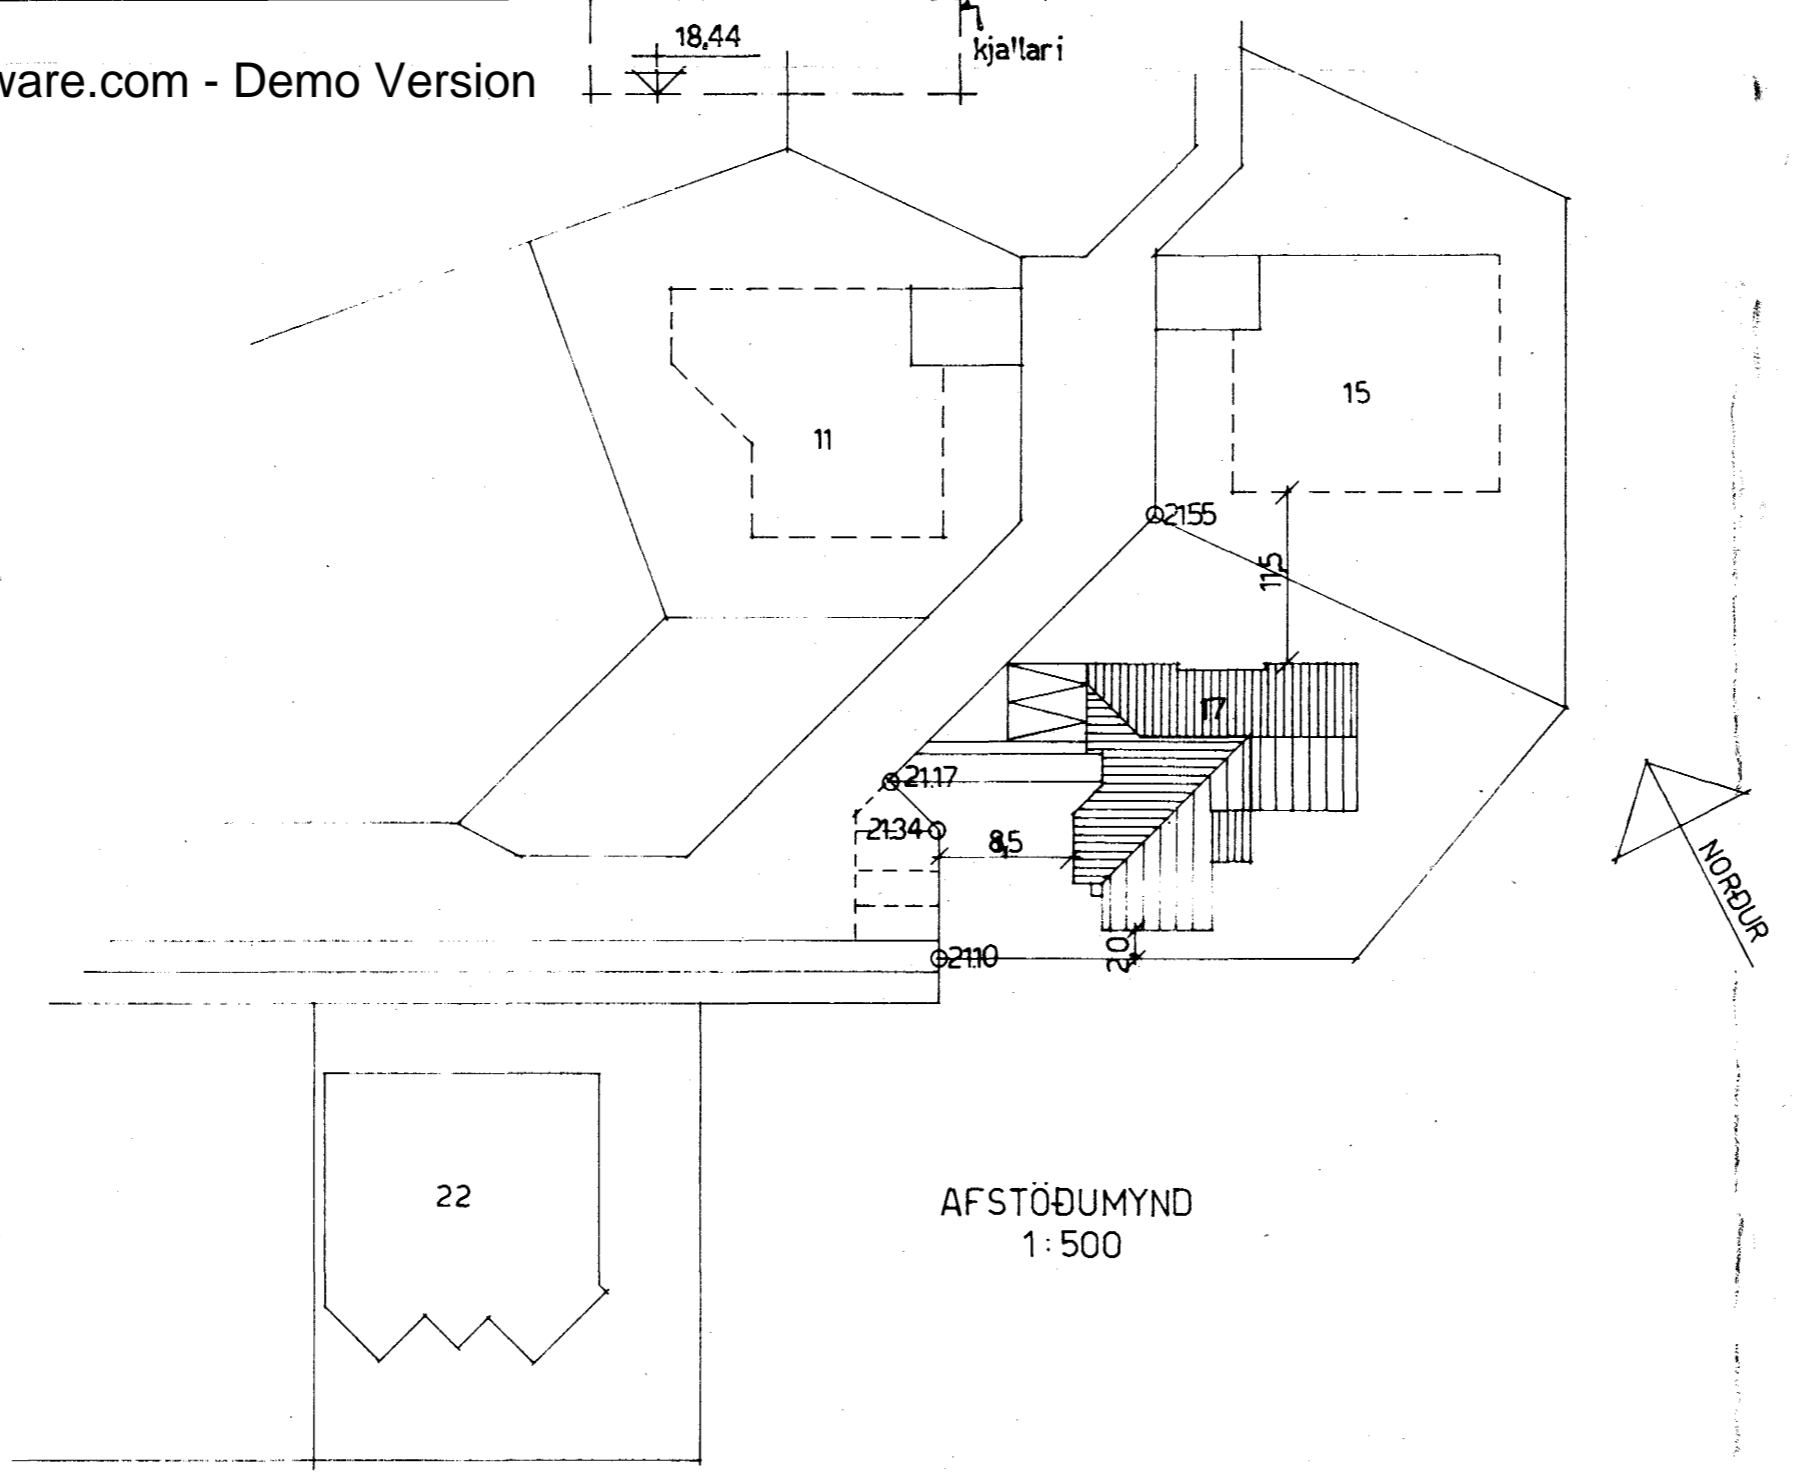

AFSTÖÐUMYND
1:500

9400-0170 . 01

Rb / Sfb	81			NÚMÉR
KVARÐI	1:100 & 1:500			8301
DAGS.	MAÍ 83			3
TEIKNAD	ÚLLI			
BREYTT	22.8.83.			

VÍÐIVANGUR 17, HAFNARF.

SNID & AFSTÖÐUMYND

HALLDÓR GÍSLASON ARKITEKT FAI
NIKULÁS ÚLFAR MÁSSON
VINNUSTOFA, GARÐASTRÆTI 17 R. S. 17010