
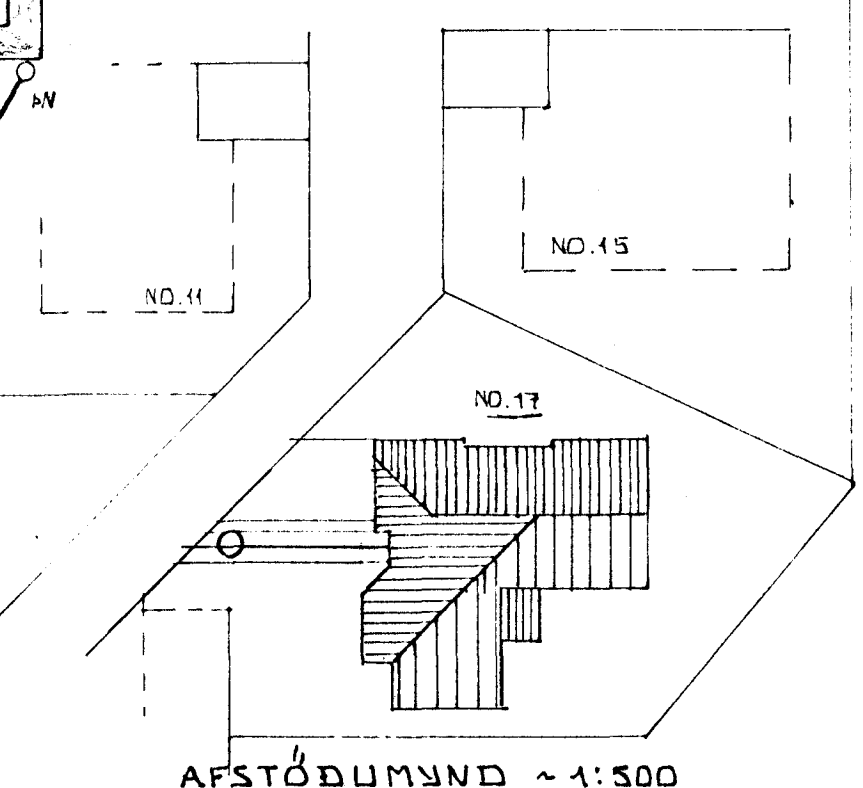


SKÝRINGAR
 KÖTAR ERU GEFNIR I METRUM.
 ÞVERMÁL LAGNA I MM.
 LAGNAEFNI OG VINNA SKV.
 GILDANDI STÖÐLUM OG
 REGLUGERÐUM.
 GN I BILGEYMSLU, BADI OG
 ÞVOTTAH. HAFNA GEGNUMSTREYMI.

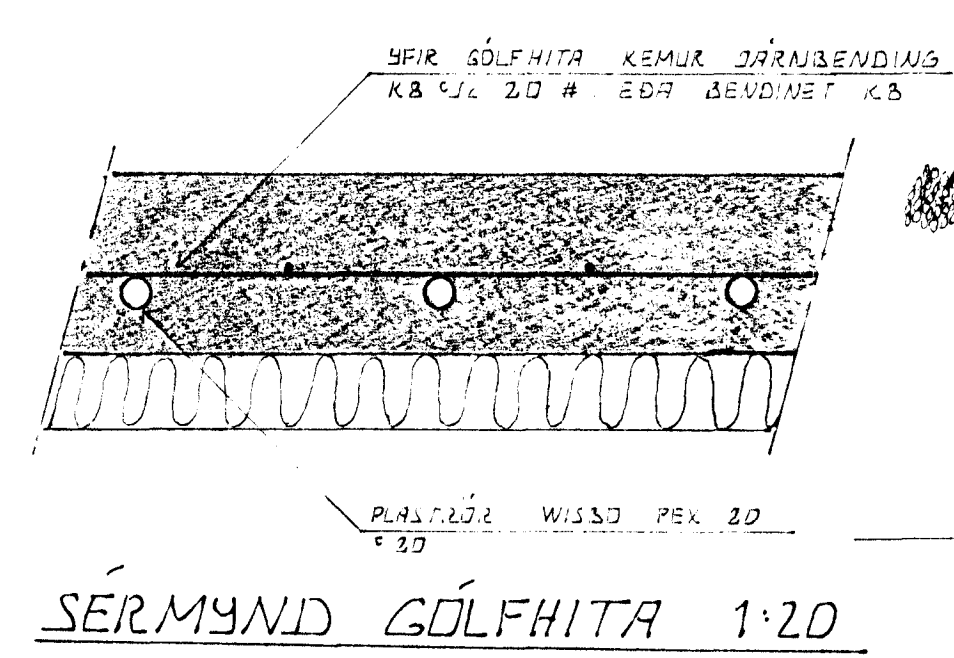

JAN '84		GÓLFHITI OG VATN I BLÖMASKÁLA		[Signature]	
BR.NR.	DAGS	EÐLI BREVINGAR		SIGN.	
VÍÐIVANGUR 17 HAFNARFIRÐI		GRUNNMYND - GRUNNLAGNA		DAGS	Júlí '83
MELIKV. 1:50		SIGURÐUR ÞORLEIFSSON		HAUNAD	[Signature]
STRANDGÖTU 11 HAFNARFIRÐI		SÍMI 54751		TEIKNAD	[Signature]
				VERK NR.	8328
				BLADNR.	03.

GRUNNMYND ~ 1:50

SÉRMYND GÓLFHITA 1:20

AFSTÖÐUMYND ~ 1:500