10/6 77

Samþykkt á fundi byggingar-
nefndar þ. 7/9 1977
BYGGINGAFULLTRÚINN
Í HAFNARFIRÐI

Ganga skal frá opnu
eldstæði í samráði við
slökkviliðsstjóra

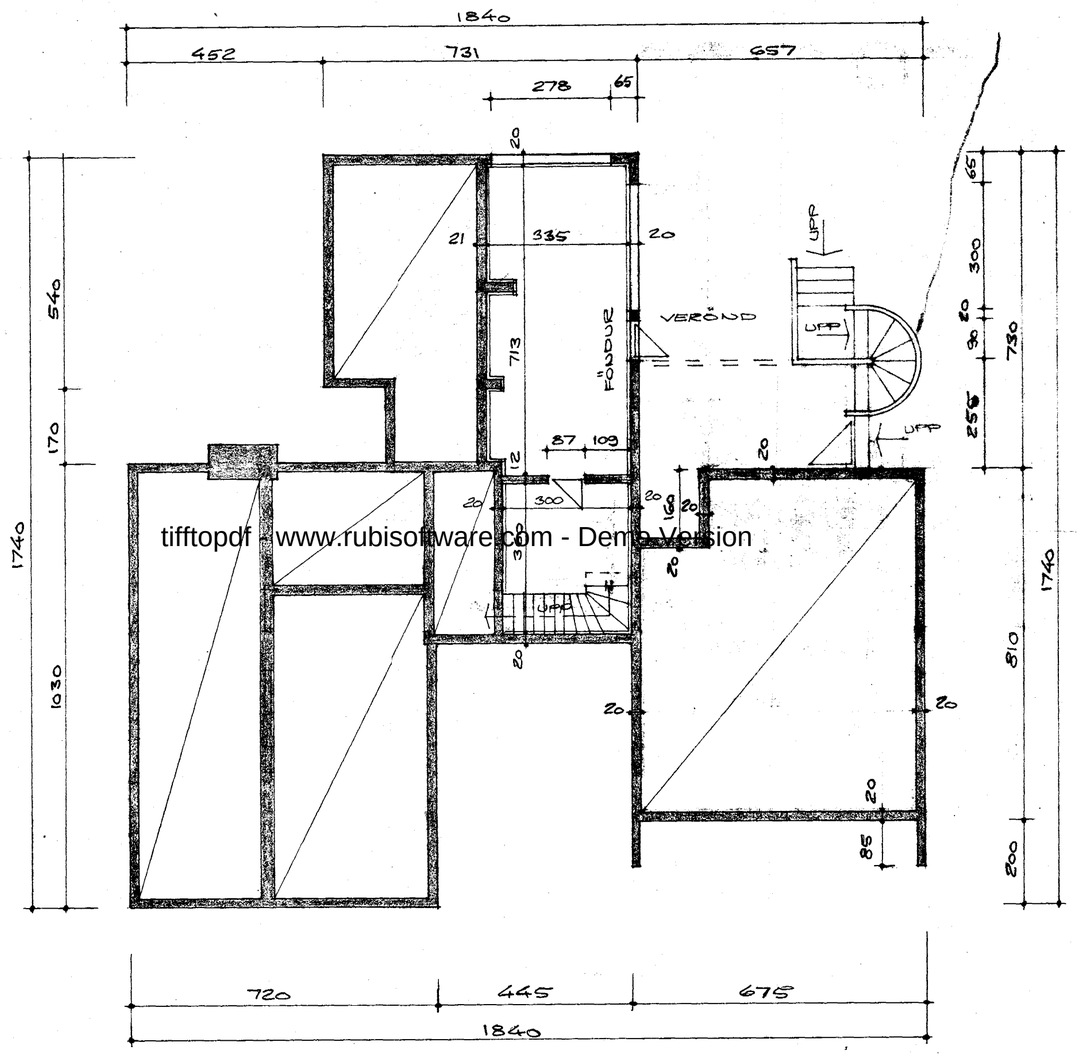


tifftopdf - www.rubisoftware.com - Demo Version

GRUNNMYND. M=1:100

VÍÐIVANGUR NR. 18

HAFNARFIRÐI Í MAÍ 1977
ARNARHRAUNI 47 50587

Ásgeir Magnússon AVFÍ

BREYTT 29.5.1978
BREYTT 3.5.1977