



15677

Sambykkt á fundi bygginga-
nefndar b. 219 1977
BYGGINGAFULLTRUNN
HAFNARFIRDI

Ganga skal frá opnu
eldstofa í samræði við
slókeftileiðsþóra

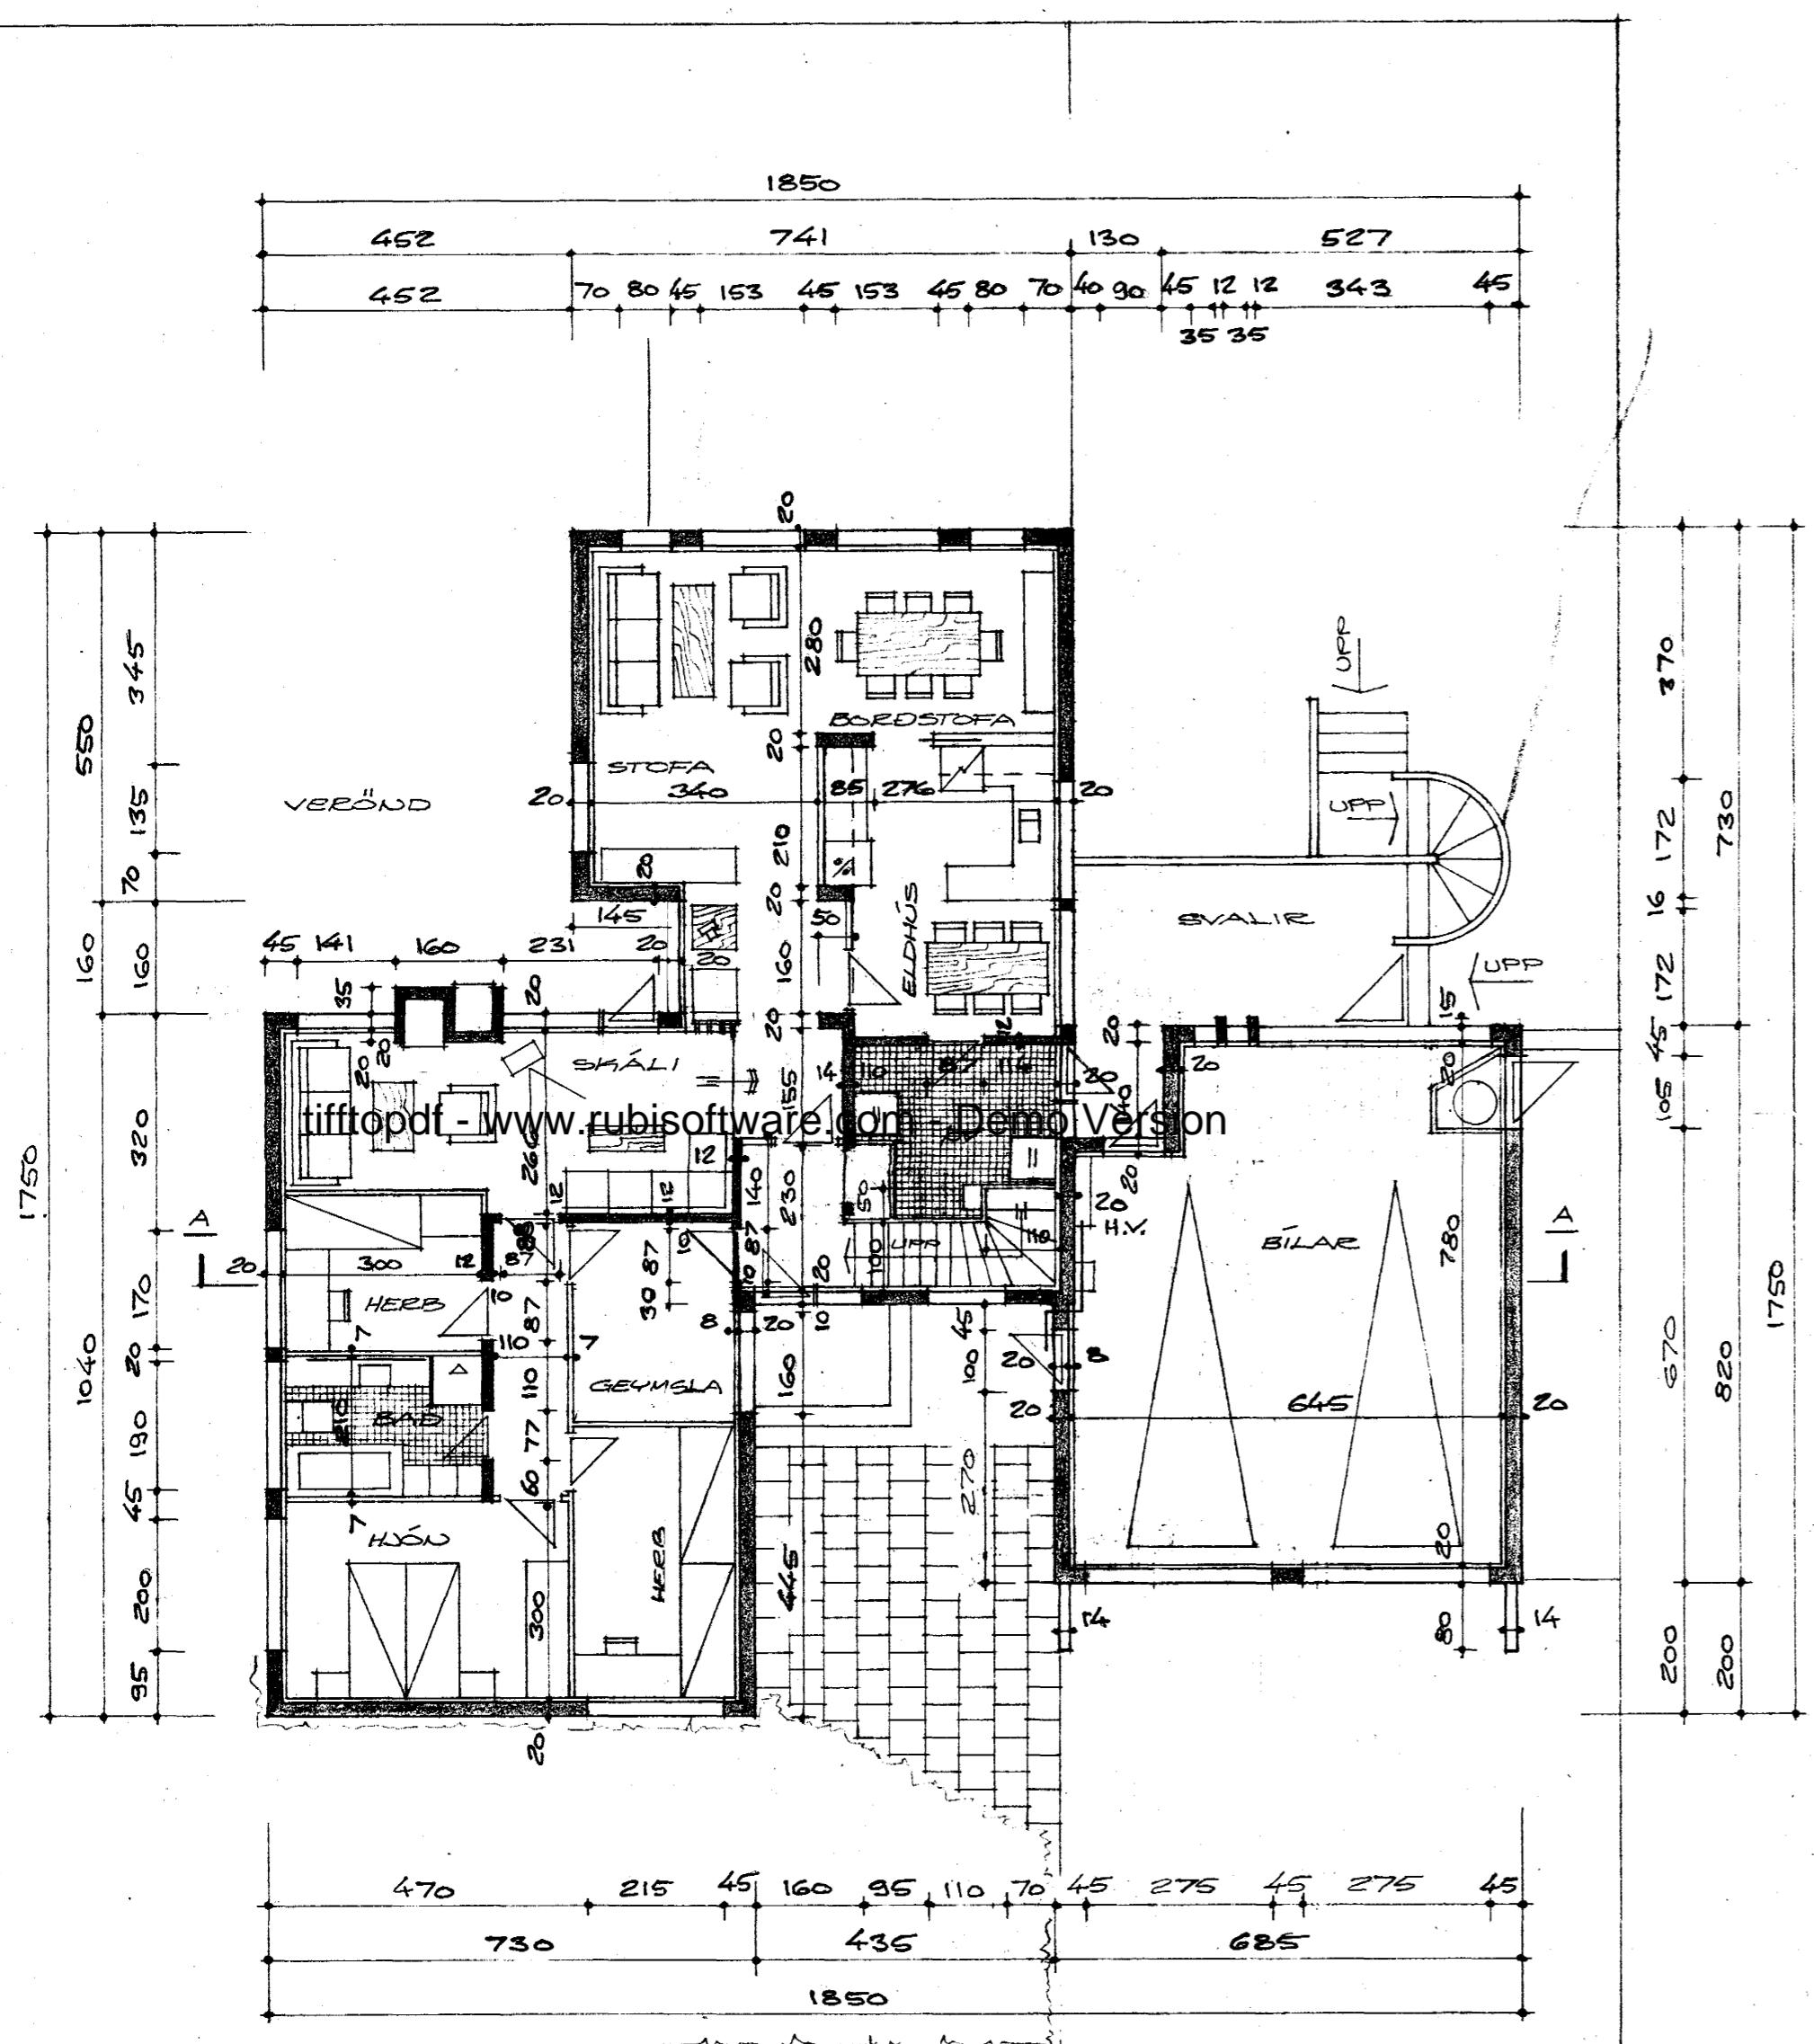

GRUNNUMYND, M=1:100

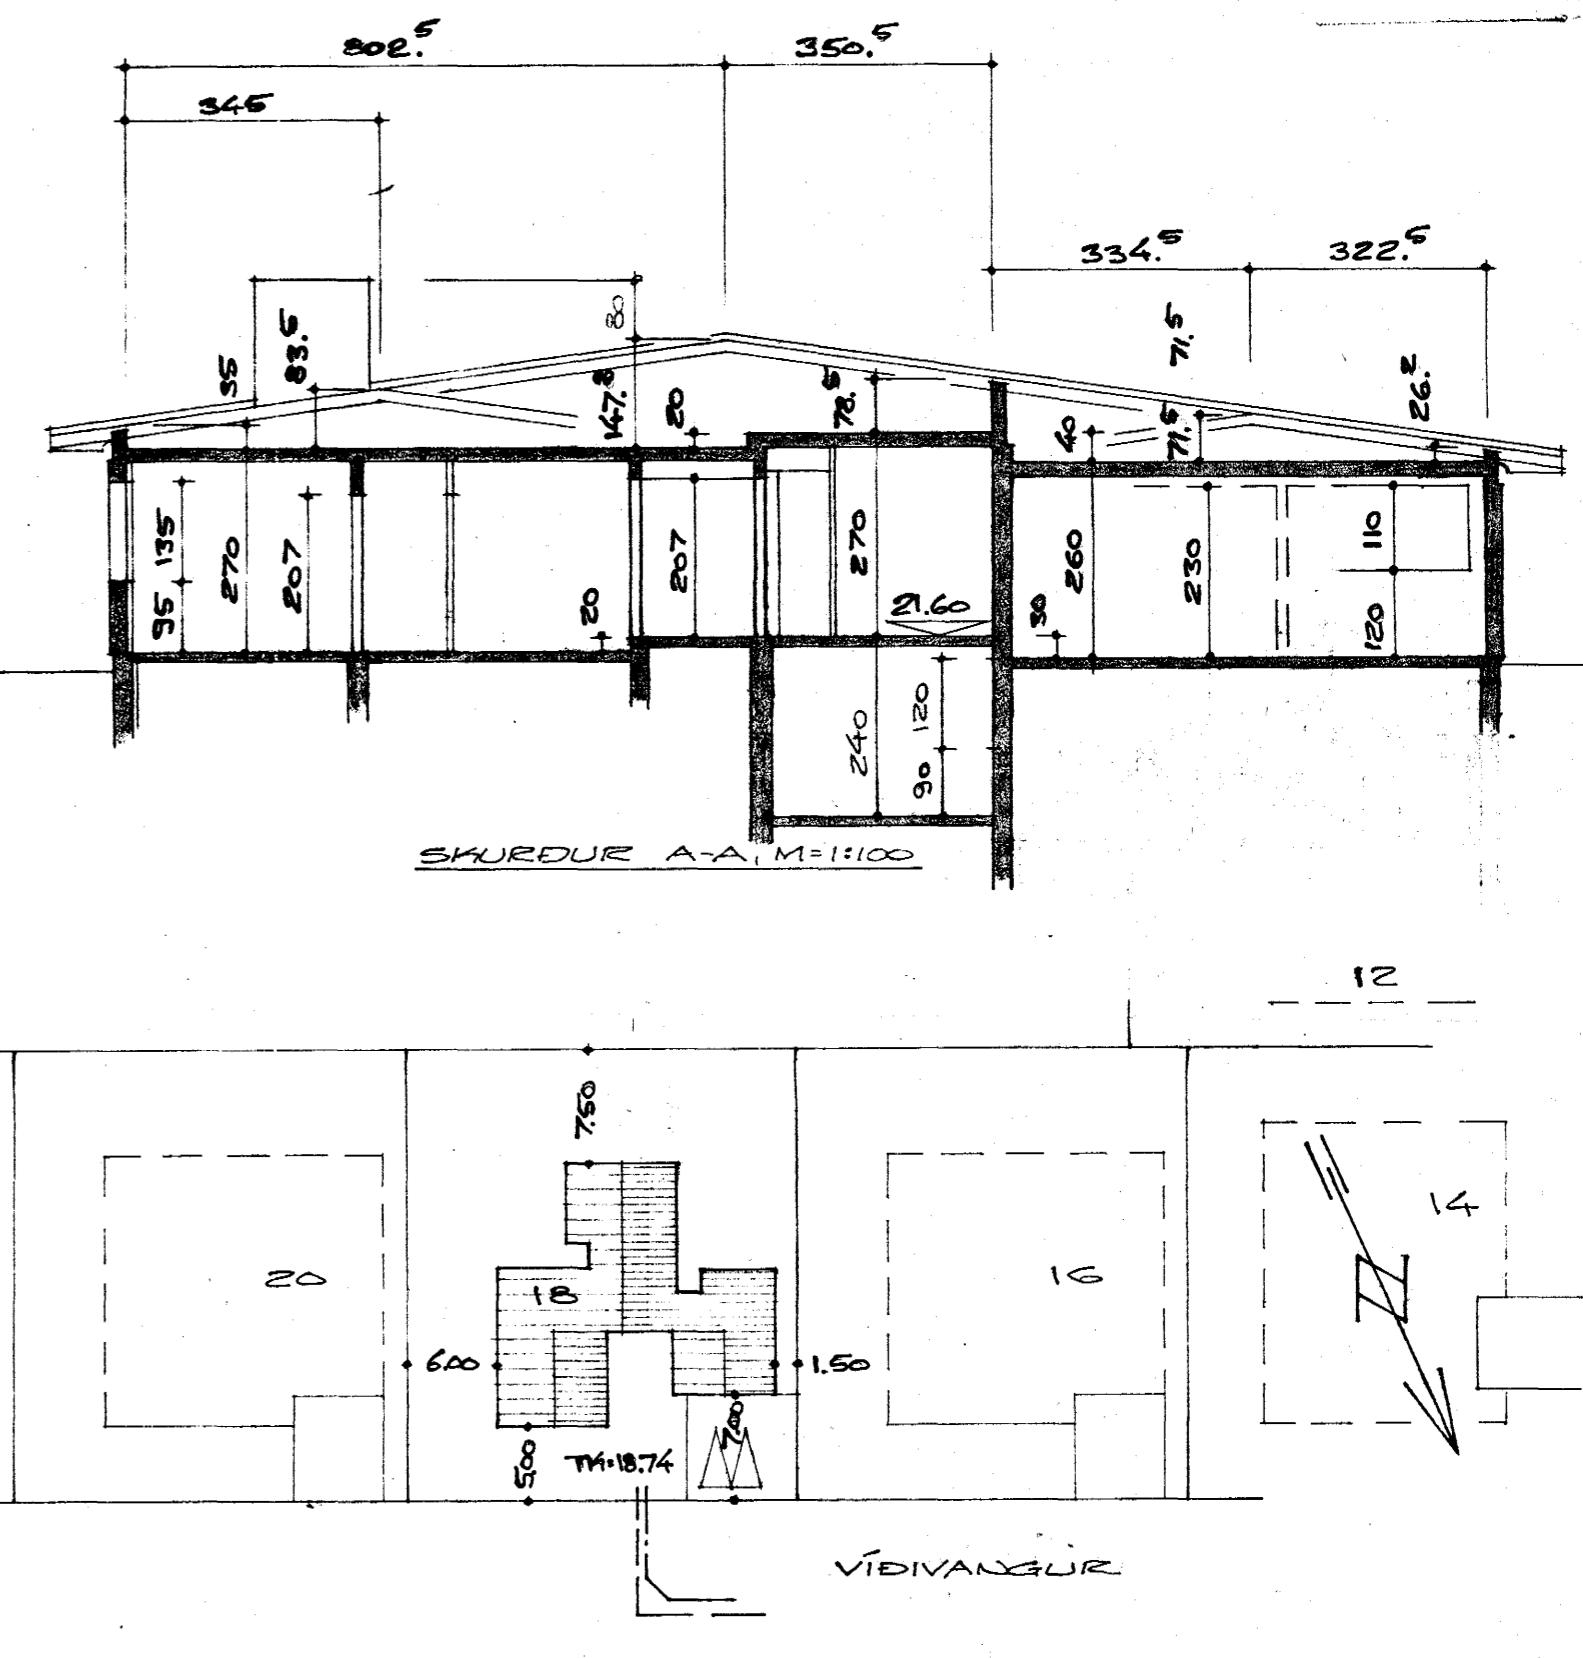

AFSTÖÐUMYND, M=1:500

FLATARMÁL HÚSS = 146.40 M²
FLATARMÁL BÍLSKURS = 52.70 M²

VÍDIVANGUR NR. 18

HAFNARFIRDI Í MAI 1977
ARNARHRAUNI 47 50587