



15/6 77  
 Samþykkt á fundi bygginga-  
 nefndar þ. 7.12.1977  
 BYGGINGAFLUTVINN  
 Í HAFNARFIRÐI  
*[Signature]*

Ganga skal frá opnu  
 eldsæði í samráði við  
 slökkviliðslóra

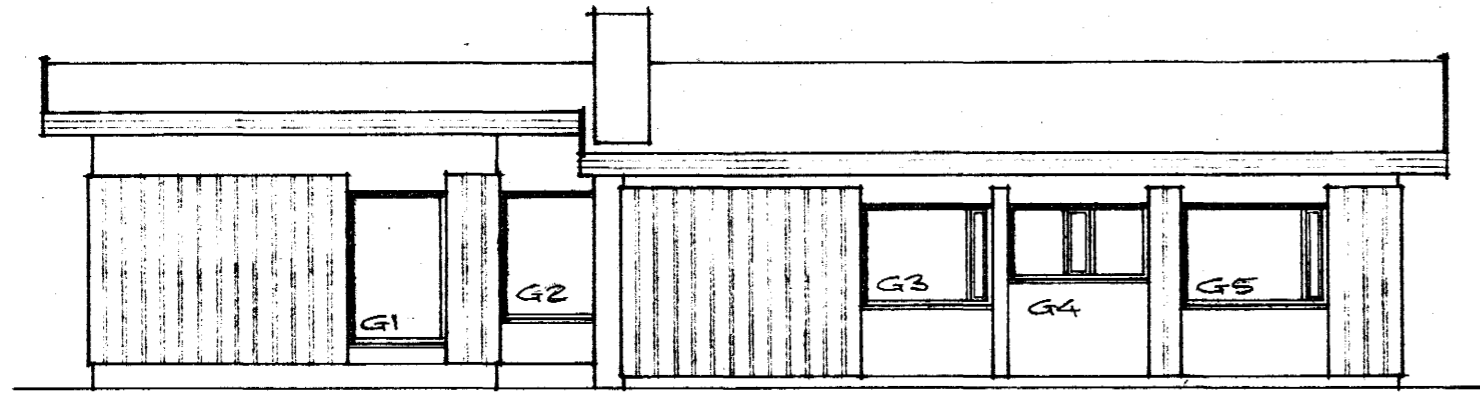


AUSTUR

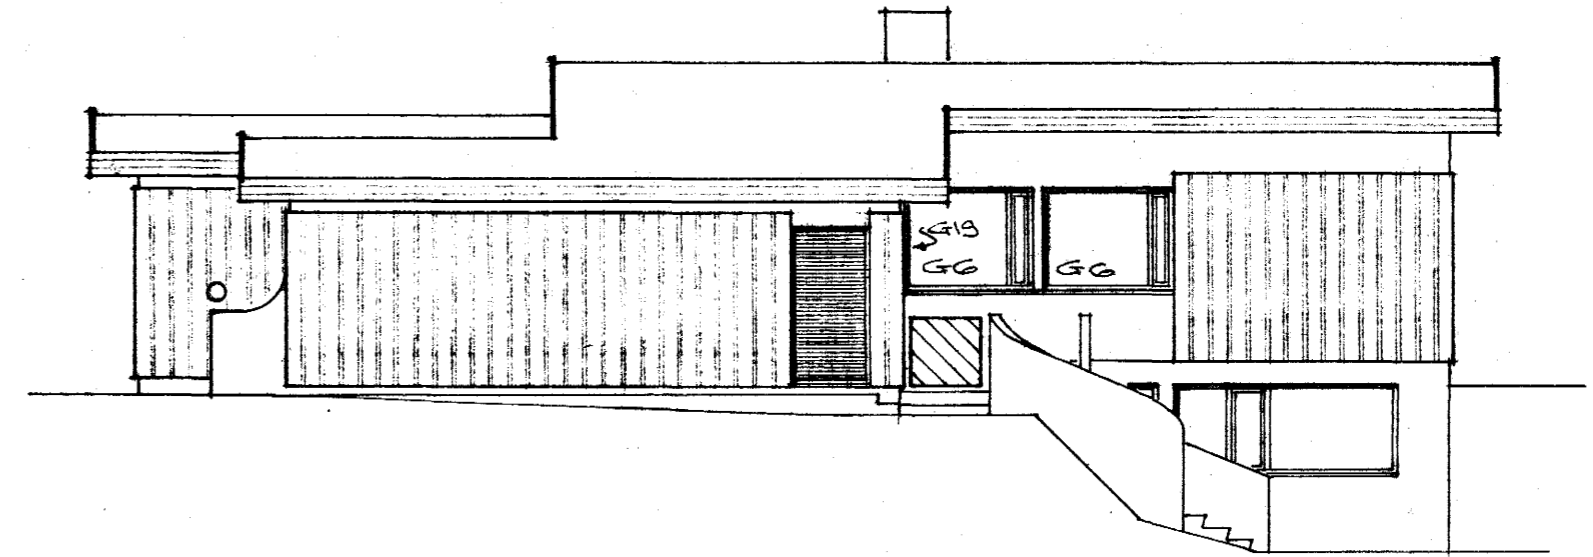


VESTUR

tifftopdf - www.rubissoftware.com - Demo Version

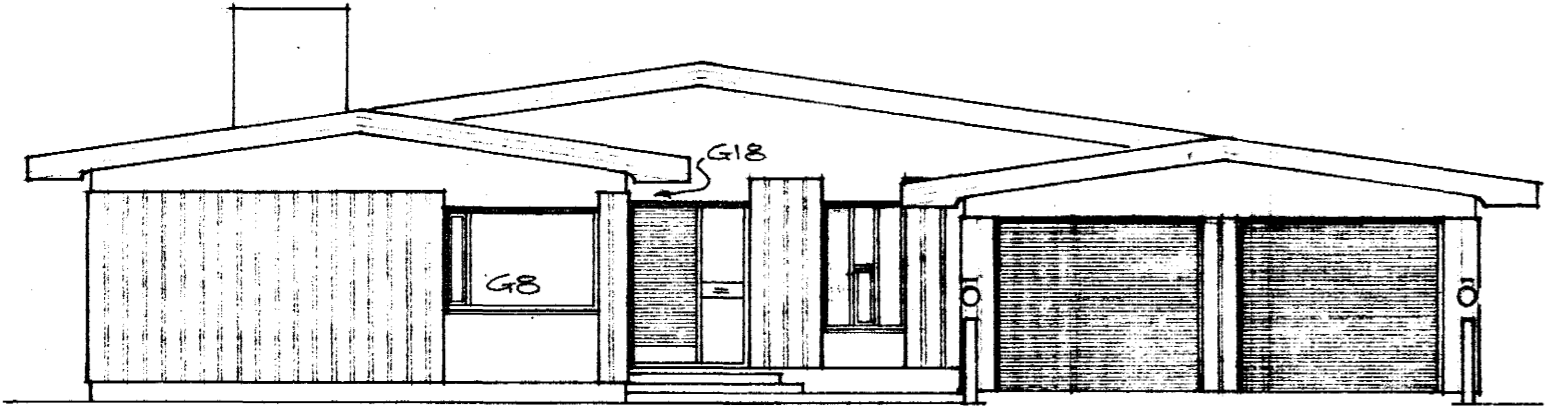

NORÐUR

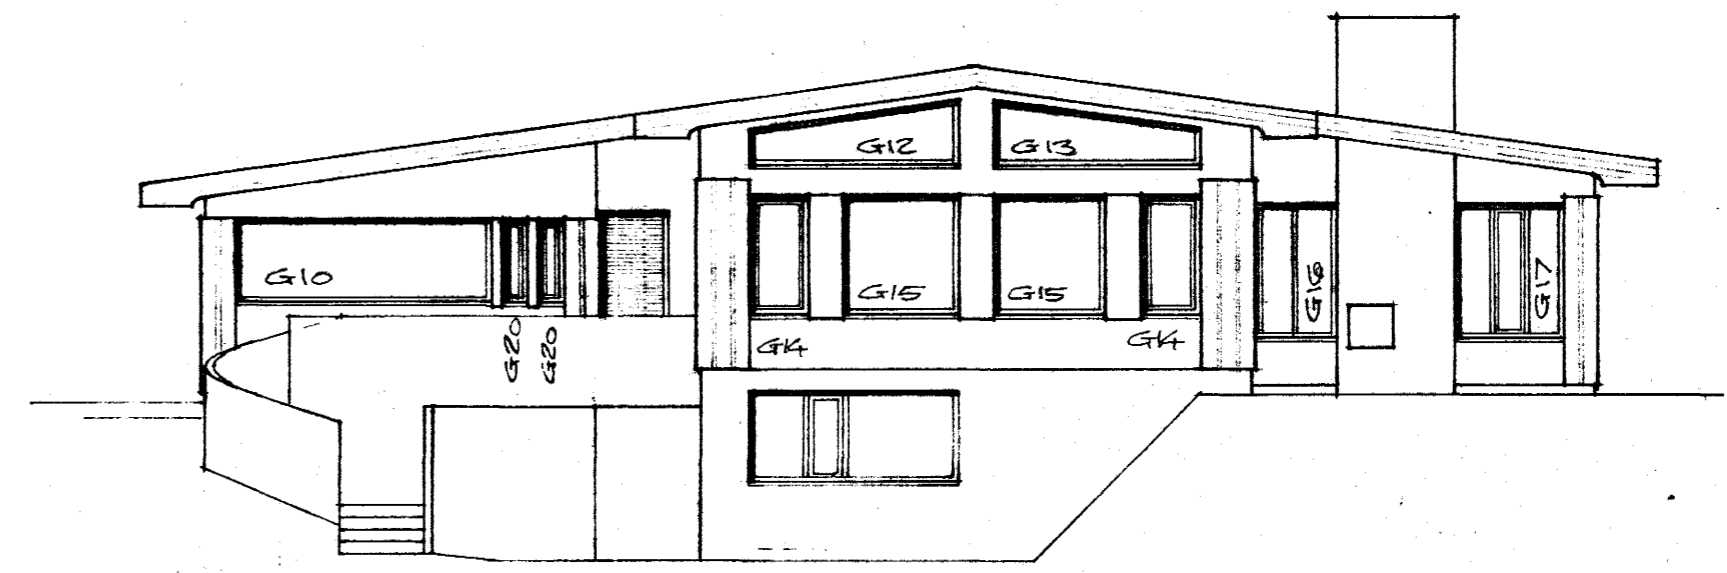

SÚÐUR

VÍÐIVANGUR NR. 18, M=1:100  
 HAFNARFIRÐI Í MAÍ 1977  
 ARNARFRÁÐNI 47 50587

BRÉTT 20.5.1978  
 BRÉTT 3.3.1977  
 BRÉTT 8.7.1977

*Agna Magnúsdóttir FVEI*