


GRUNNMYND KJALLARA 1:50

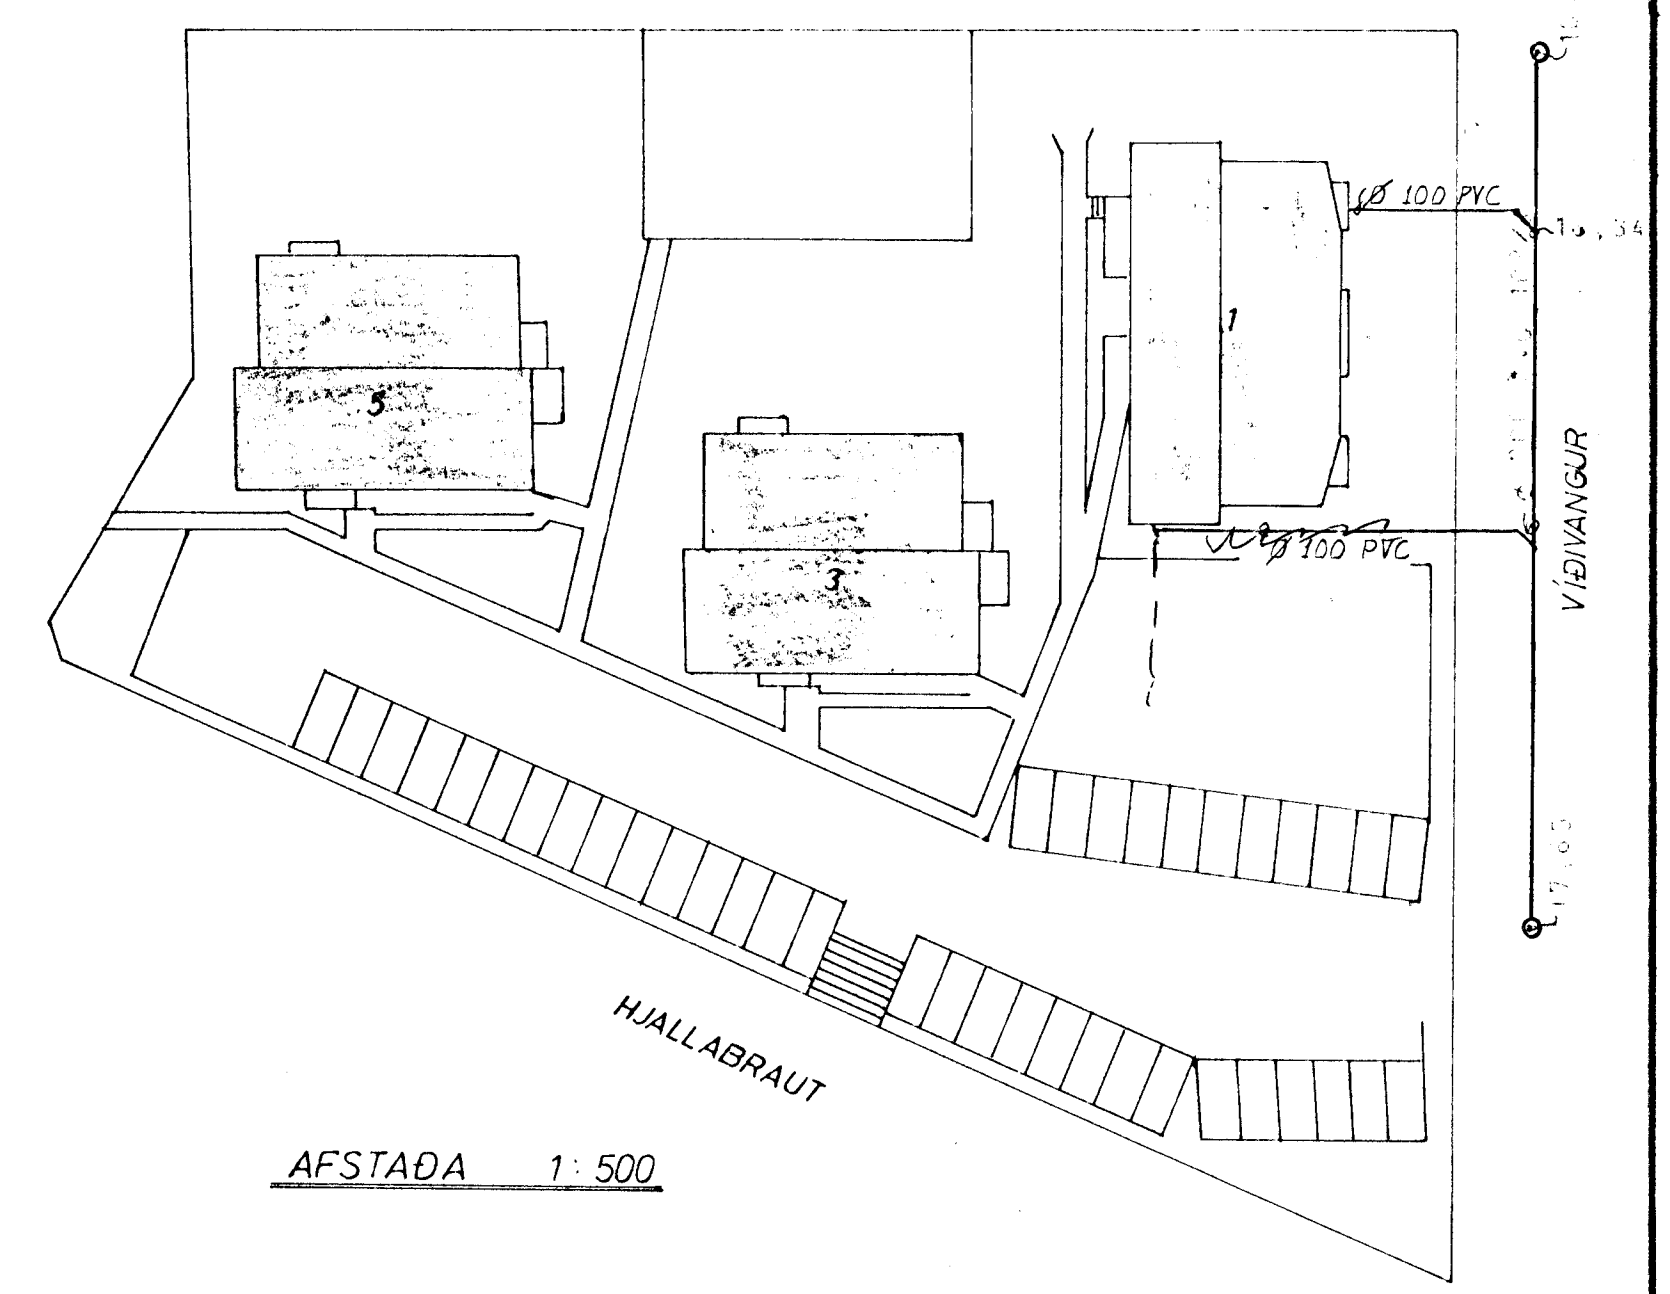

SKÝRINGAR SJÁ TEIKN. NR. 20.

VÍDIVANGUR 1, HAFNARFIRÐI	MÆLIKVARDI 1:500 1:50	VERK	TEIKN NR. 21.
FRÆRENNSLISLÖGN — GRUNNMYND	Manað Teiknað	Virðað Samb.	DAGS FEB. 80
JÓHANN GUNNAR BERGPÓRSSON VERKFR. MVFI STRANDGÖTU 11 — HAFNARFIRÐI — SÍMI 53315	BREYTT MAJ 82 JUL 83		