


ÖHREYFT LAND

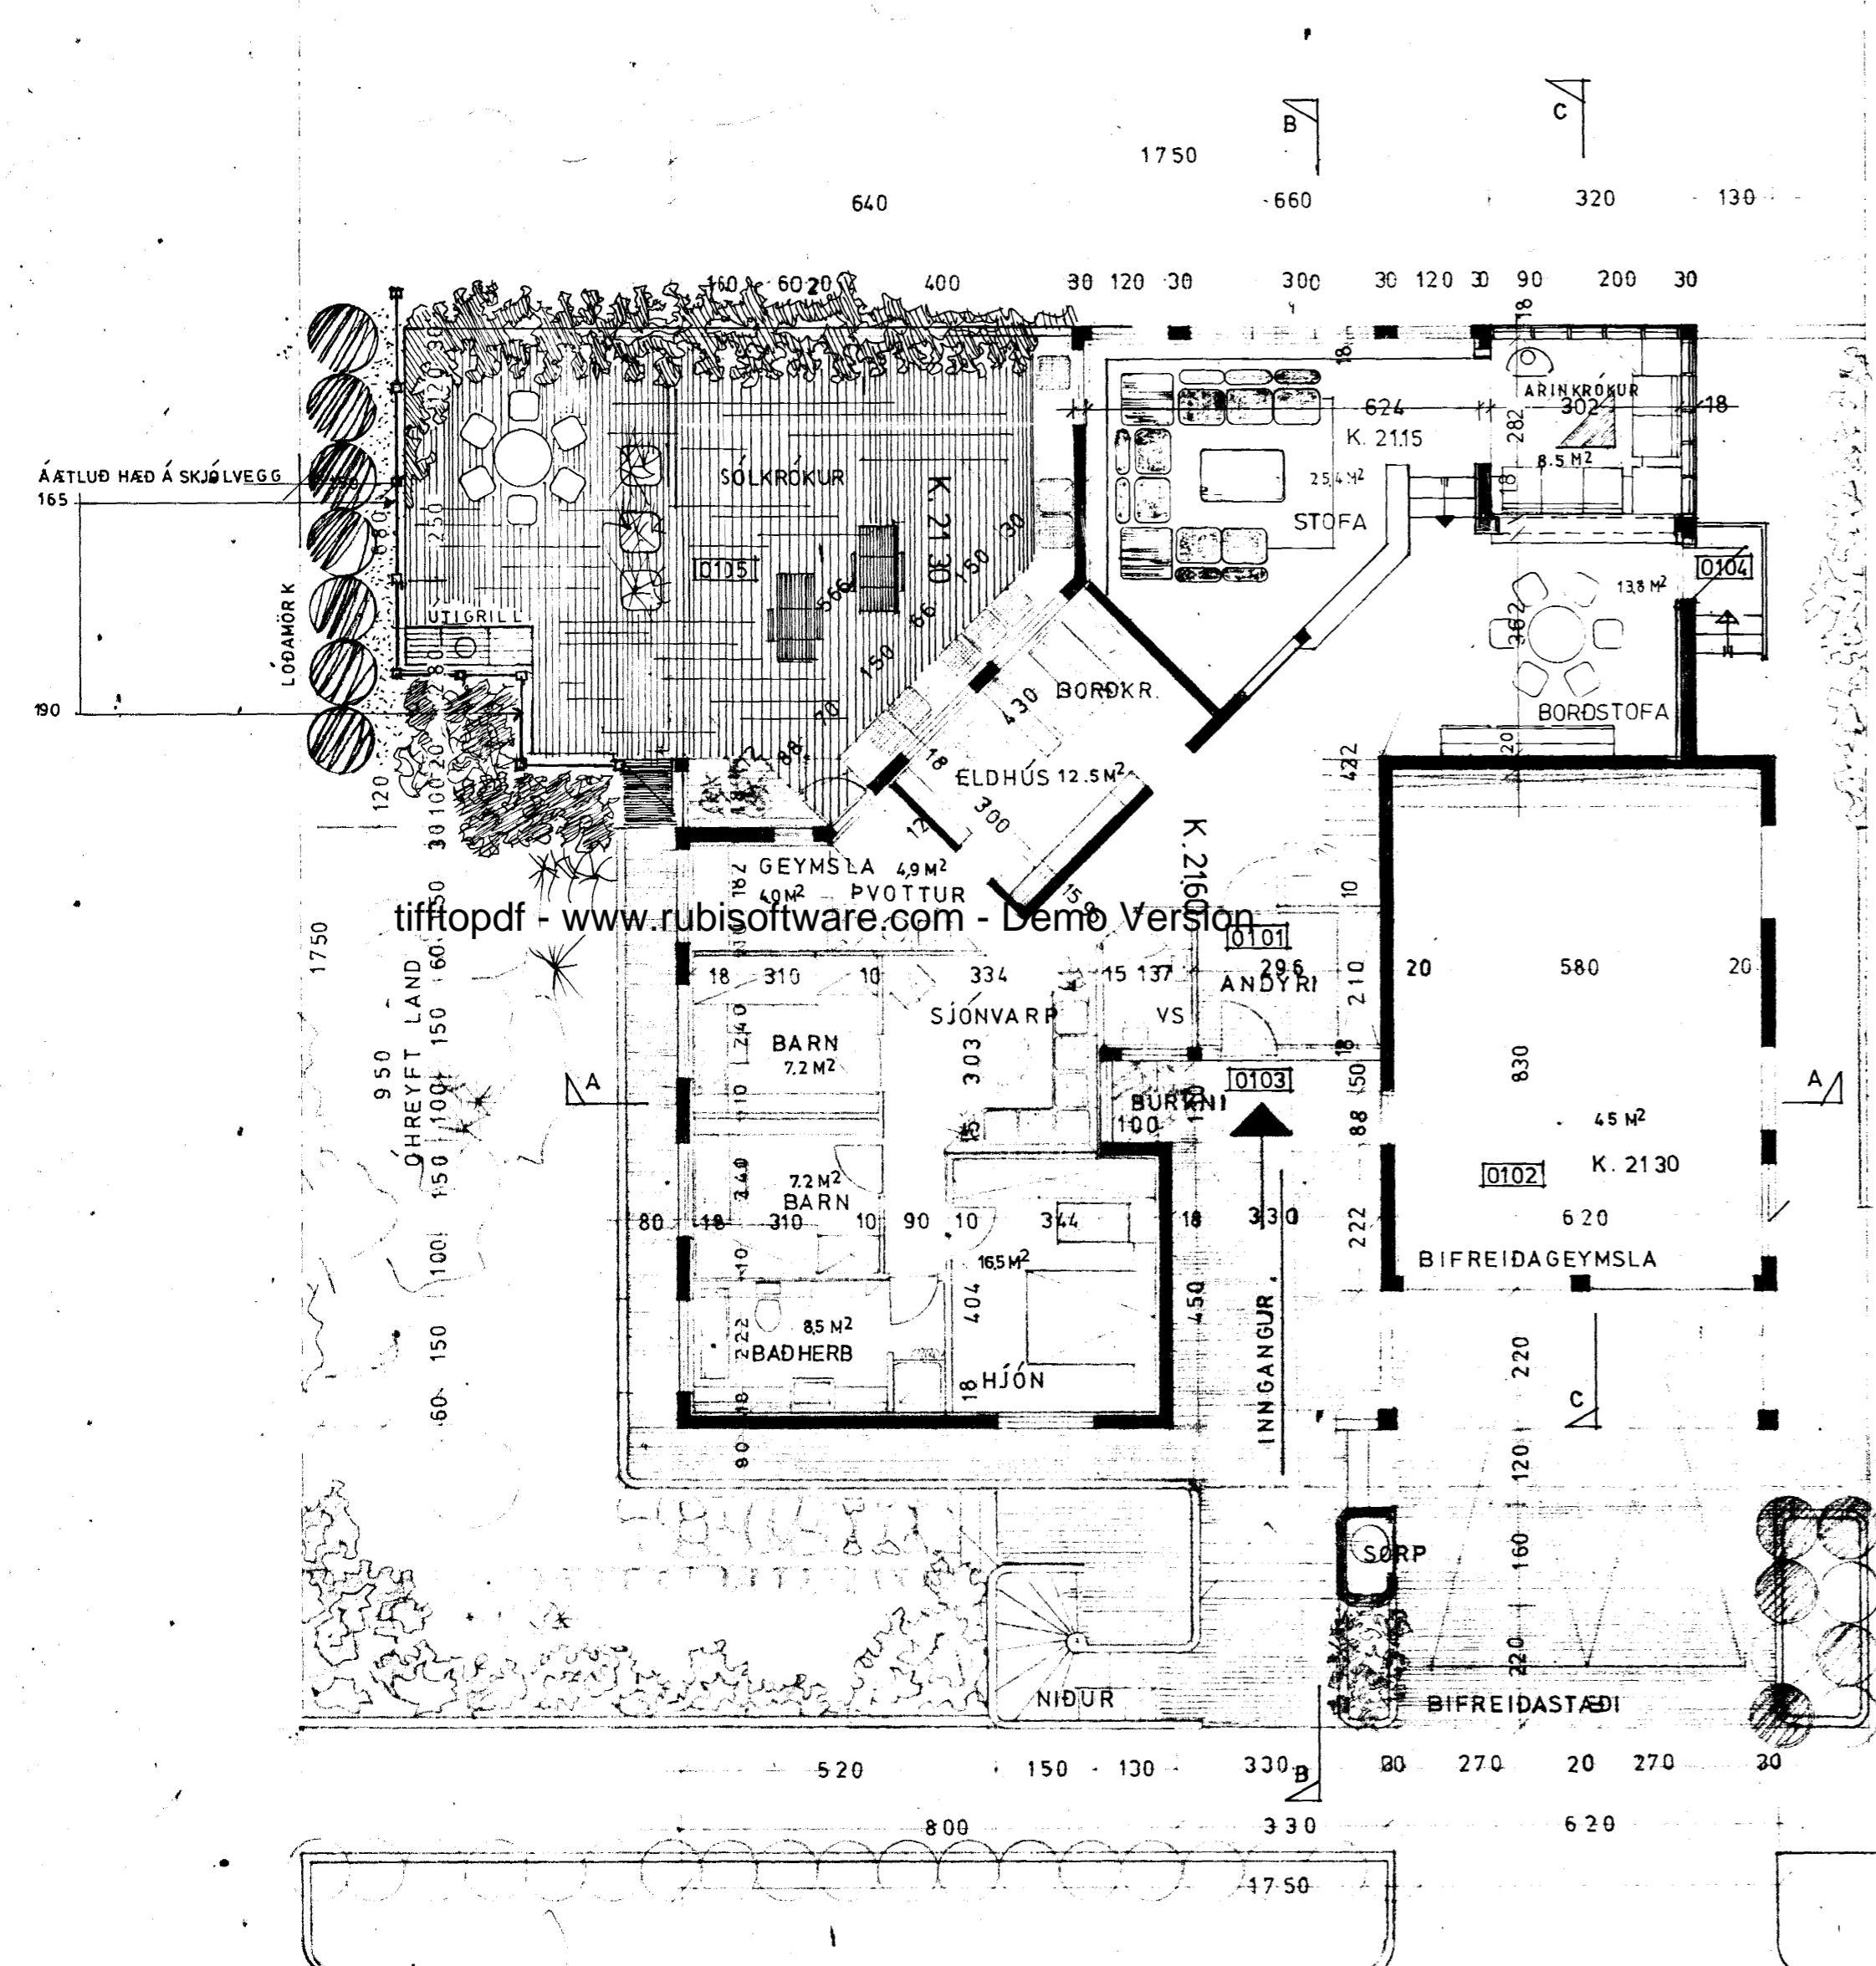


tiffopdf - www.rubissoftware.com - Demo Version

LOKUN VESTUR TERRASS

HEFÐBUNDN. TIMBURGLUGGAR M. K. GLERI.
STEYPT PLATA HITALÖGN Í GÖLFI

FYRIR ERU SÖKKLAR, VEGGIR UNDIR GLUGGUM
OG ÞAK/Á STEYPTRI PLÖTU

LANDNR. 122 943
STAÐGR. 9410 0200

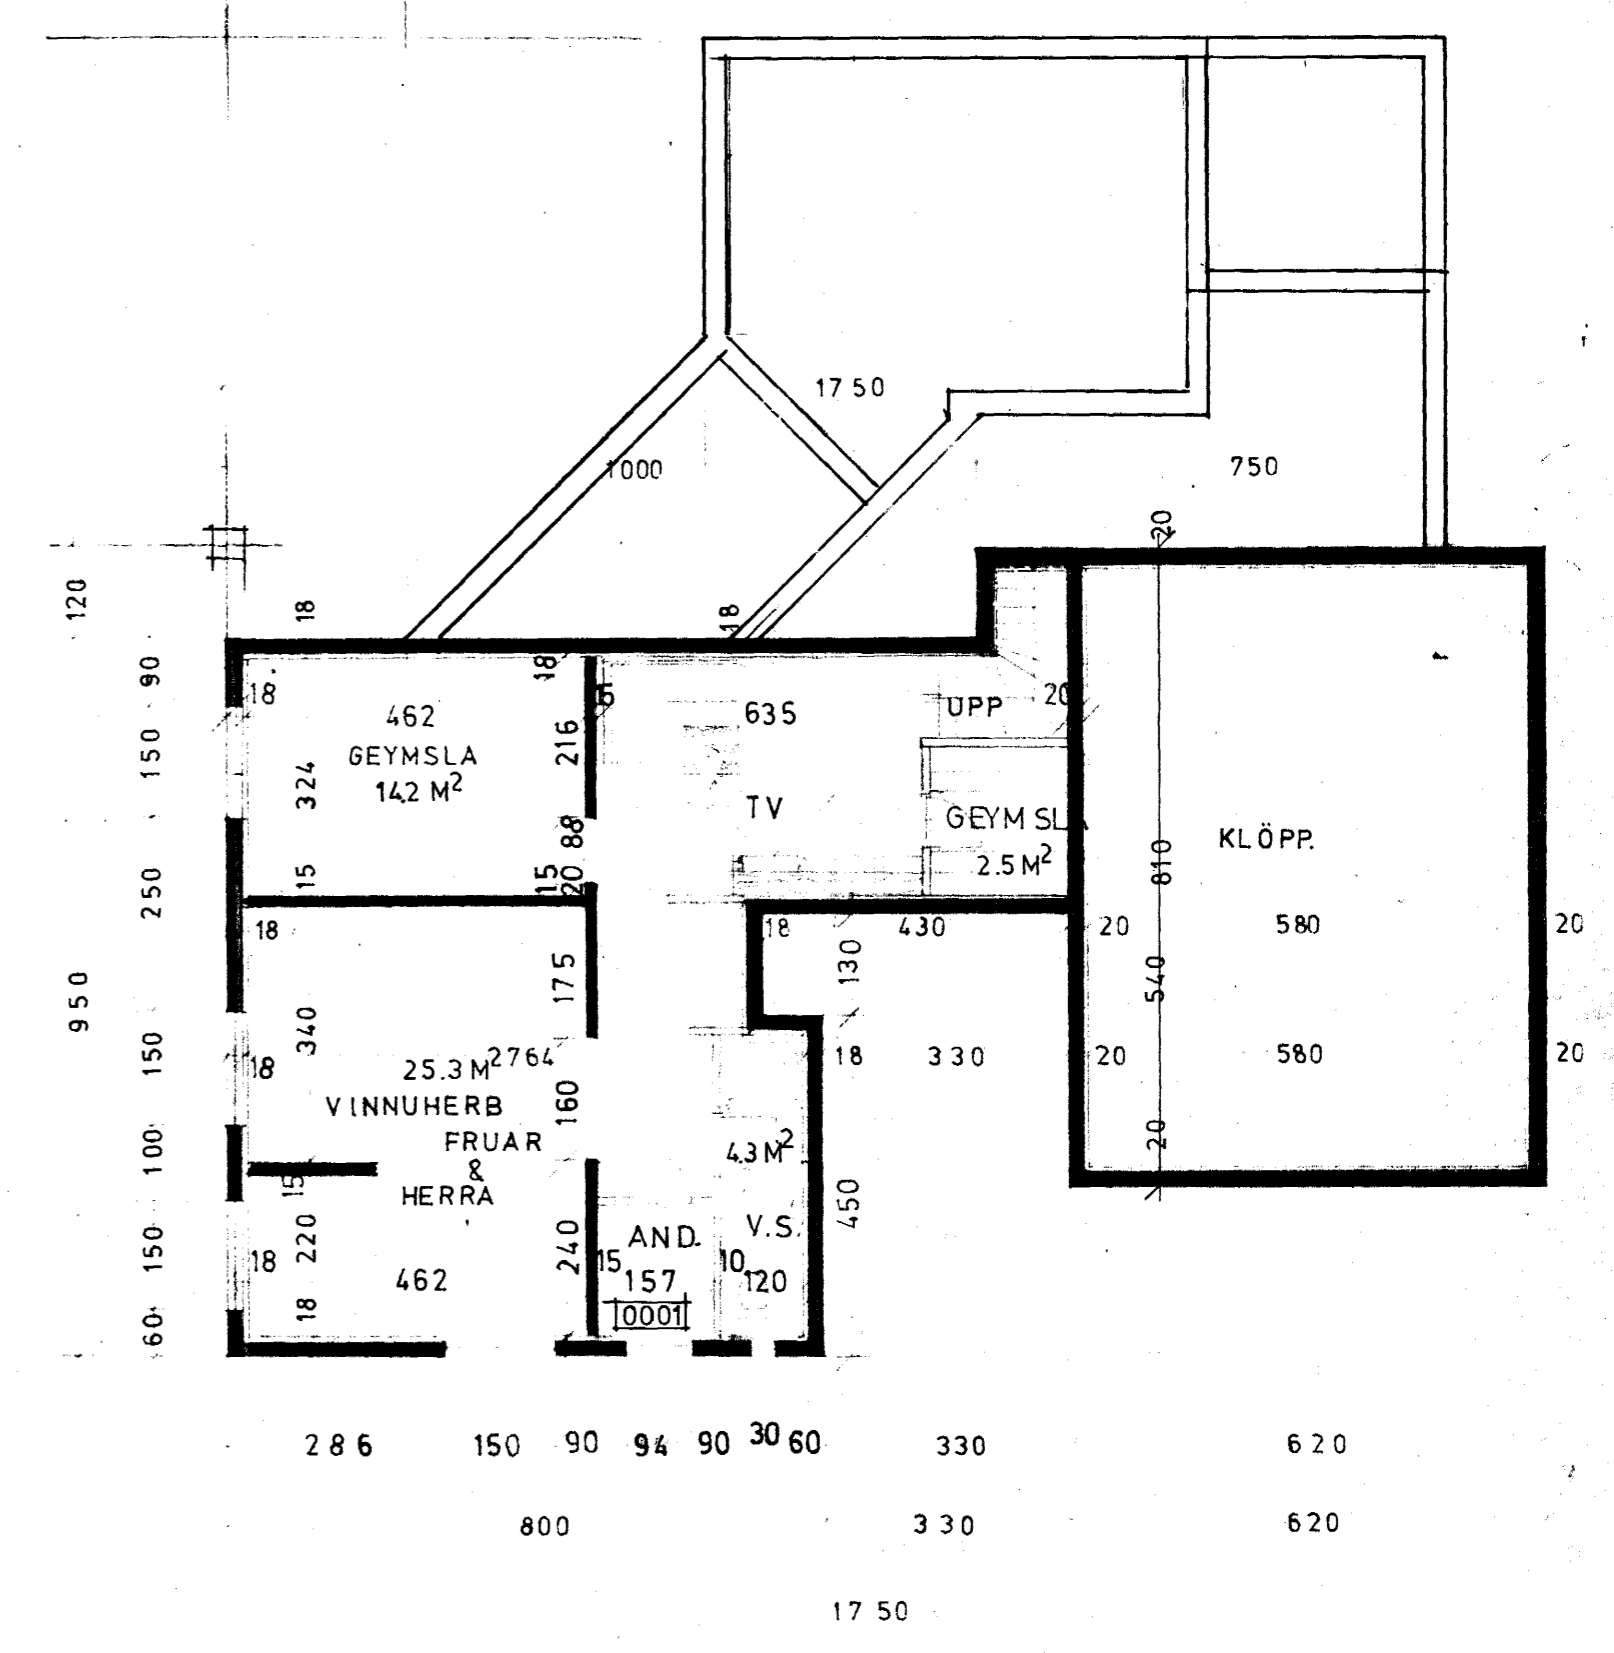

HÆÐIN ER 151.7 m² brúttó
KJALLARI 84.5 " "
BÍFR.GEYMSLA 52.7 " "

BREYTING Í APRIL 2001
"VESTUR TERRASS" BREYTT Í ARINKRÖK OG
TENGÐUR ÍBÚÐ, STOFU BREYTT OG GERÐ
BORÐSTOFA. HURÐ ÚR BORDST. OG TRÖPPUR

30. apríl 2001
Kristján Þórarinnsson