




Samþykkt þann

11 MAI 2001


Byggingafultrúinn / Hafnarfirði
F.h. Kristján Þóráðsson

RP

LANDNR. 122 943
STAÐGR. 9410 0200

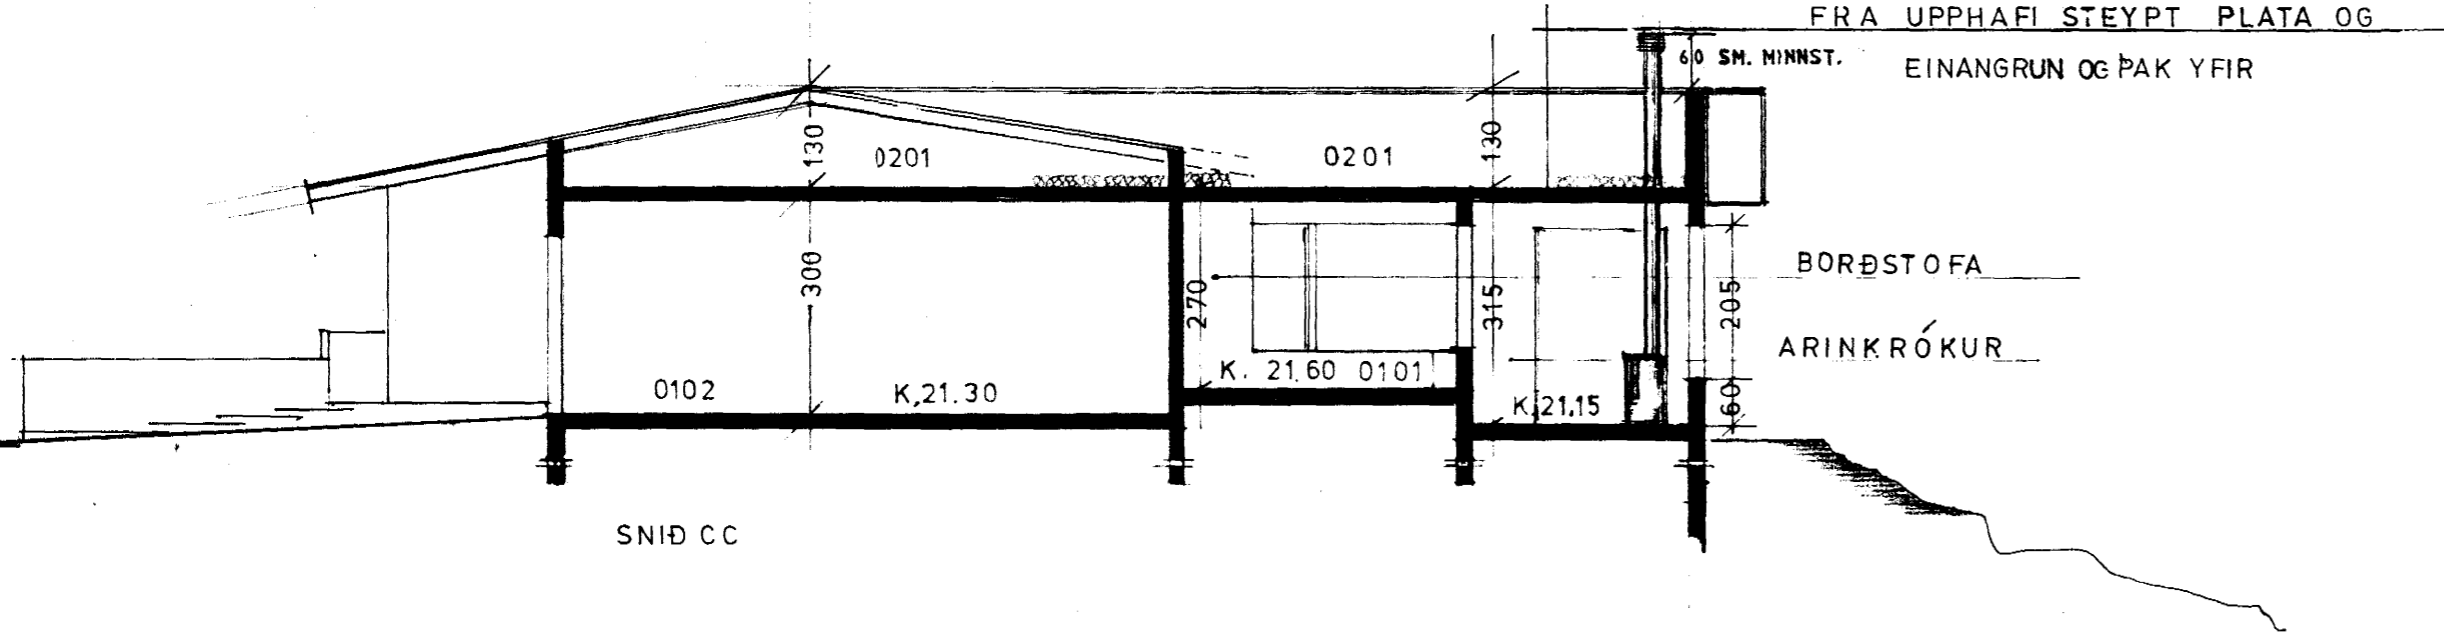


SNID CC


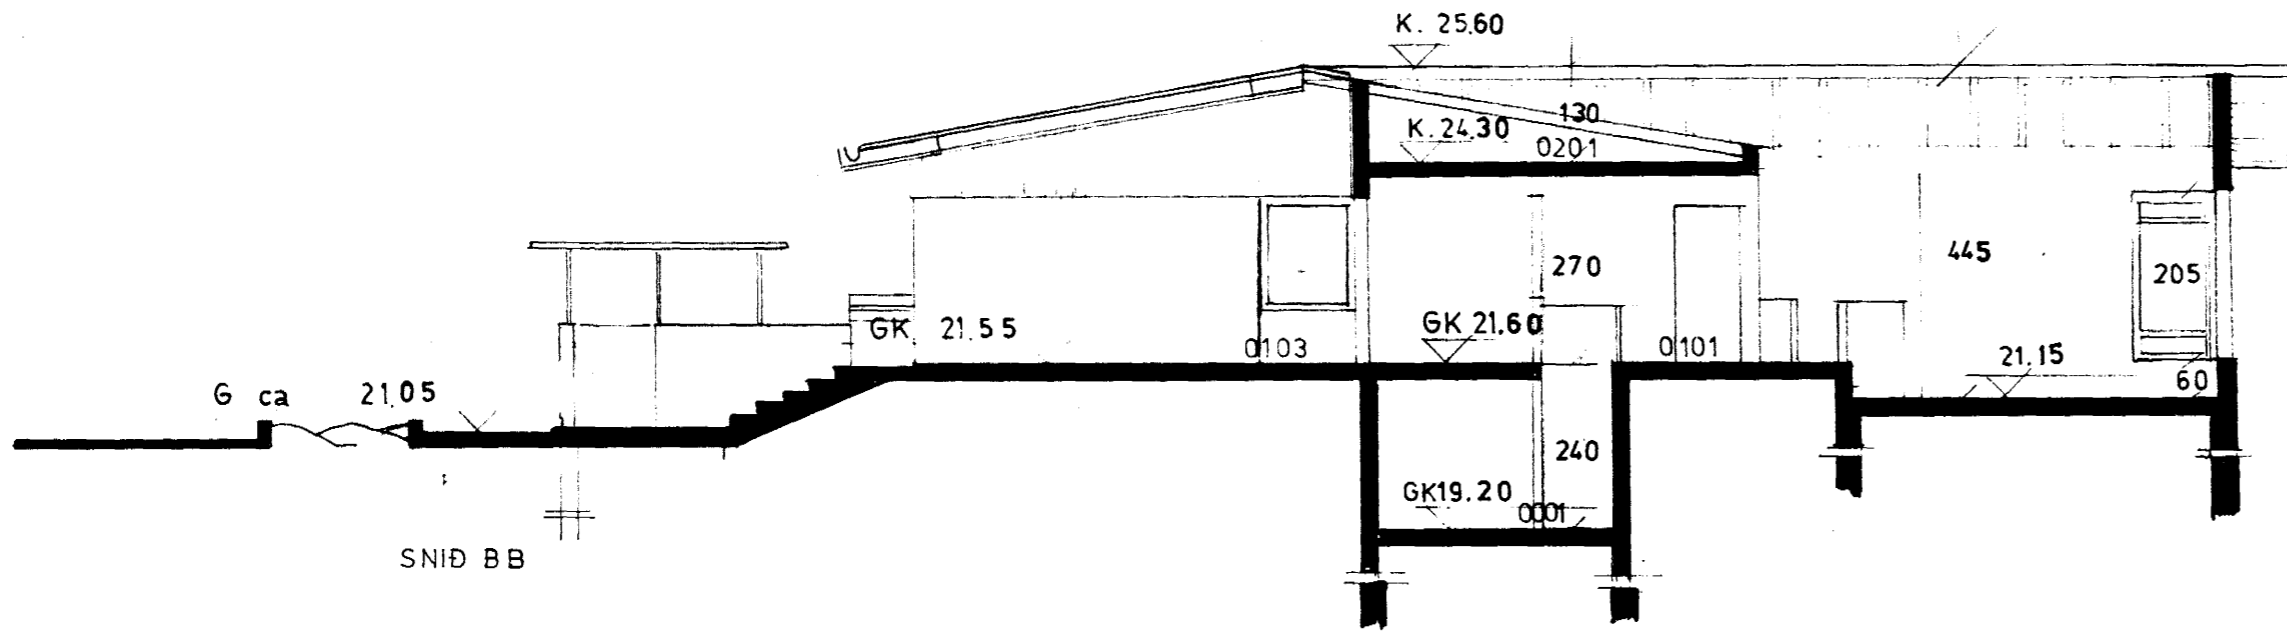


SNID BB

tifftopdf - www.rubissoftware.com - Demo Version

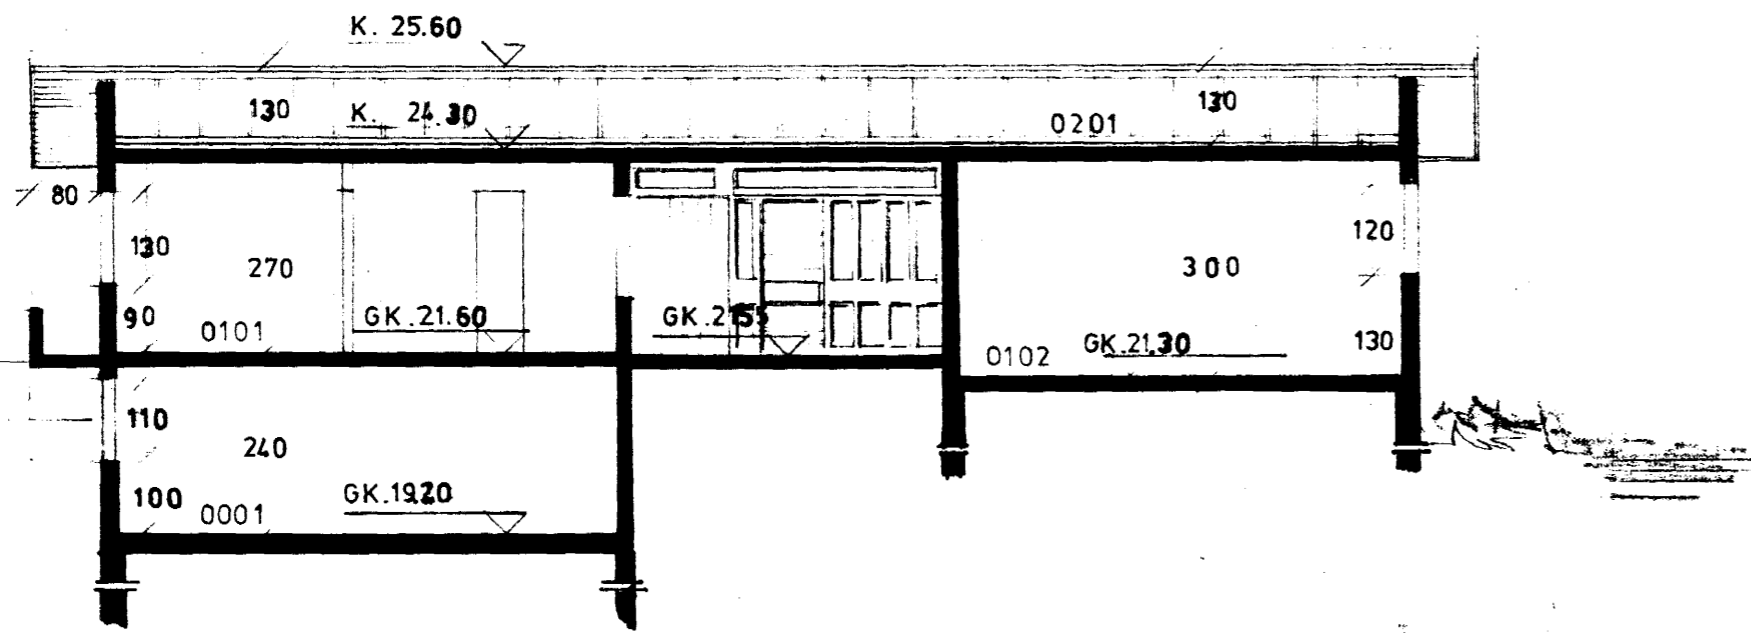

SNID AA

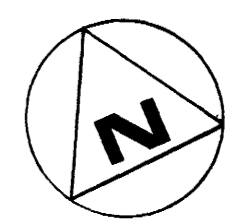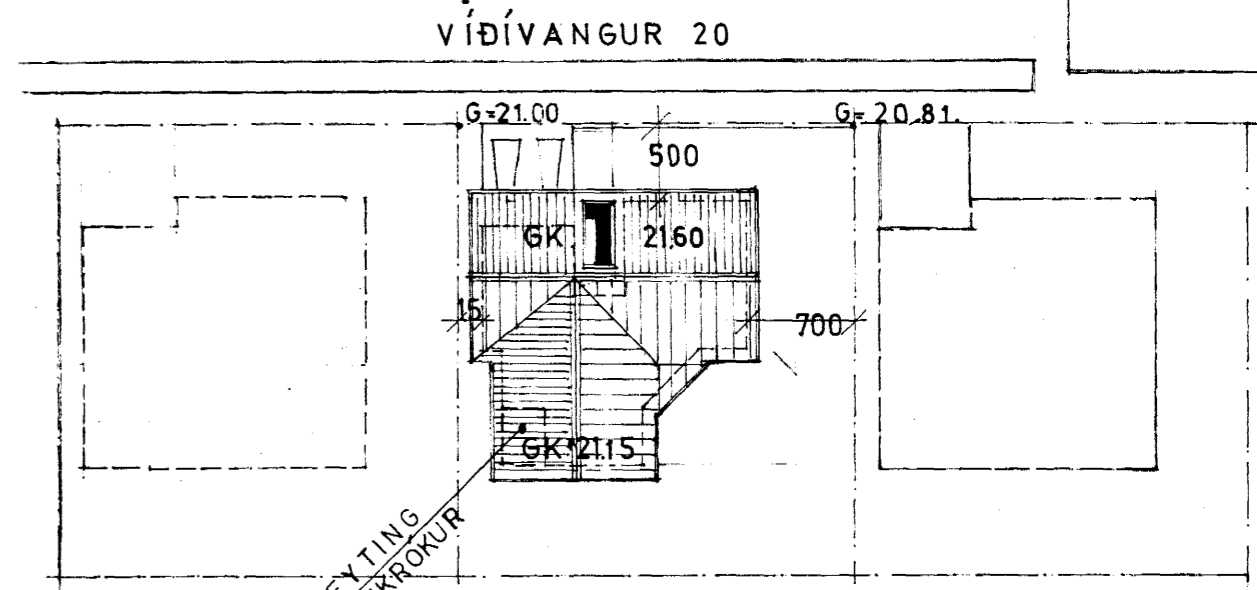

BREYTT Í APRIL 2001
SNID CC. BORDSTOFA, ARINKROKUR

30. apríl 2001
Óli Þórðarson

TEIKN. 3/3

VIÐIVANGUR 20 HAFNARFIRÐI.
SNID. A.A.B.B. OG CC. M. 1:100
AFSTÖÐUMYND M. 1:500