

SEJÓLVÉGGUR
Samþykkt á fundi bygginga-
nefndar þ. 26.15. 1988


BYGGINGAFULLTRÚINN
Í HAFNARFIRÐI

LÓÐA MÖRK
150

K. 21.30


K. 21.50

NORDUR

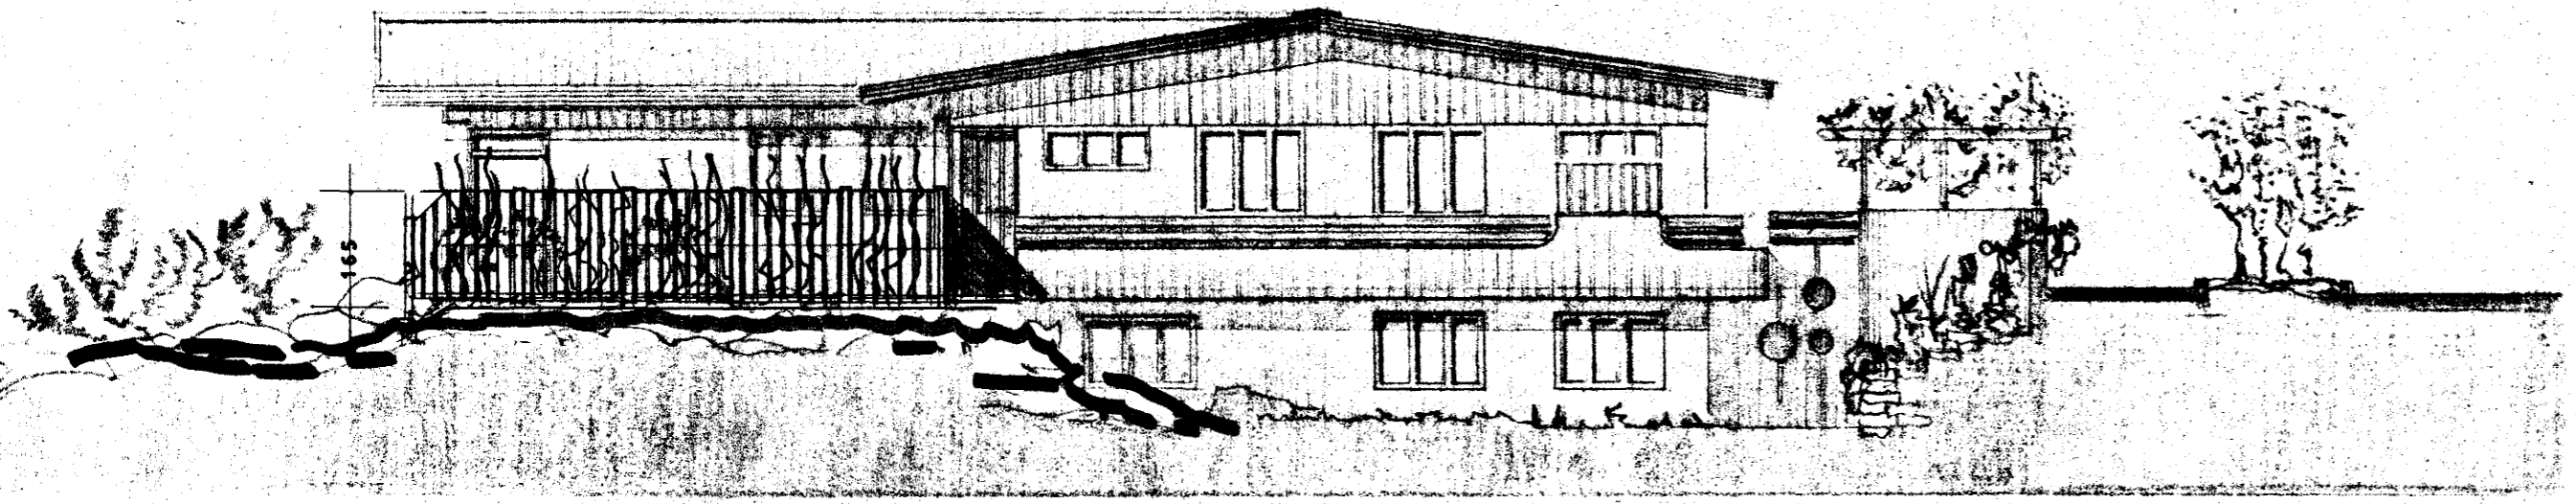

AUSTUR

tifftopdf - www.rubissoftware.com - Demo Version

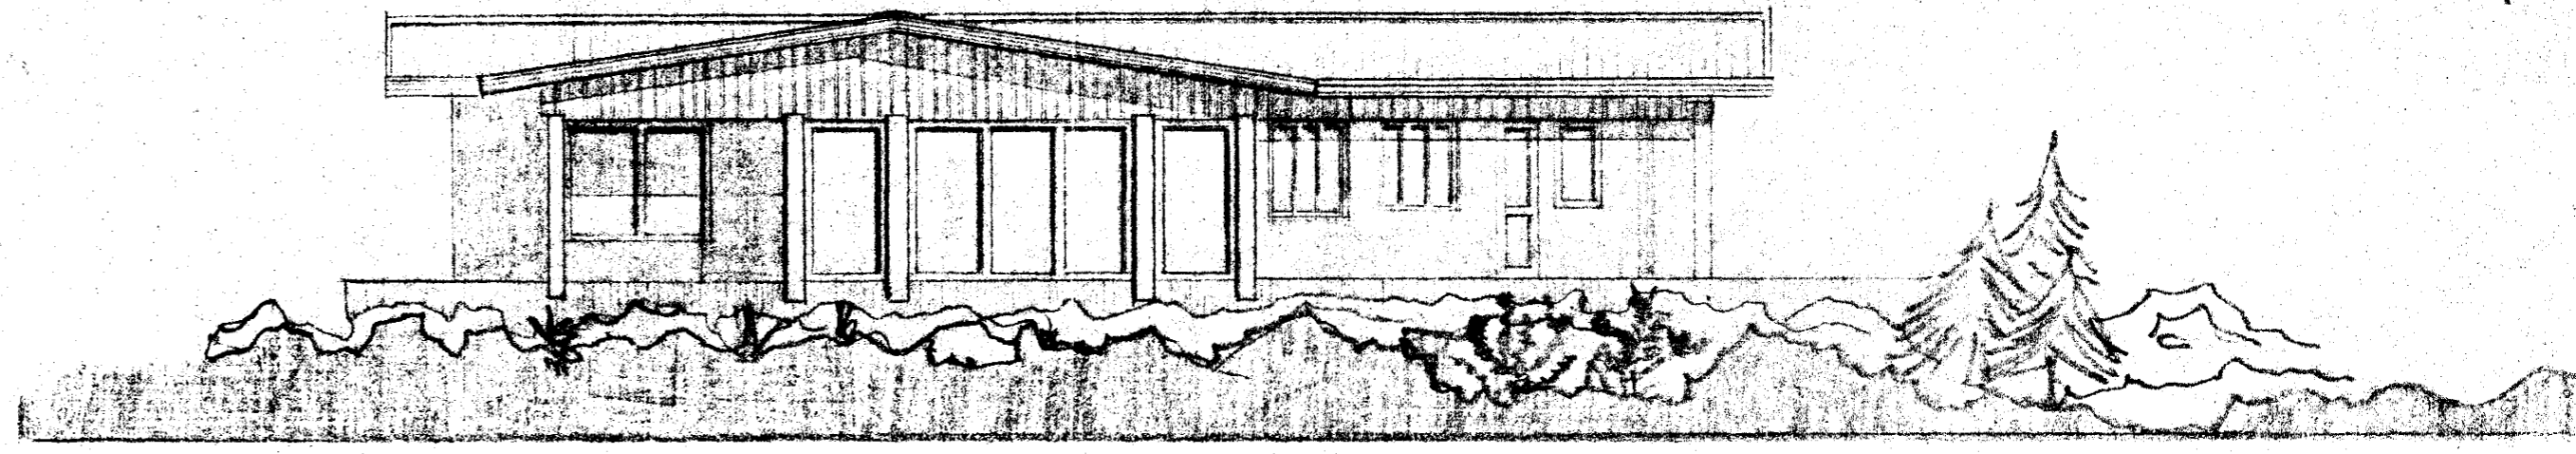

SUÐUR

VESTUR

