

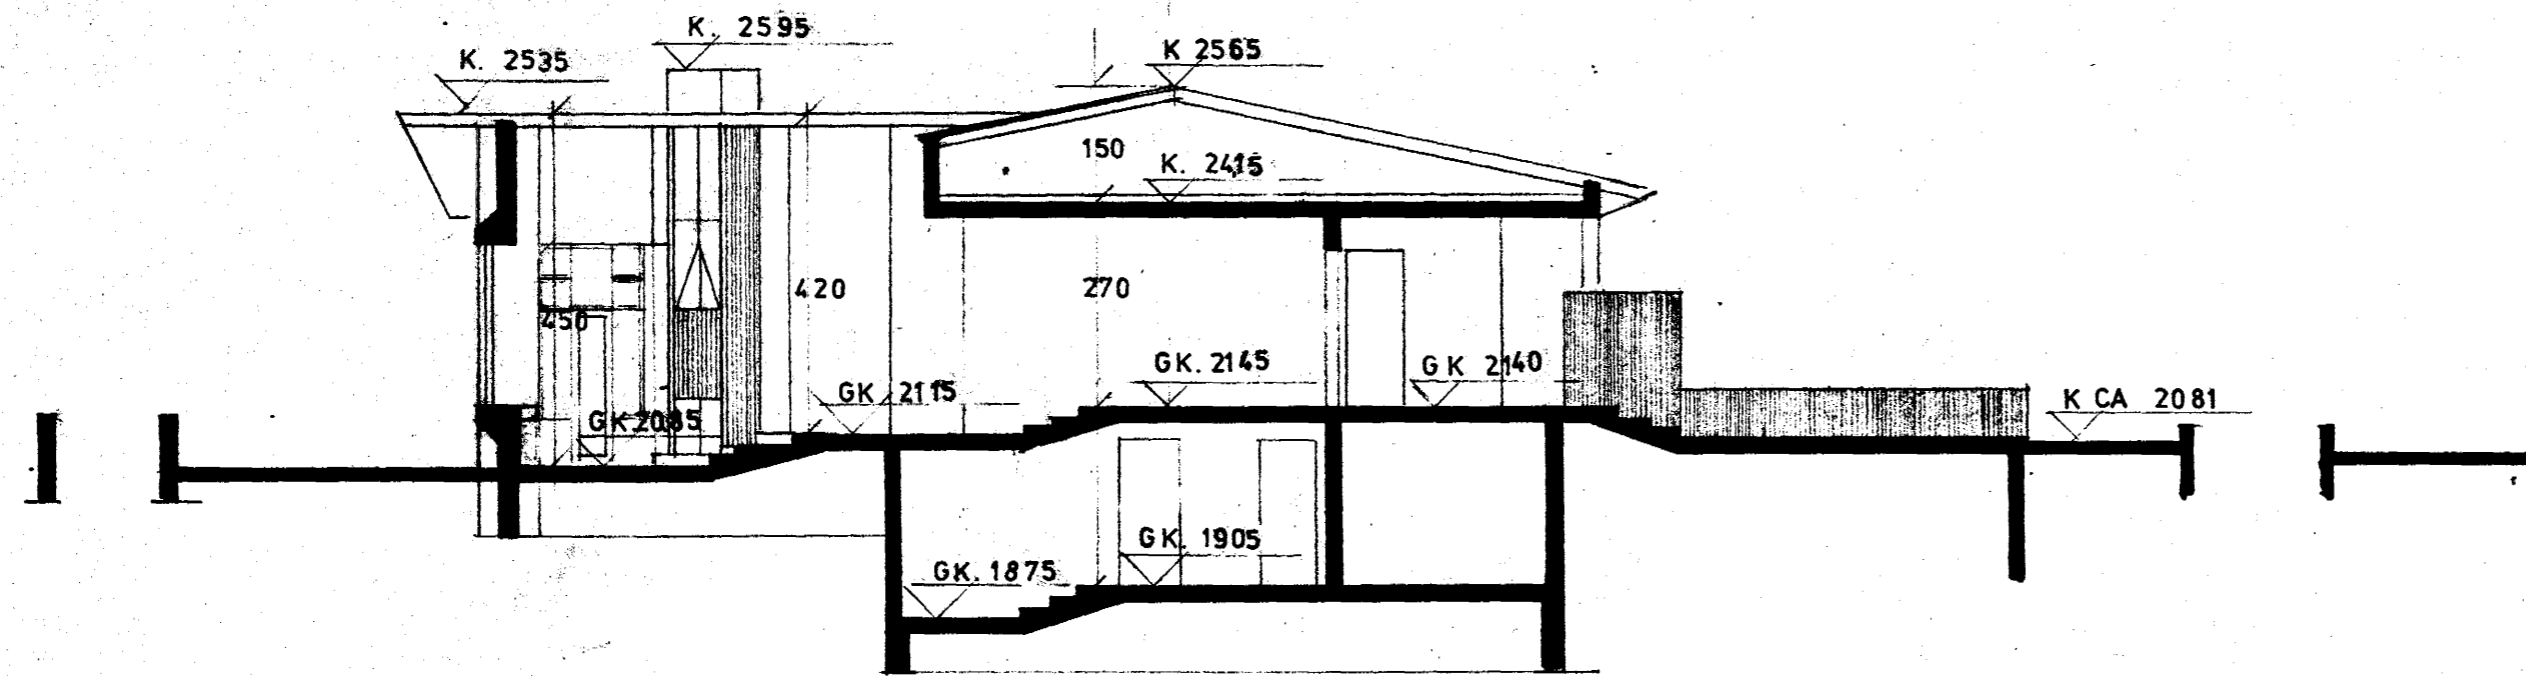


Samþykkt á fundi bygginga-
nefndar þ. 15.6. 1977
BYGGINGAFULLTRÚÐ
I HAFNARFIRÐI
[Signature]

Ganga skal frá opnu
eldstæði i samráði við
glökkvillidstjóra

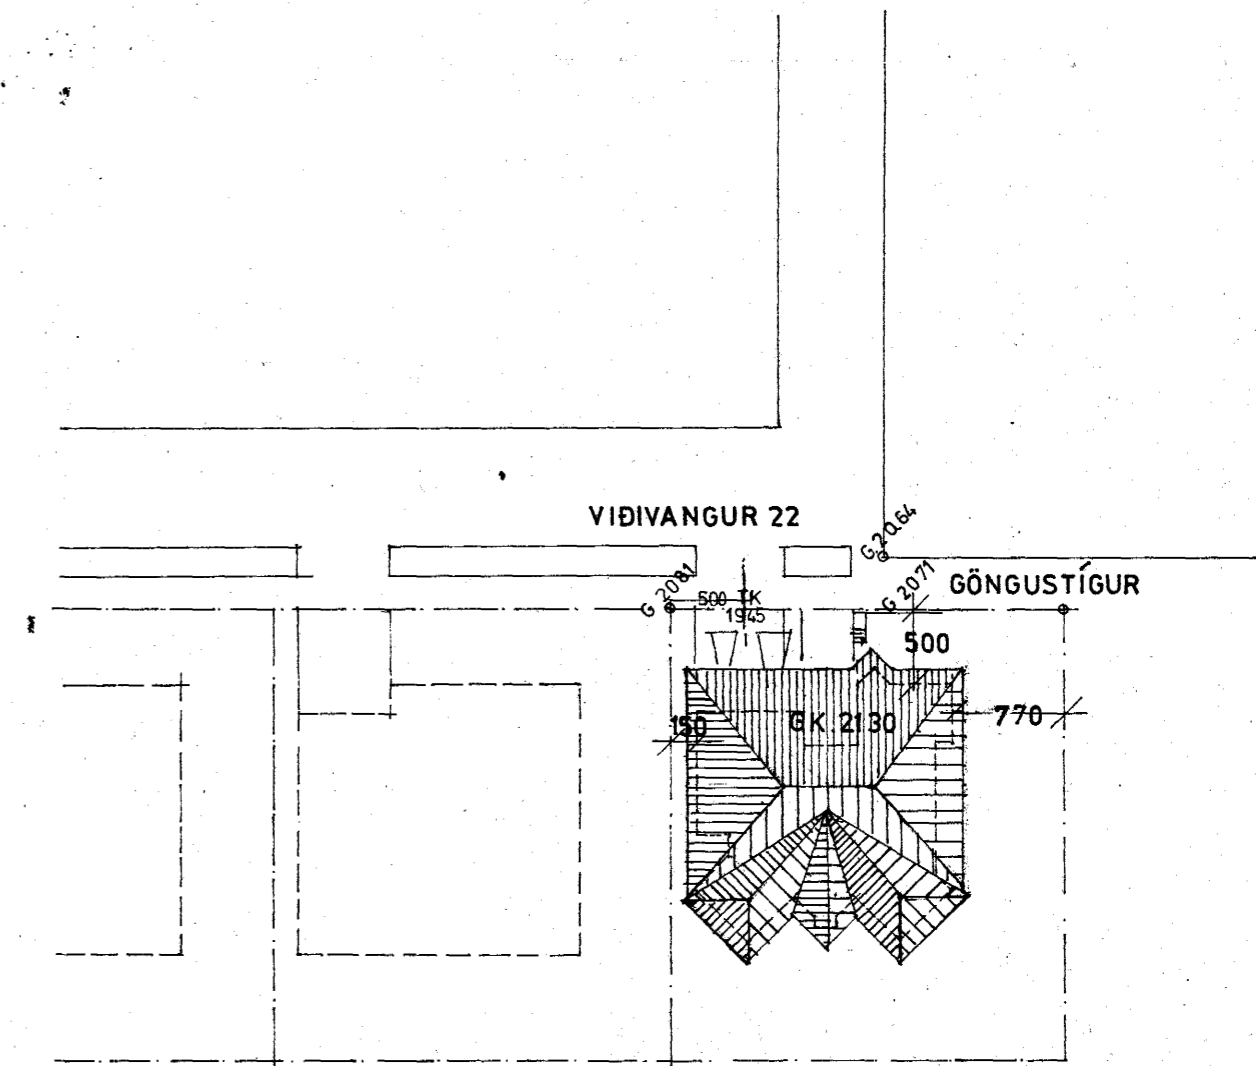

tifftopdf - www.rubissoftware.com - Demo Version

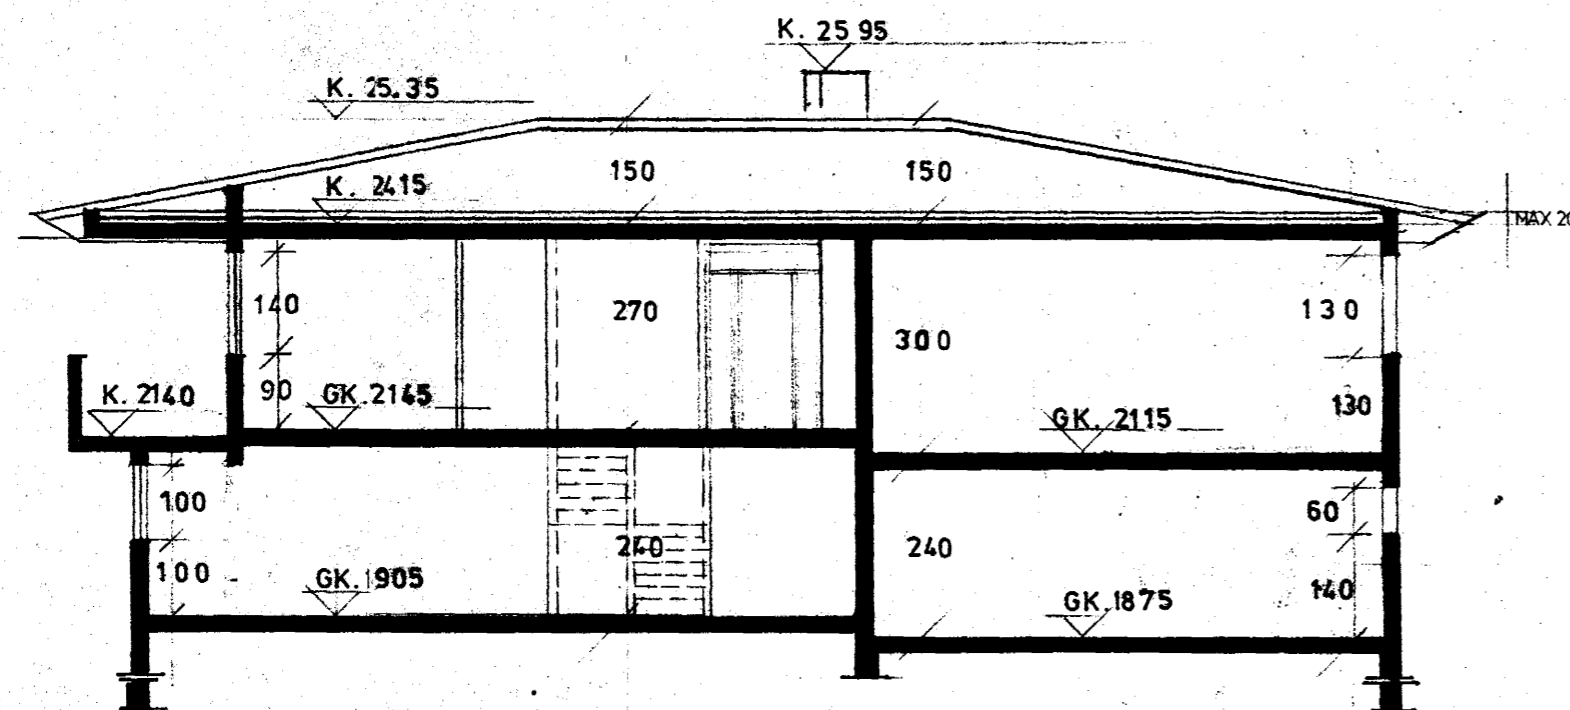

[Signature]