
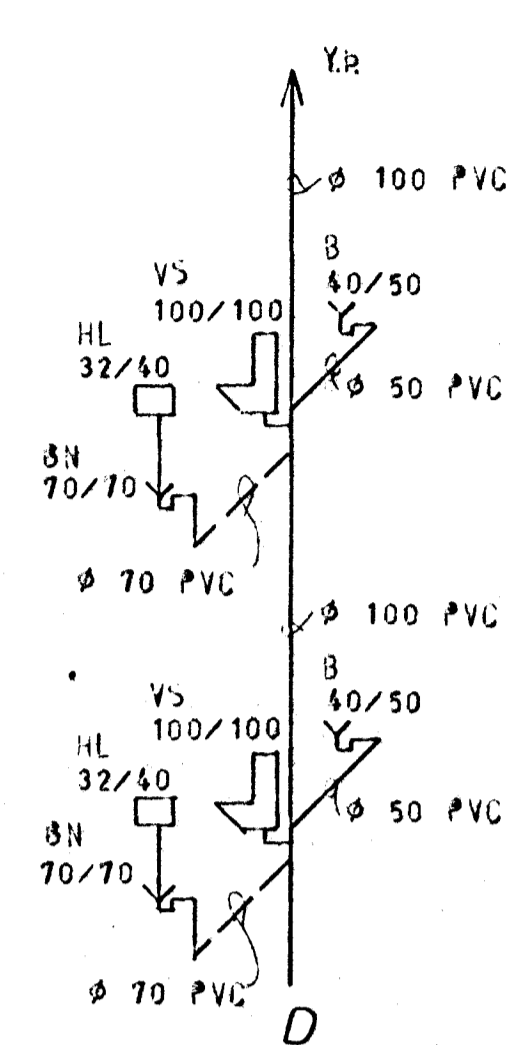
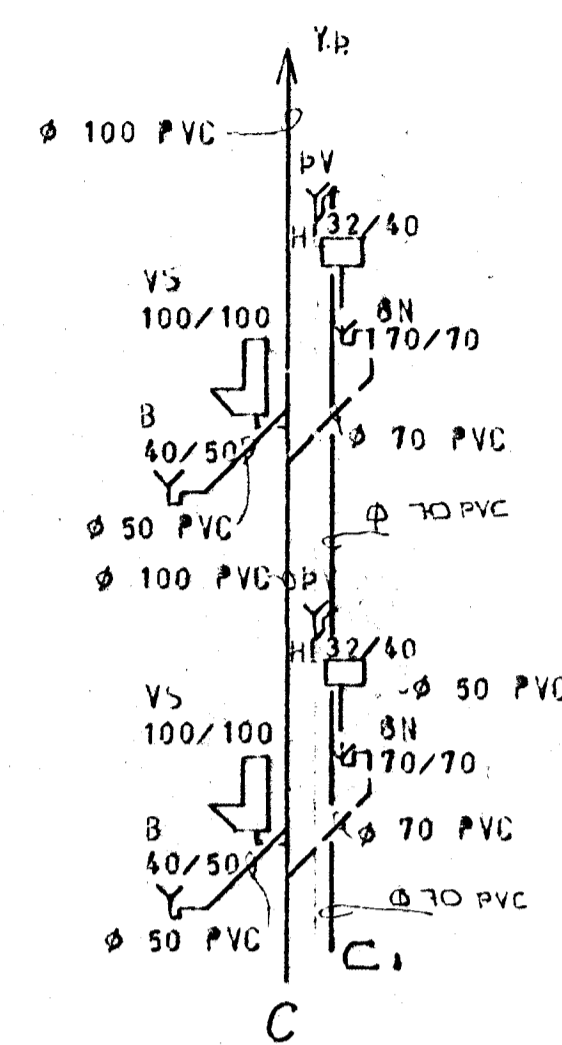
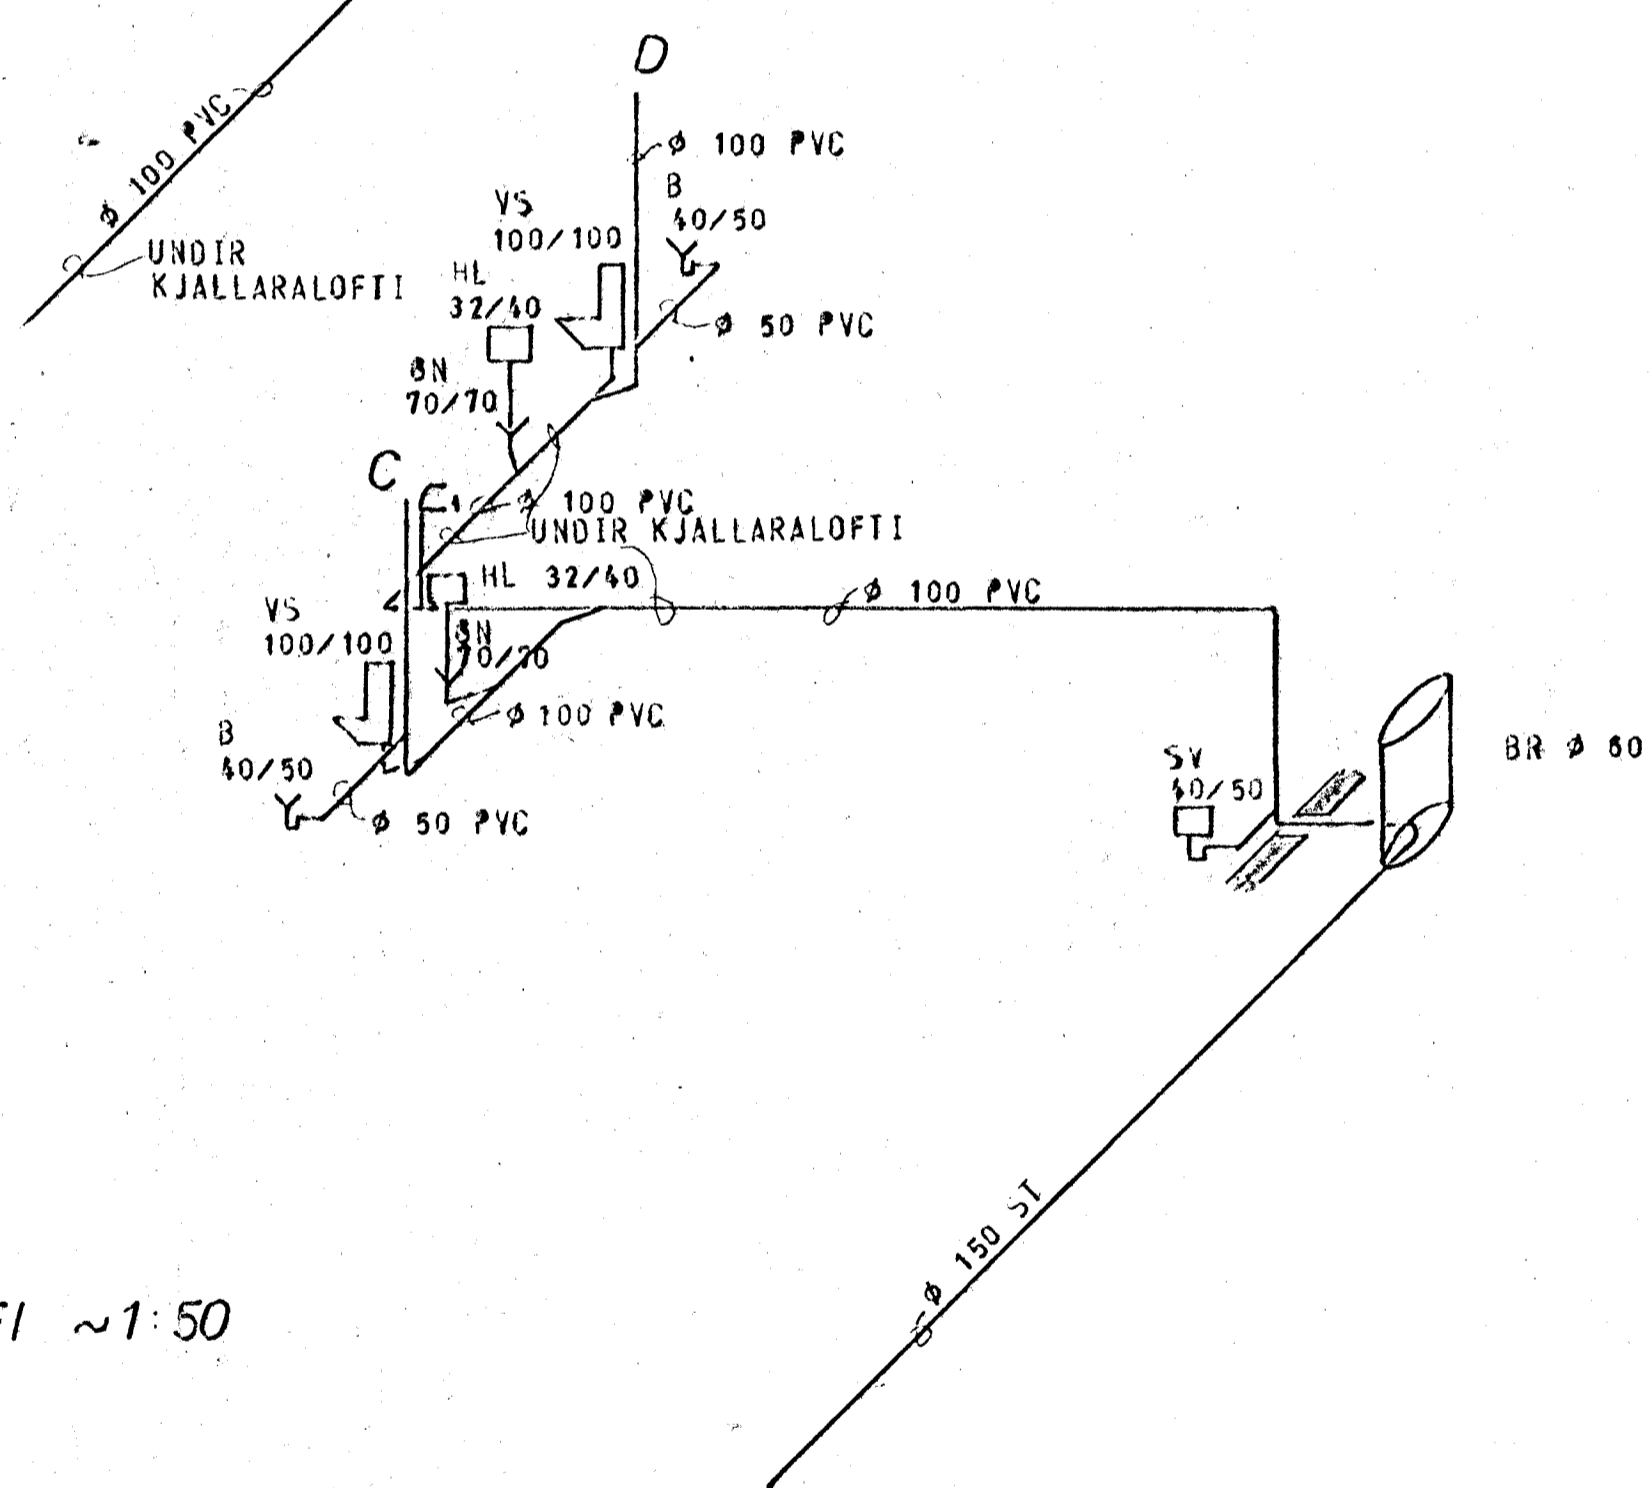


KERFI ~1:50

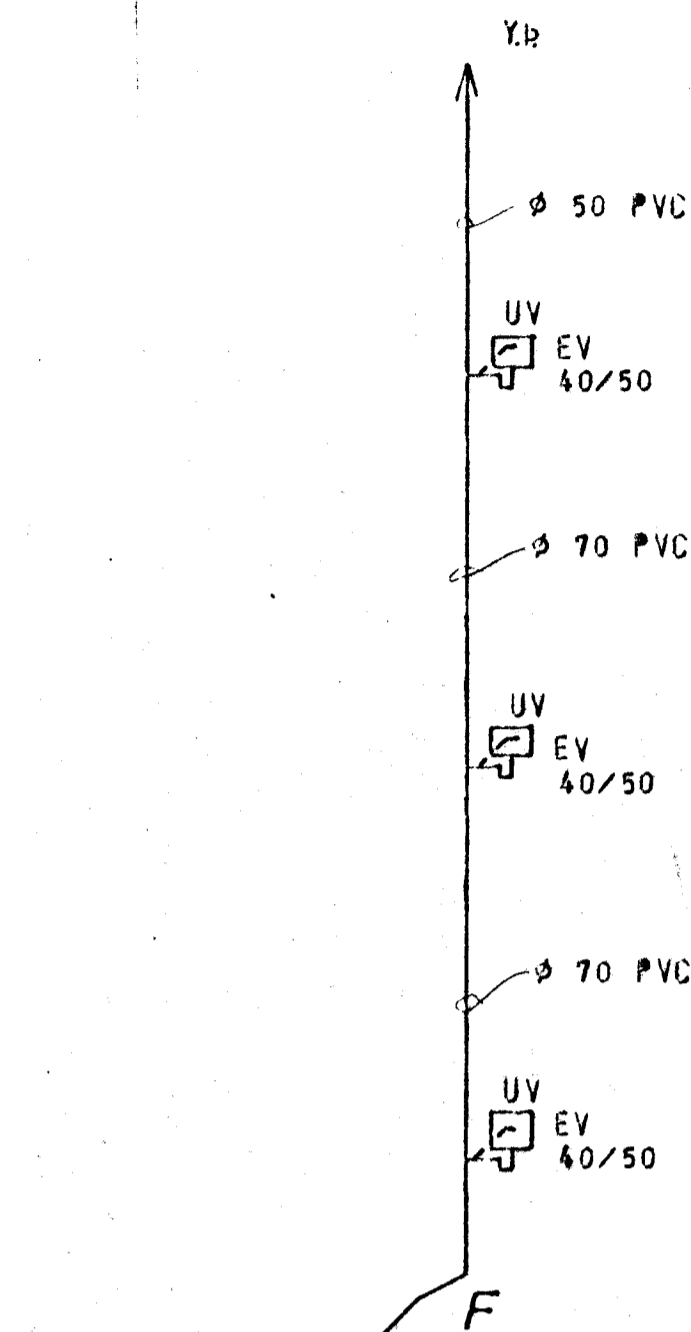

ATH:

LAGNIR / VEGGPAUF UNDR COIF. ...  
VEGS HASTU HADAR FYRIR NFOAN.

SKÝRINGAR SJÁ TEIKN. NR. 20.

BREYTT 19.10.1981 SKZ OSKUM AKK

MÆLIKVAÐI	VERK	TEIKN NR
1:50	7927	2.5.
Hannað	Yfirfand	DACS
Teiknað	Samþ	FEB. 80
JÓHANN GUNNAR BERGPÓRSSON VERKFR MFI		
SIRANDGÖTU 11 - HAFNARFIRÐI - Sími 53315		