


GRUNNMYND 1. HÆÐAR 1:50

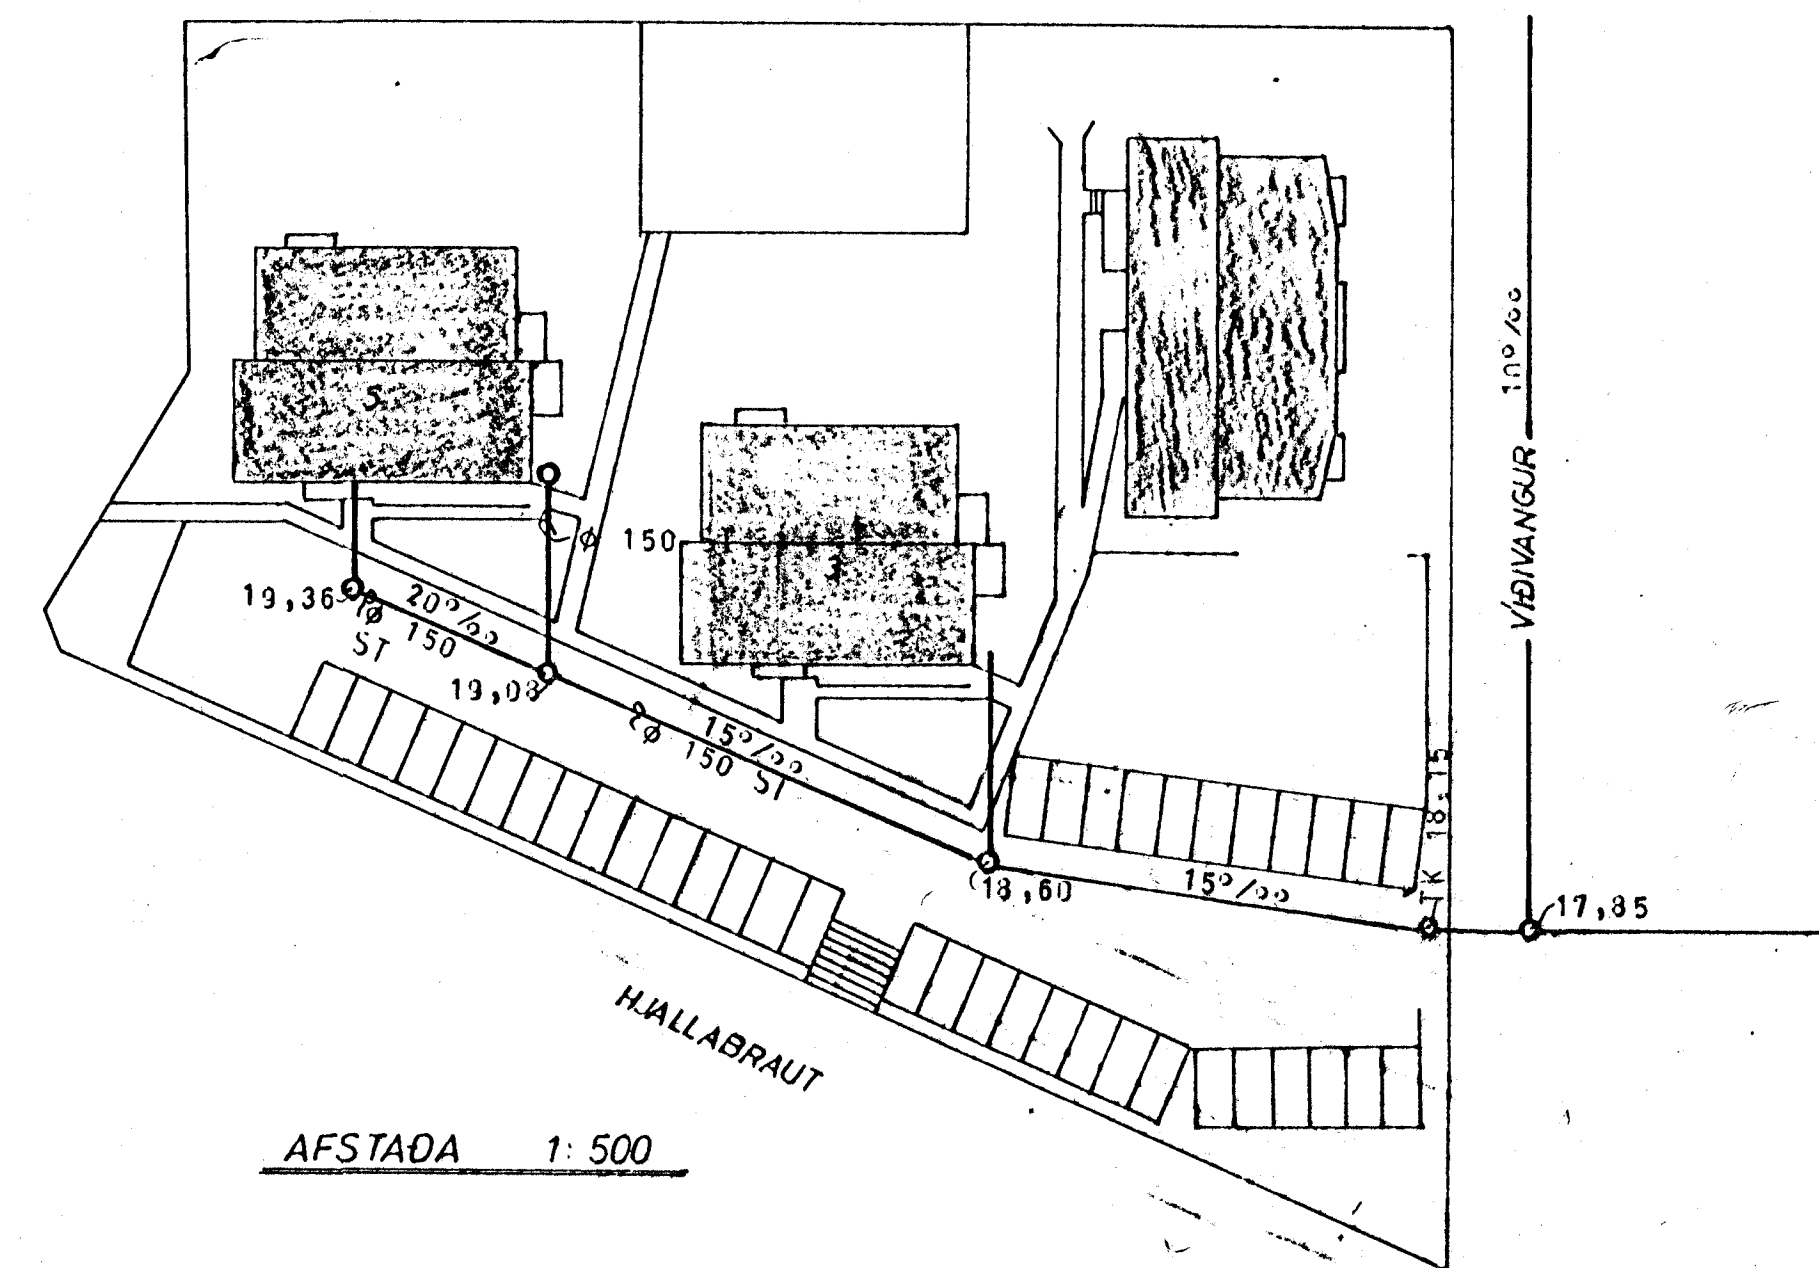

AFSTADA 1:500

Vanta gólfmál og dög

ATH.
GÓLFNIÐURFÖLL Í BAÐHERBERGJUM OG ÞVOTTAHERBERGJUM
SKULU VERA GEBNUMSTREYMISNIÐURFÖLL. BE. HL EOA SV
SKULU TENGO BEINT Í ÞÁU.

SKÝRINGAR SJÁ TEIKN. NR. 20.

| | | | |
|---|--|--------------------|------------------|
| VÍÐIVANGUR 5. HAFNARFIRÐI. | MÆLIKVARDI 1:500 1:50 | VERK 79 12 | TEIKN NR 22. |
| FRÁRENNISLISLÖGN - GRUNNMYND. | Hannað: <i>H</i> Teiknað: <i>BJ</i> | Yfirfarð: Samb: | DAGS NOV. '79 |
| JÓHANN GUNNAR BERGPÓRSSON VERKFR MVFI STRANDGÖTU 11 - HAFNARFIRÐI - SÍMI 53315 | BREYTT | | |