

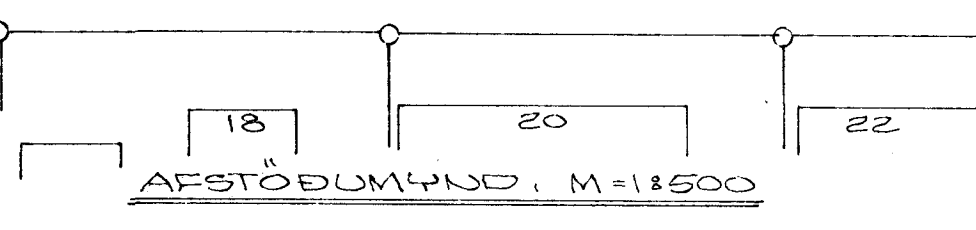


GRUNNMYND, M=1:50

BREYTT 29.8.1983

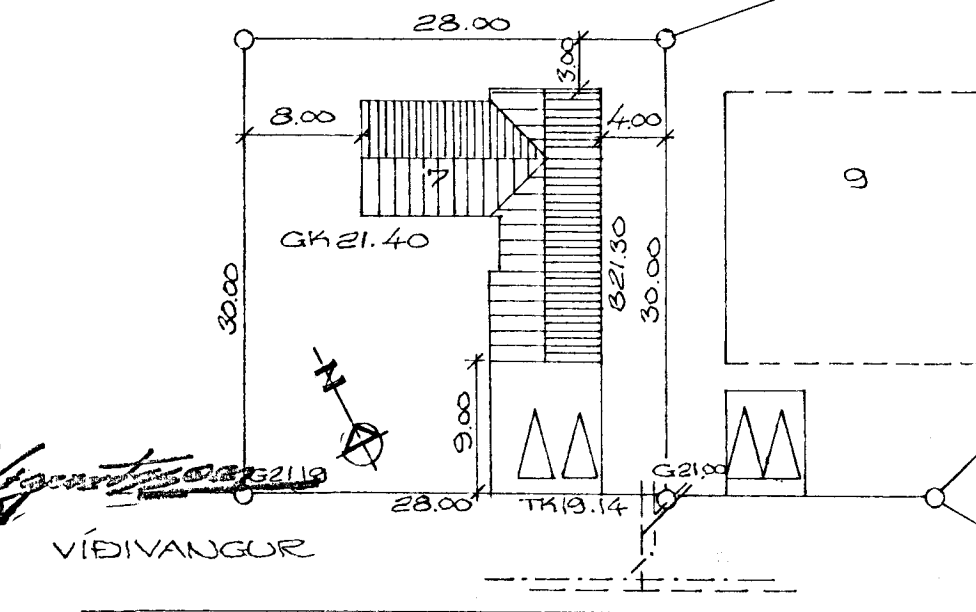

VIÐVANGUR NR. 7
 HAFNARFIRDI Í ÁGÚST 1983
 ARNARHEAUNI 47, 50587
 FRÁRENNISLIGHERFI
 GRUNNMYND
Agnes Magnúsdóttir

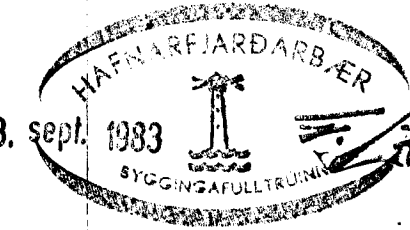