


Samþykkt á fundi bygginga-
nefndar þ. 13/4 1977

BYGGINGAFULLTRÚINN


Í HAFNARFIRDI

[Handwritten signature]


Úr Gildi

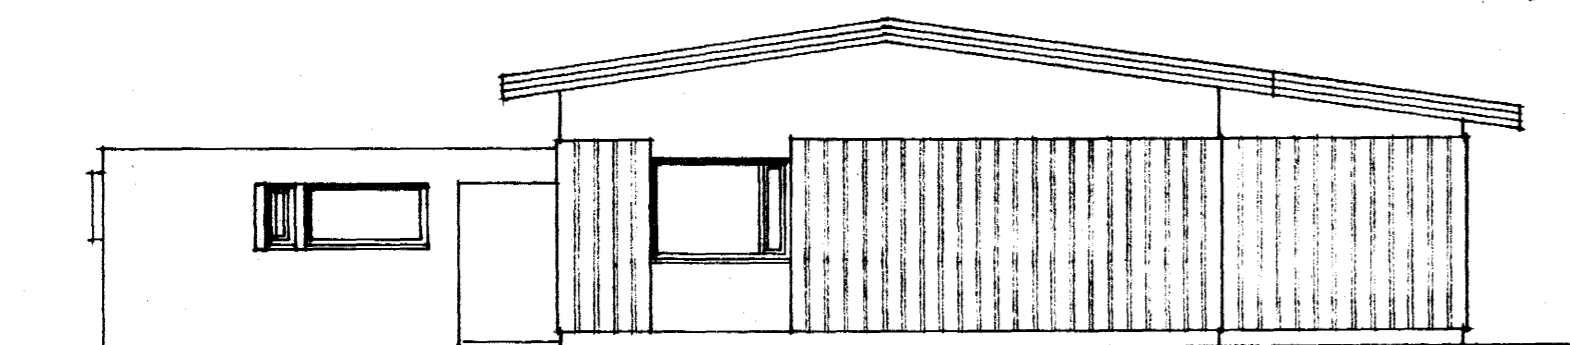


NORDEVESTUR

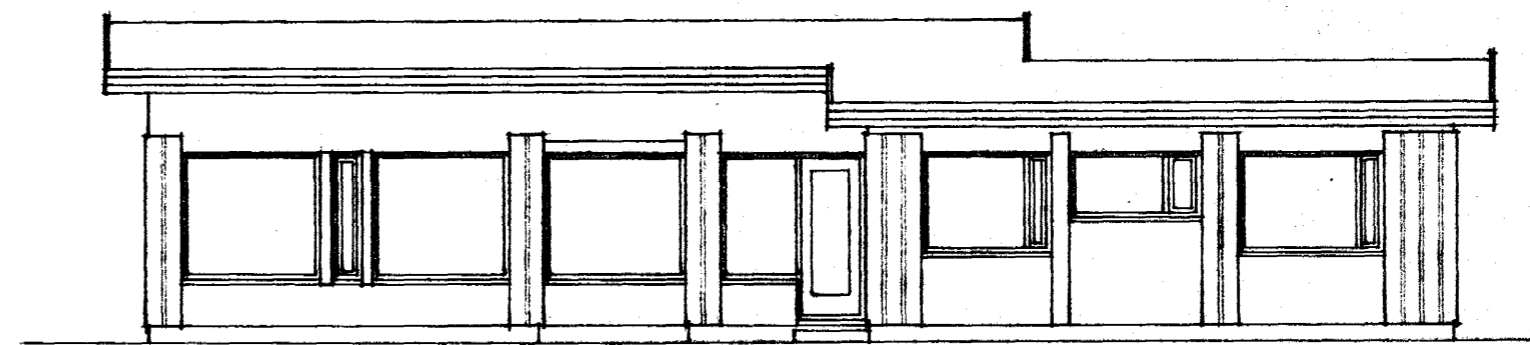

SUVESTUR

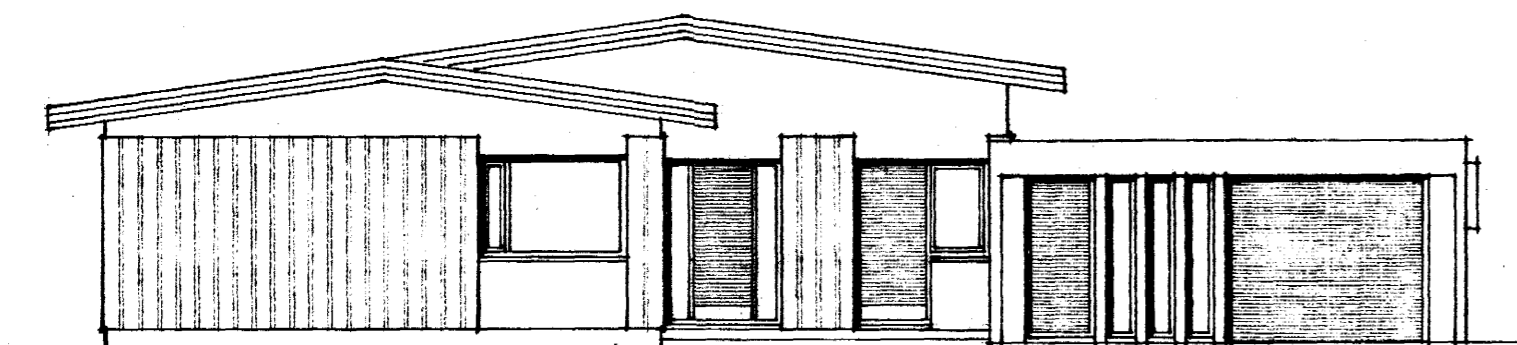

SUDAUSTUR

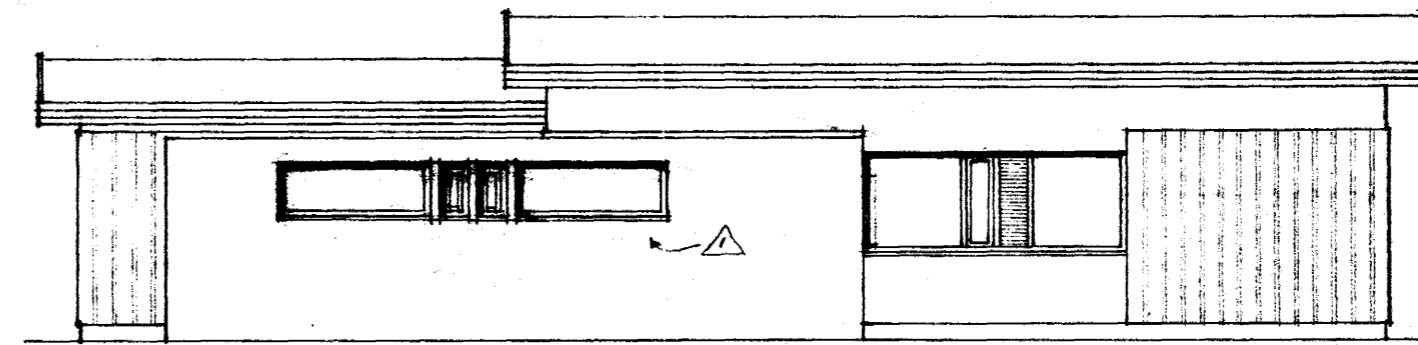

NORDAUSTUR

VIÐVAÐGUR NR. 8

HAFNARFIRDI Í APRÍL 1977
ARÐARHRADNI 47 60587

[Handwritten signature]

△ BREYTT 18.4.1977