




Handwritten signature

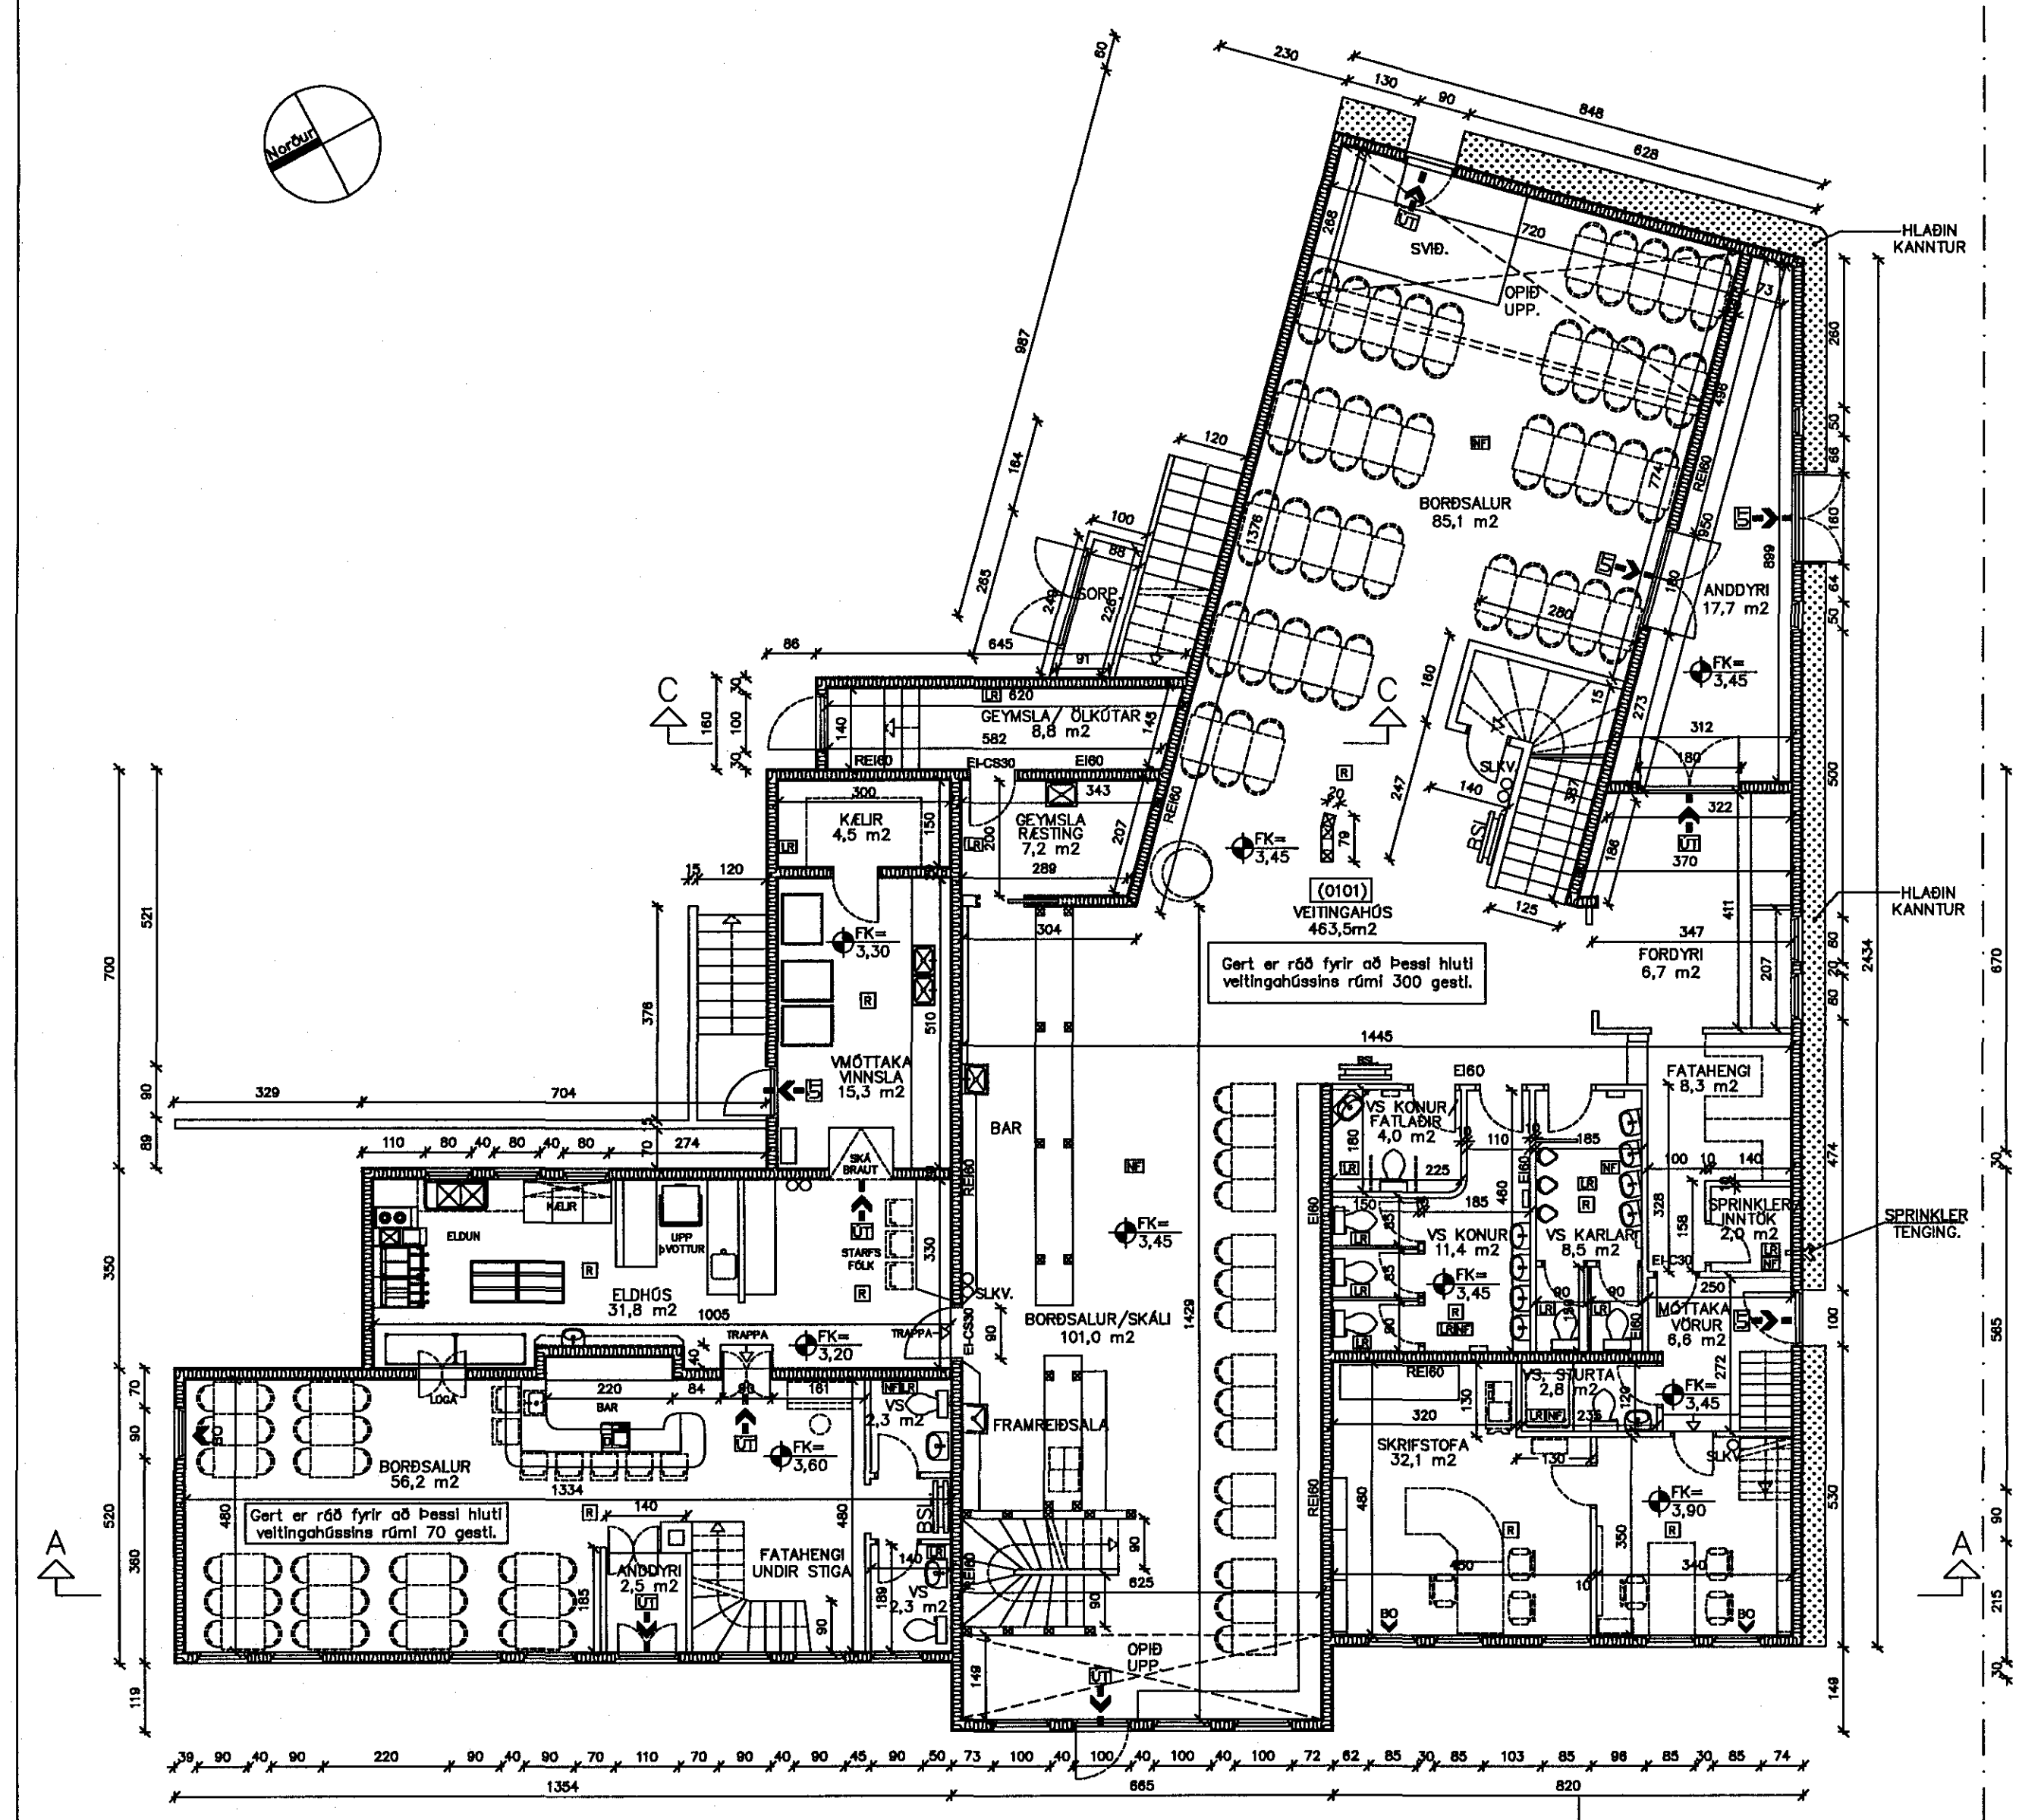

Grunnmynd 1. hæð. mkv. 1:100.

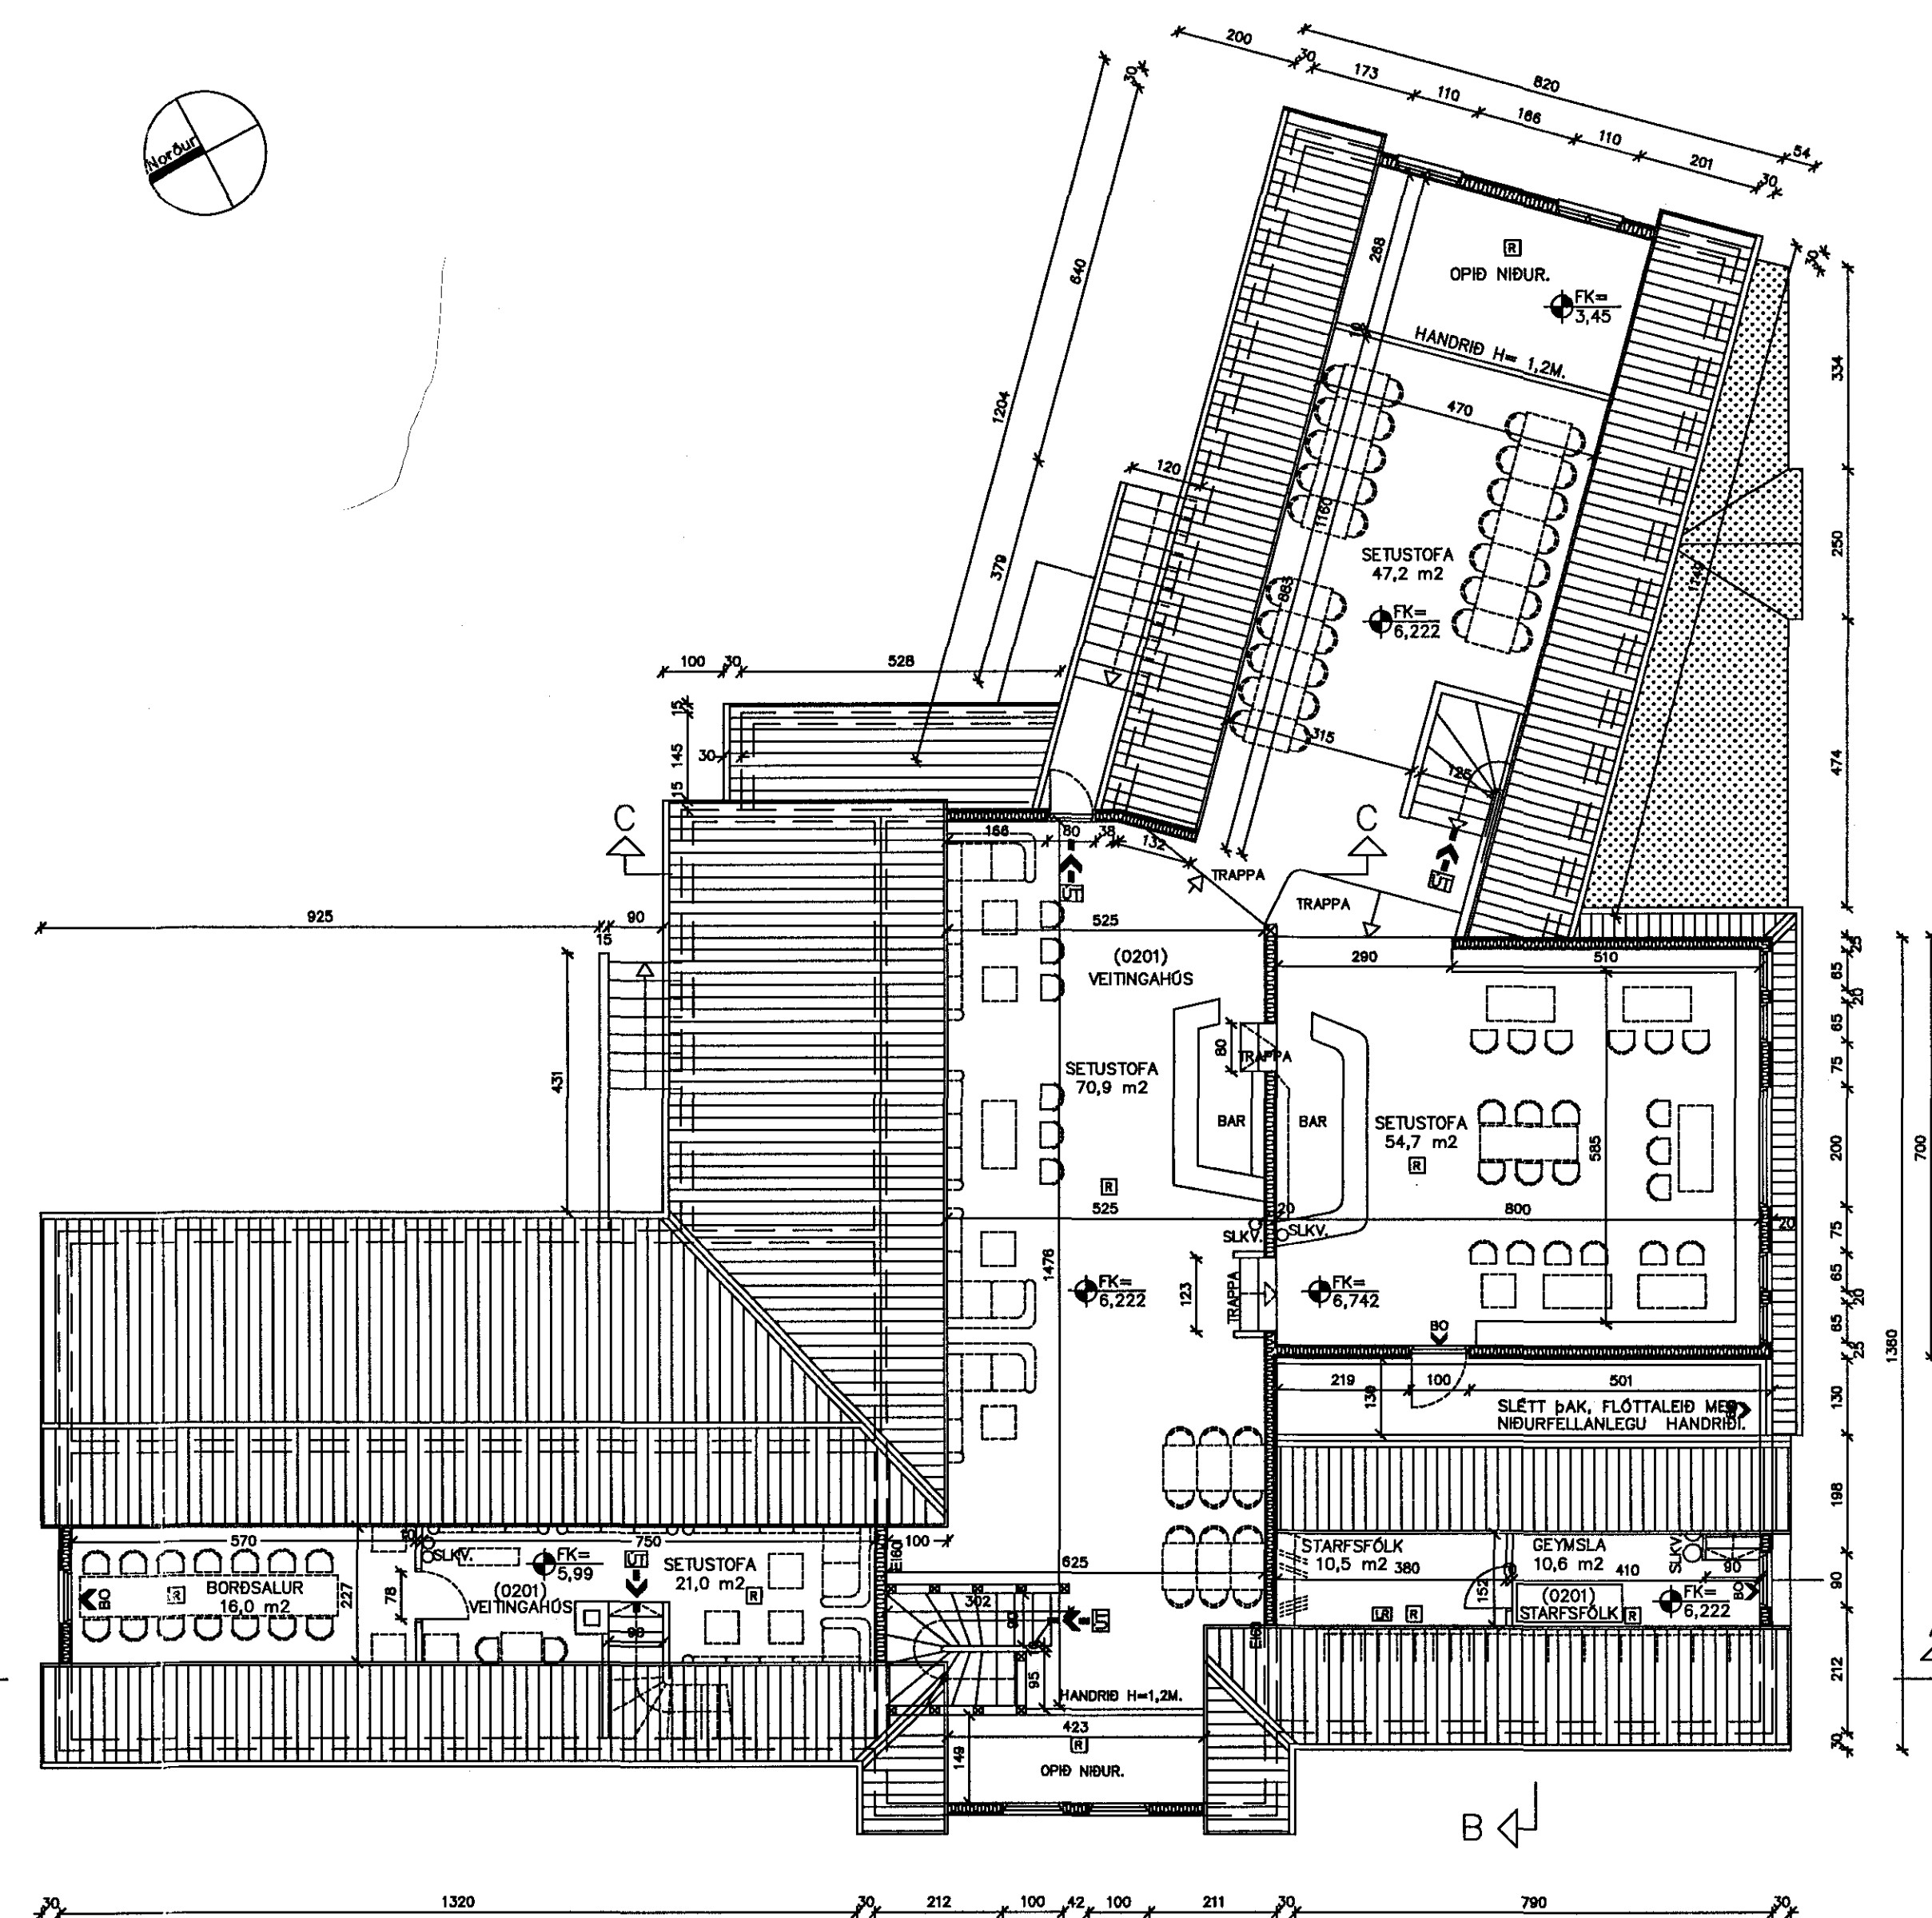

Grunnmynd 2. hæð. mkv. 1:100.

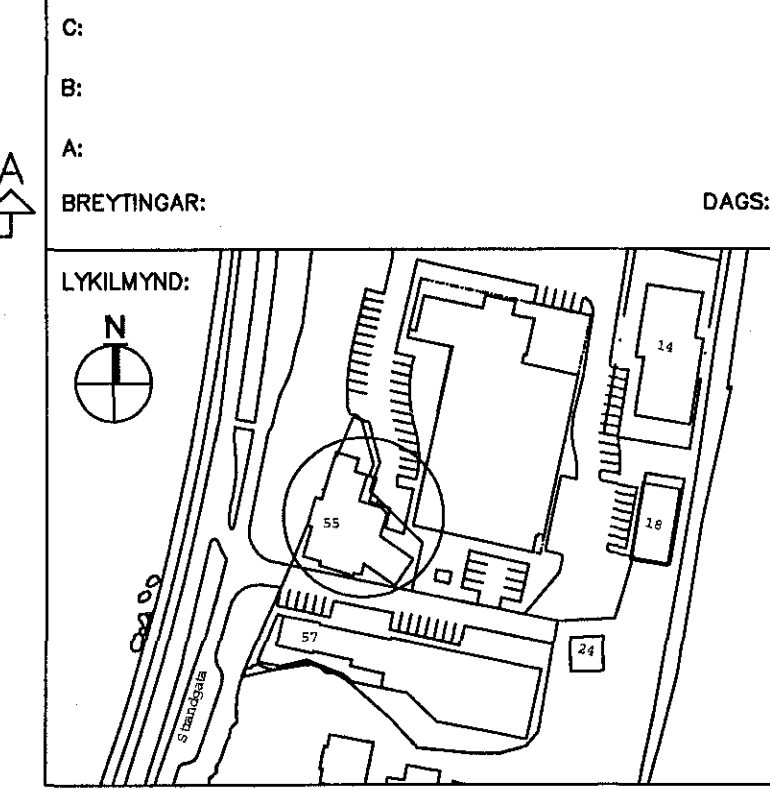

VERKKAUPI:

FJÖRUKRÁIN ehf.
Strandgötu 55.
220 Hafnarfirði.



ADALUPPDRATTUR / REYNDARTEIKNING.
GRUNNMYND 1 og 2 HÆÐ.

VERK: FJÖR-0408 TEIKNINGAR: A-0101
KVARDI: 1:100 TEIKNAD: PMM
DAGS: 10.10.2005. SKRÁ: .DWG

ÚTI INNI

ARKITEKTAR
ÞINGHOLTSTRÆTI 27 101 REYKJAVÍK
SÍMARI 5527660 & 5627660 FAX 5527661
NETFANG: u@u.is
VEFANG: http://www.u.is
BALDUR Ó. SVAVARSSON ARKITEKTAR FAI
120357-5149
JÓN ÞÓR ÞÓRVALDSSON ARKITEKTAR FAI
021258-7579

A-0101

Byggingarlýsing:



NB. HÚSIÐ SKAL VERA NEYÐARLÝSING SAMKVEMT GREIN 160.1 ÍBYGGINGARREGLUGERÐ, NEYÐARLÝSING OG ÚTLAUS.
Veitingahúsið er gerður fyrir sam töl 370 gestir e. 70 gestir í Fjörukraan og 300 gestir í Fjóruvegahúsið.



2/10/05
STADSKYRSLA
Handwritten signature