


Skráningartafla: Fjörúkráin					Skrásetjari: Órvar Ingólfsson													
Landnúmer: 122425					Kennitala: 010149-2749													
Matshlutanúmer: 01					Dags: 20.10.2004													
Uppskipting og lýsing					Stærðir													
D0	D1	D2	D3	D4	D5	D5M	D6	D7	D8	D9	D10a	D10b	D11	D12	D16	Reiknitala	D17	
Lokun	Rými hæð-röð	Notkun texti	Höfuð- flokkun	Eignar- hald	Botnflötur m²	Milliflötur m²	Stigar m²	Op m²	Brúttóflötur m²	Brúttóflötur sh < 1,8	Salarhæð min	Salarhæð max	Brúttó rúmmál m³	Nettóflötur m²	Birt flatarmál m²	Skiptarúmmál	Skipta- rúmmál m³	
		Matshluti			844,3	0,0	17,2	33,7	810,6	107,5			2.289,4	712,3	703,1		1.857,845	
		Botn											92,7					
	01	1. hæð			463,5	0,0	17,2	0,0	463,5	2,5			1.275,5	406,3	461,0			
A	0101	Veitingastaður	N	0101	463,5		17,2		463,5	2,5	0,25	2,90	1.275,5	406,3	461,0	2,75	1.117,325	
	02	2. hæð			380,8	0,0	0,0	33,7	347,1	105,0			921,2	306,0	242,1			
A	0201	Veitingastaður	N	0101	380,8			33,7	347,1	105,0	0,00	10,65	921,2	306,0	242,1	2,42	740,520	
C	0202	Svalir	S	0101					0,0							1,00	0,000	
Athugasemdir																		
Eldri skráning gerir ráð fyrir 5 mhl. En er nú 1 matshluti.																		
Sameignir sumra																		
Eignarhald																		
					Skiptarúmmál													
	Eignar- hald	Notkun texti	Birt flatarmál m²	Séreign m²	Séreign og sameign m²													
	0101	Veitingastaður	703,1	1.857,845	1.857,845													
		Alls	703,1	1.857,845	1.857,845													

SKRÁNINGARTAFLA.

Samþykkt á fundi
skipulags- og byggingarráðs
16 NOV. 2005
Bygginguvaltíðni í Hafnarfirði
Fh. Kristján Þórásson

C:
B:
A:
BREYTINGAR: DAGS:

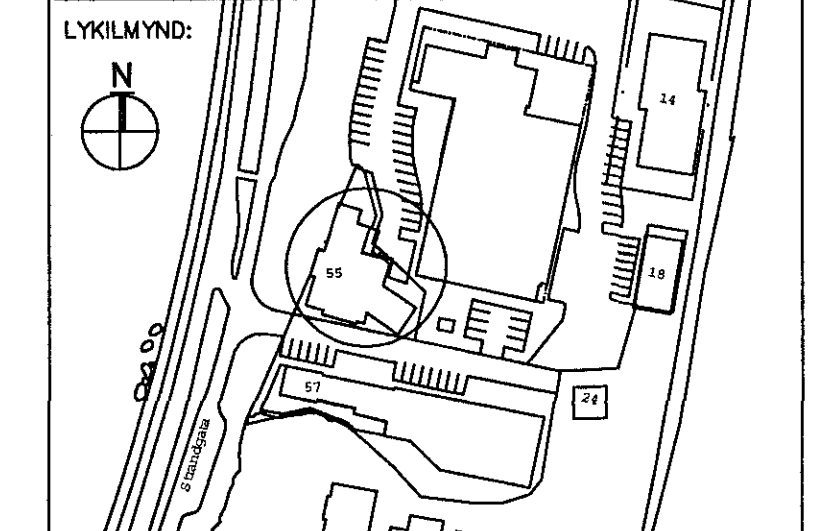

VERKKAUPI:
FJÖRUKRÁIN ehf.
Strandgötu 55.
220 Hafnarfirði.

ADALUPPDRAÐTÚR / REYNDARTEIKNING.
SKRÁNINGARTAFLA.

VERK: FJÖR-0408 TEIKNINGAR: A-0104
KVARDI: 1:100 TEIKNAD: HMM
DAGS: 10.10.2005. SKRÁ: .DWG

ÚTI INNI
ARKITEKTAR
ÞINGHOLTSTRÆTI 27 101 REYKJAVÍK
SÍMAR 5527660 & 5627660 FAX 5527661
NETFANG u@uti.is
VEFFANG http://www.uti.is
BALDUR Ó. SVAVARSSON ARKITEKTAR FAI
120357-5149
JÓN ÞÓR ÞÓRVALDSSON ARKITEKTAR FAI
021256-7579

A-0104 / Fygiskjal