


# STRANDGATA 50 A HAFNARFIRDI.

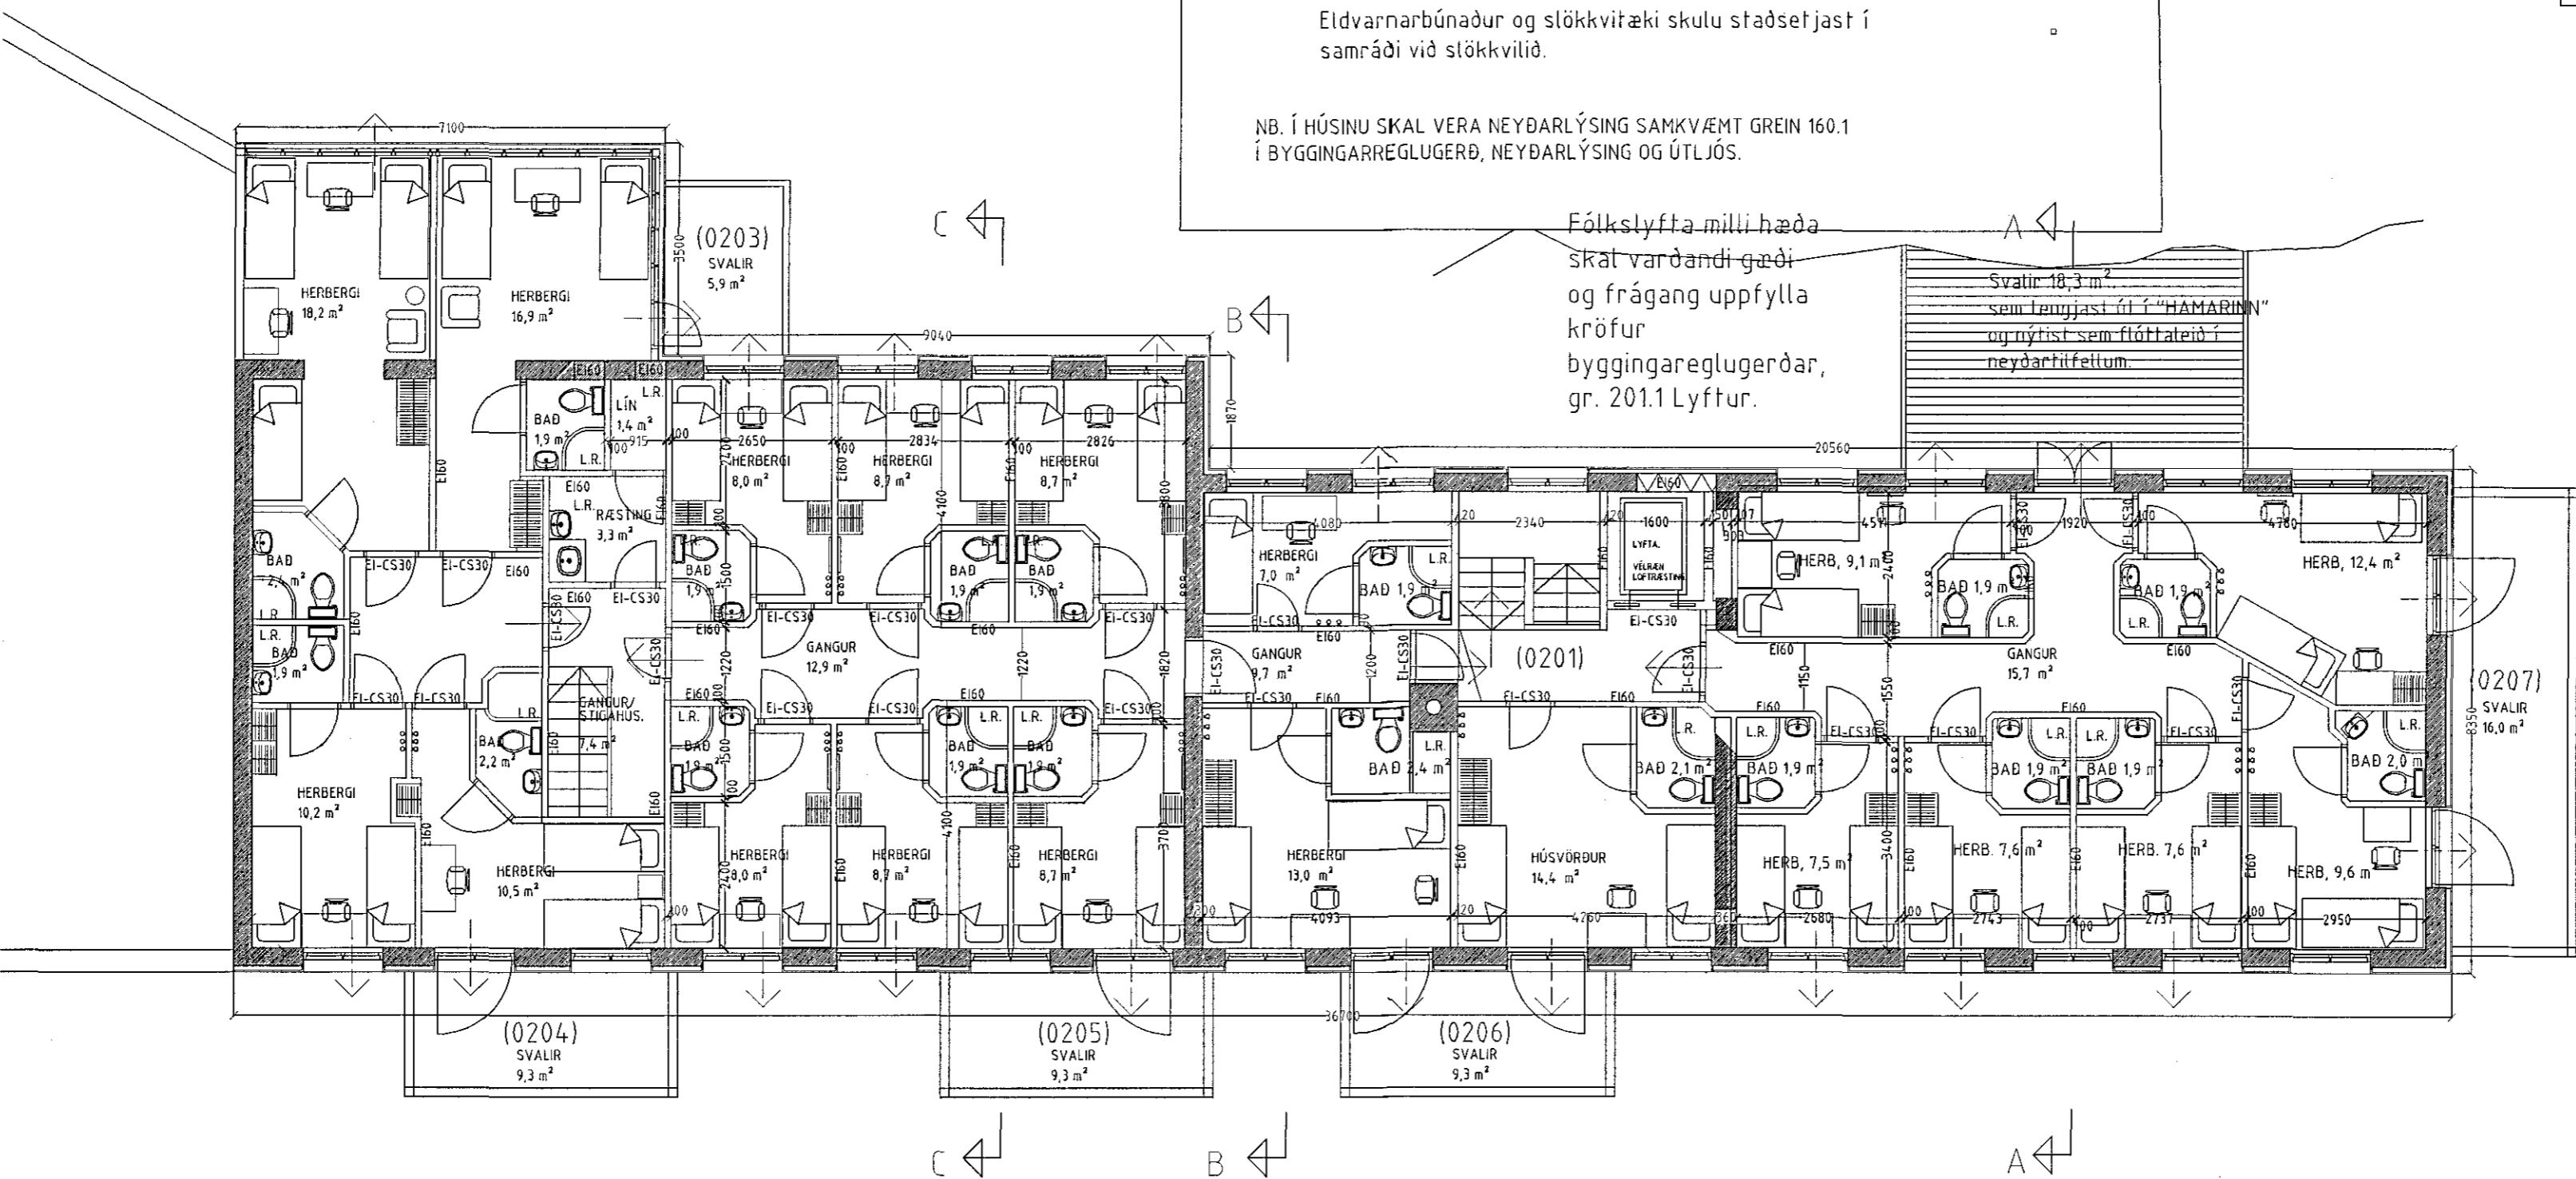

Grunnmynd 2. hæð. mkv. 1:100.

<b>SKÝRINGAR VEGNA BREYTINGA INNAN HÚSS.</b>	<b>SKÝRINGAR VEGNA UTANHÚSS FRÁGANGS.</b>
Allir nýir veggir skulu formaðir úr 70mm blikkgrind, Veggir skulu klæddir beggja vegna með 13 mm gifsplótum og fylltir með steinull. Loft skulu klædd með 13 mm gifsplótum og einangruð með 200 mm steinull.	Allt timbur skal vera friggilega fíðavörð. Allt stáðar þar sem timbur kemur að stein skal silið í milli með milliteggi úr fjörupappa. Allur saumur og áðrar stálfestningar skulu vera galvaniseradar eða úr rústfriu stáli.  ATH. Visað er til teikninga verkfræðings hvað varðar festingar og stærðir burðarvirki.
Öll efni sem notuð eru í framkvæmdina skulu vera af viðurkendri gerð og vera viðurkend af byggingsaryfirvöldum.  Hurðir á herbergjum skulu vera amk. EI-CS30 Hurðir (reykhindrandi og sjálflokandi).	Verkefnið fellst í því að þak hússins verður endurnýjað, þ.e. skipt um burðarvirki þar sem það á við, einangrun og rakasperra endurnýjuð, klæðning á loft endurnýjað og skal hvergi vera lakara en klæðning í flókk 1. Veggir hússins verða klæddir og einangraðir að utanverðu, með timburklæðingu sem klæðist á 50x75 mm timburgrind í grindina skal fylla með 75mm hættu! Frágangur við glugga skal allt staðar vera gerður með flasningum úr línu galv. blíki svo og skulu valnsbretti vera klædd með línu galv. blíki.
Öll baðherbergi skulu vera loftræst á vélrænan hátt.	

**Skýringar vegna eldvara:**

- BO. Táknar björgunarop, samkv. reglugerð um brunavarnir og brunamál.
- Táknar rýmingarleið, samkv. reglugerð um brunavarnir og brunamál.
- ⊗ Reykskynjari, staðsetjist samkv. sérteikningu raf og öryggislagna.  
Í núsínu skal vera öryggiskerfi af viðurkendri gerð sem tengt er öryggismiðstöð.

Eldvarnarbúnaður og slökkvitæki skulu staðsetjast í samráði við slökkvilið.

NB. Í HÚSINU SKAL VERA NEYÐARLÝSING SAMKVÆMT GREIN 160.1 Í BYGGINGARREGLUGERÐ, NEYÐARLÝSING OG ÚTLJÓS.

Slökkvilið höfuðborgarsvæðisins b.s  
26/2 '02  
Óskar

## STRANDGATA 50 A HAFNARFIRDI.

Sigurður Þorvardarson byggingafræðingur bfí.  
Teiknistofan Strandgötu 11 220 Hafnarfjordur.

STH. teiknistofan ehf. kt. 510298-2769. Kt. aðalhönnuðar: 141250-4189.  
Sími: 5651510. Netfang: teiknistofan@islandia.is

Skýringar:	Aðaluppdráttur
Teikning:	Grunnmynd 2. hæð.
Málikvarði:	1:100.
Undirskrift:	8/2 CS/1
Blad nr:	2 af 4
Dagsetning:	10 sept. 2000.
Breytt:	Gerðar lagfæringer á flóttaleiðum og innra skipulagi í nóv. 2000
	Herbergjum fylgjast í austur hluta hússins í jan. 2002.