(Vilastigur 10?)

Vidbygging vid Hverfisgötu 37 B.

M = 1:100

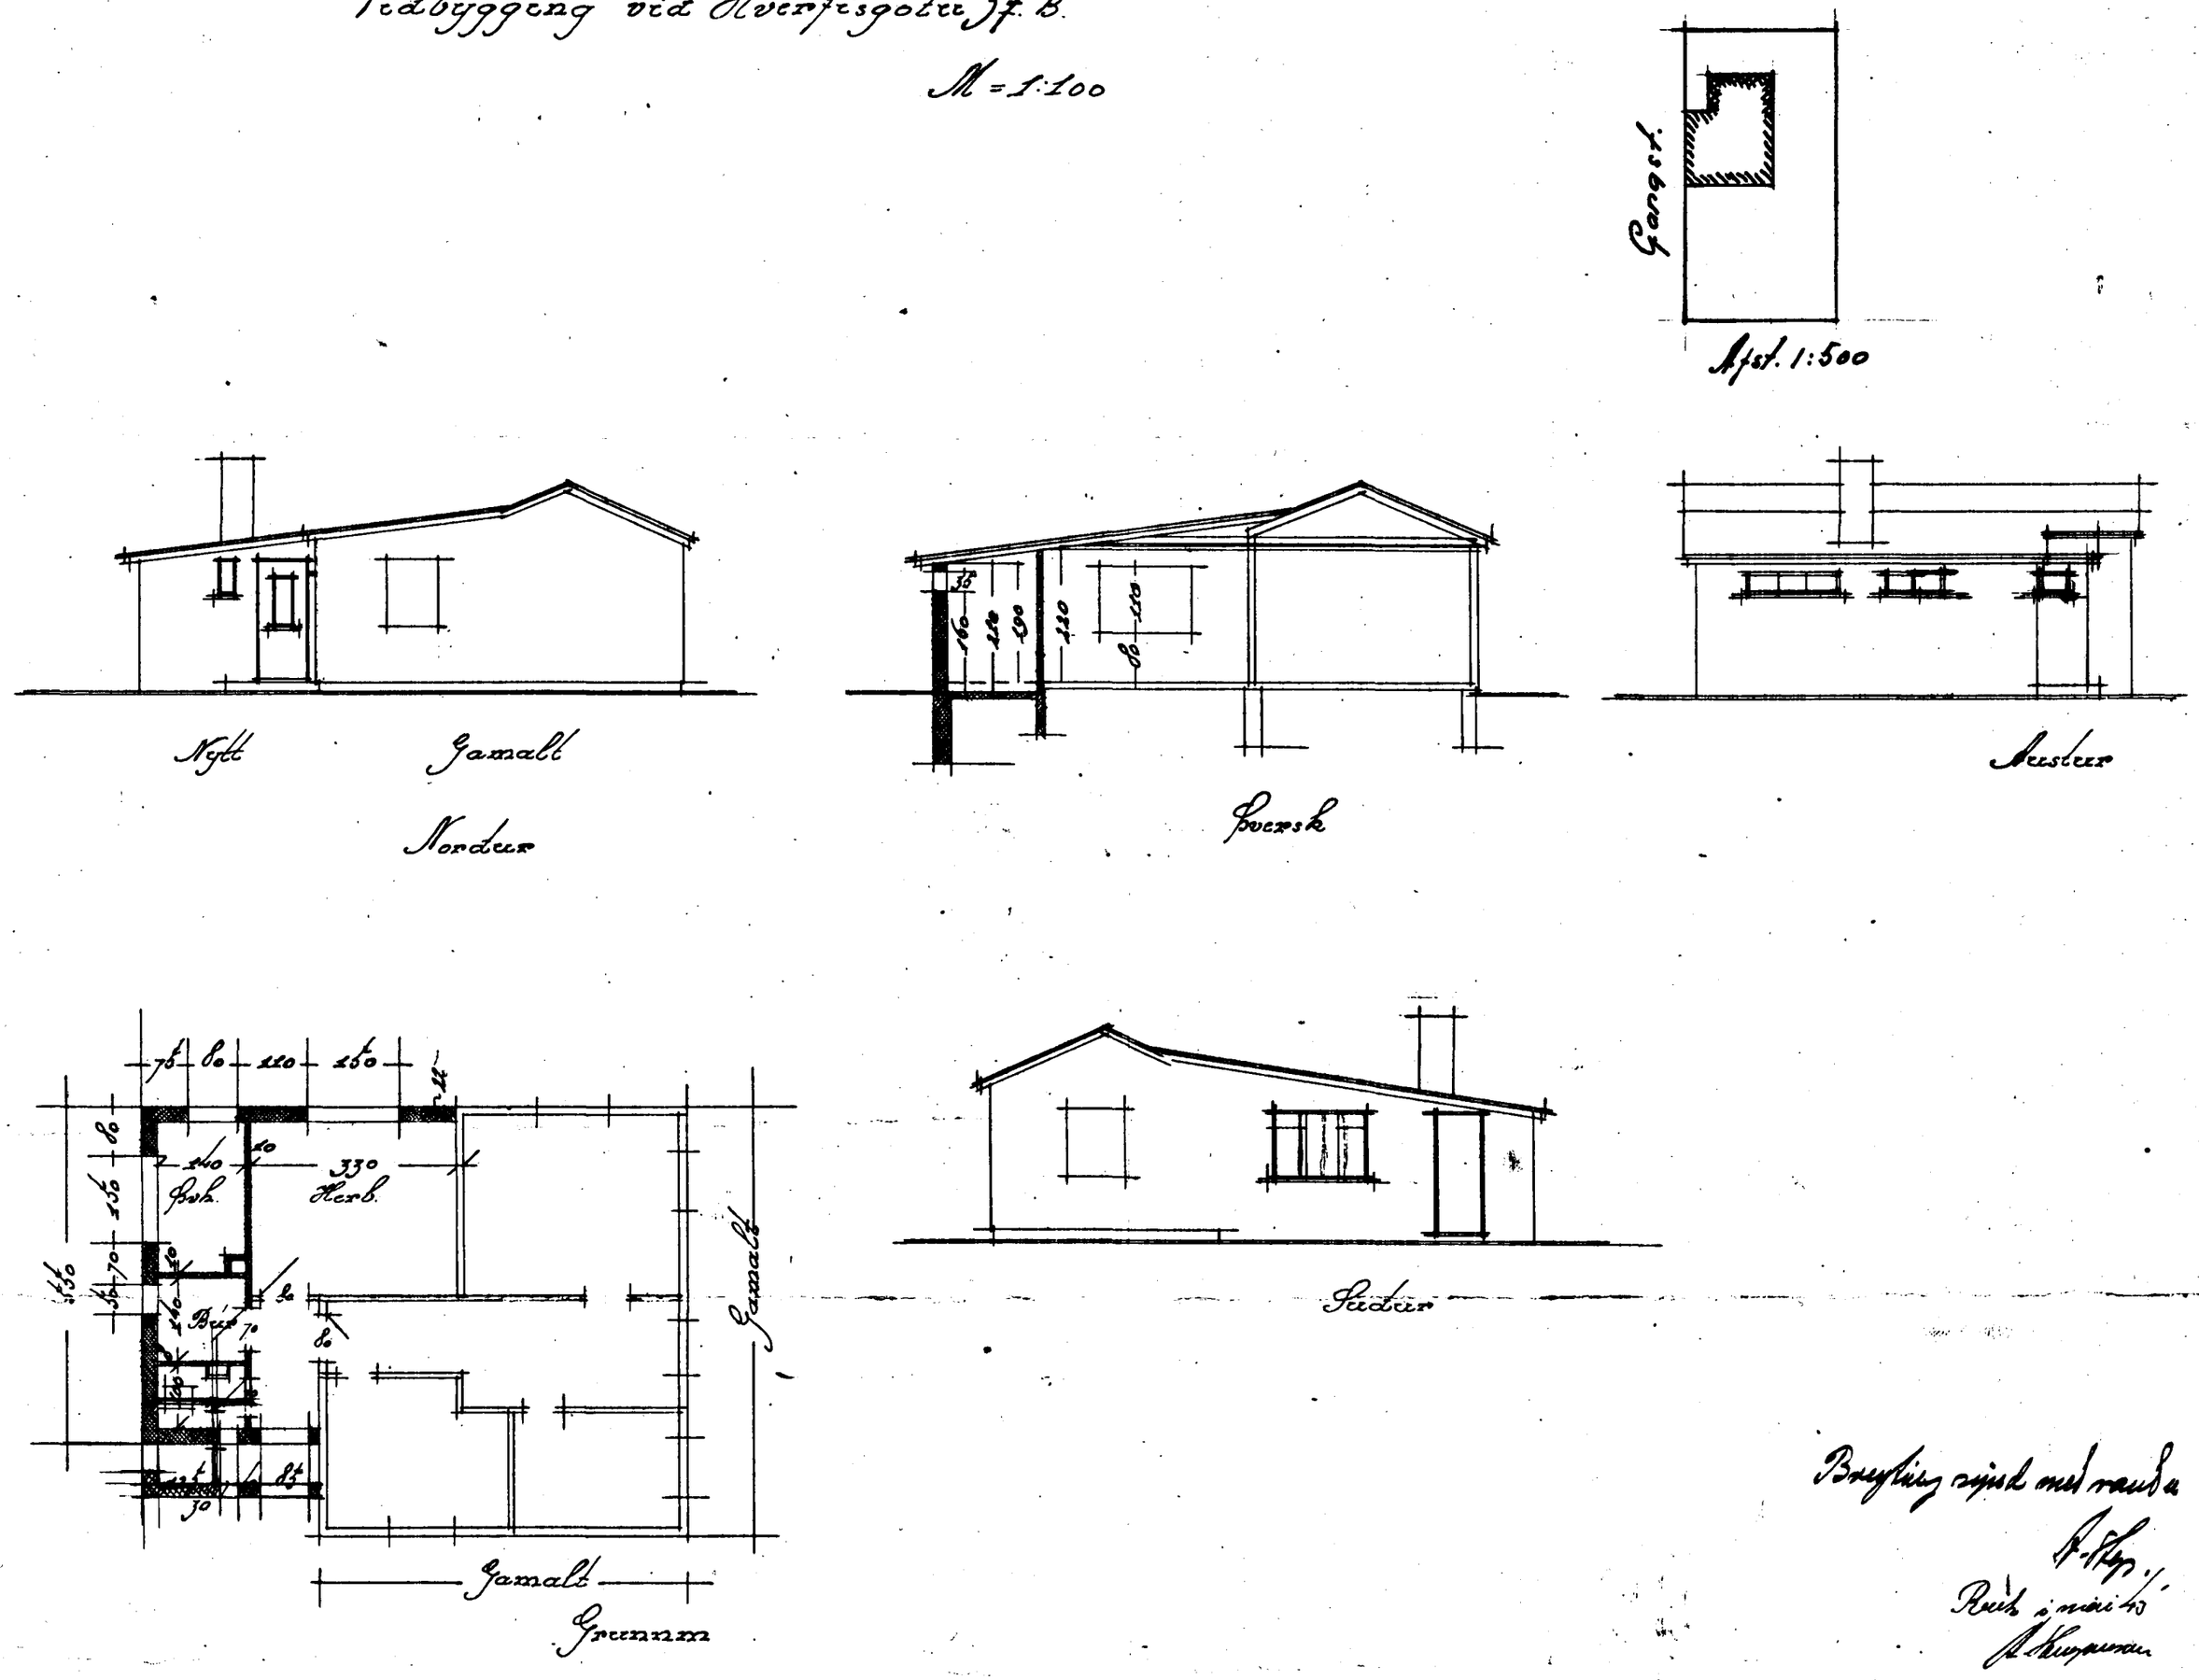

Breytingsrissk med randa

A. Stey

Rúk i mai 45

A. Kristjansson