



(Vitar 10?)
 Vidbygging við Hverfisgötu 37 B.

M = 1:100

Samþykkt á fundi bygginga-
 nefndar þ. 25/6 1943
 BYGGINGAFULLTRÚINN
 Í HAFNARFIRDI
 J. h. Stuard.

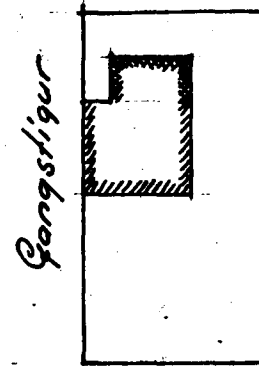


Mfs. 1:500

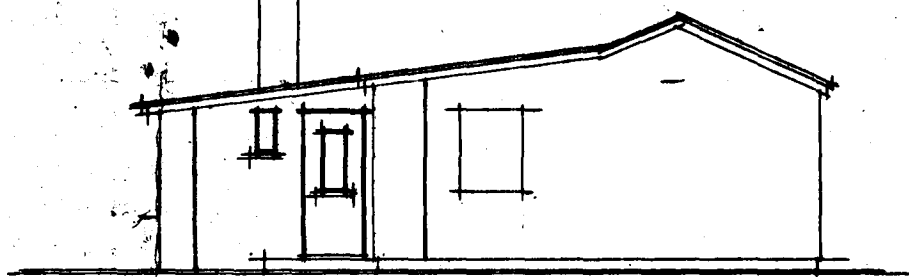


Nýtt

Gamalt
 Norður


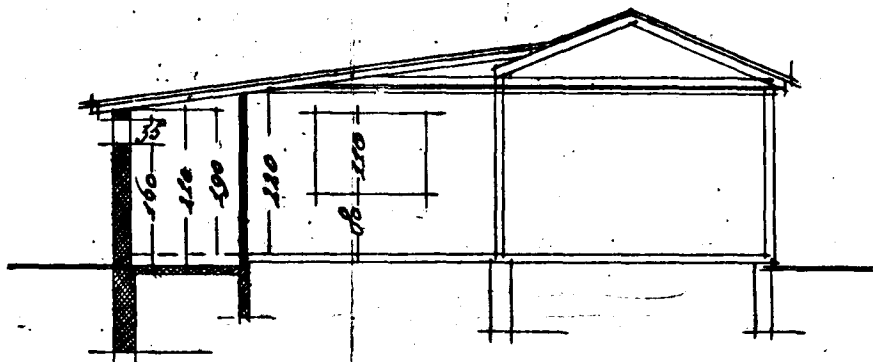


Þverski

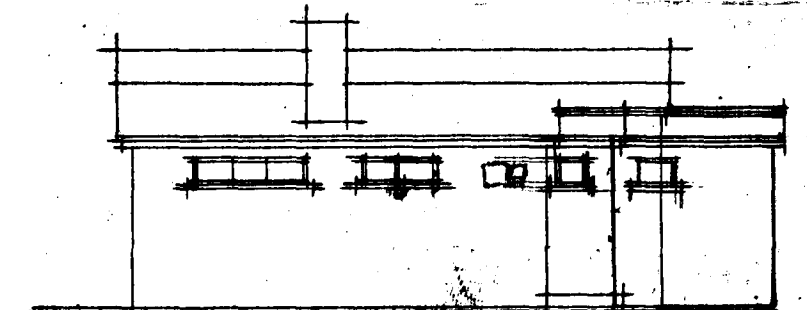

Súður

Þóðes Jónsson
 höfunda og meistari

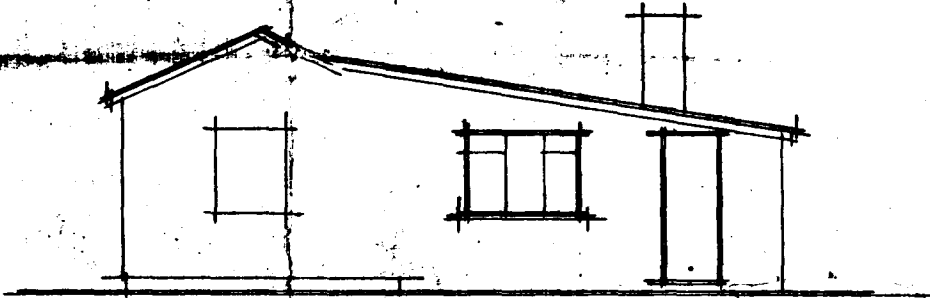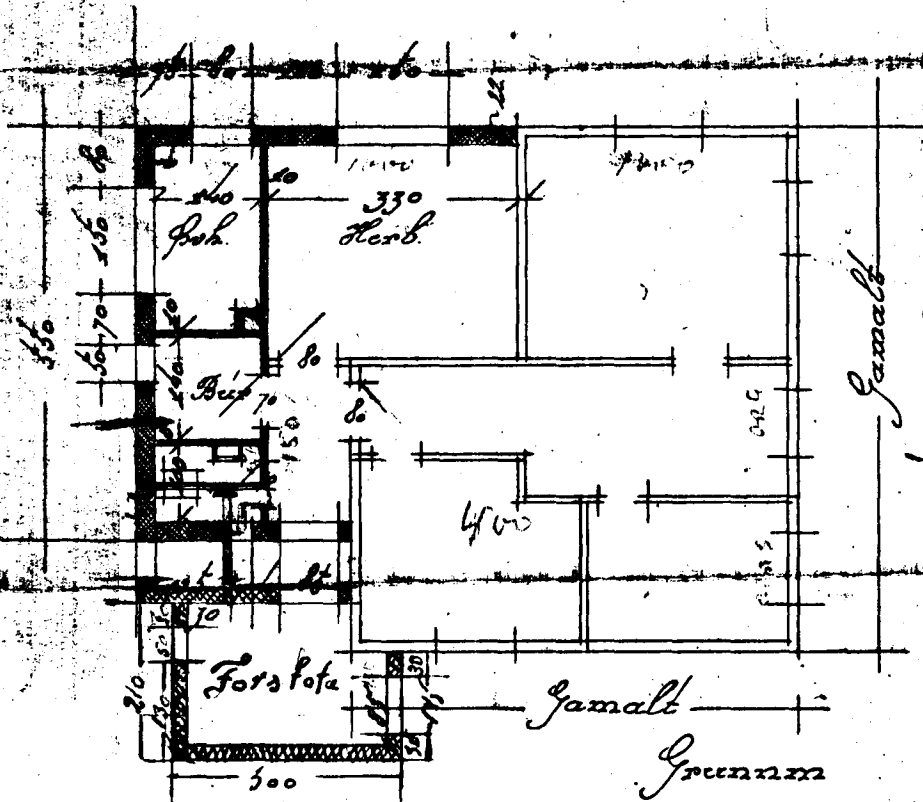

Súður

Bygging sýnt með grenu
 samþ 29/11 49
 E. S.

Bygging sýnt með randu.
 A. S.

Lamp. af byggingarnefnd 25/6 1943

BEIARSTJÓRINN
 Í HAFNARFIRDI

Þóðes Jónsson
 höfunda og meistari

10 SEP. 43