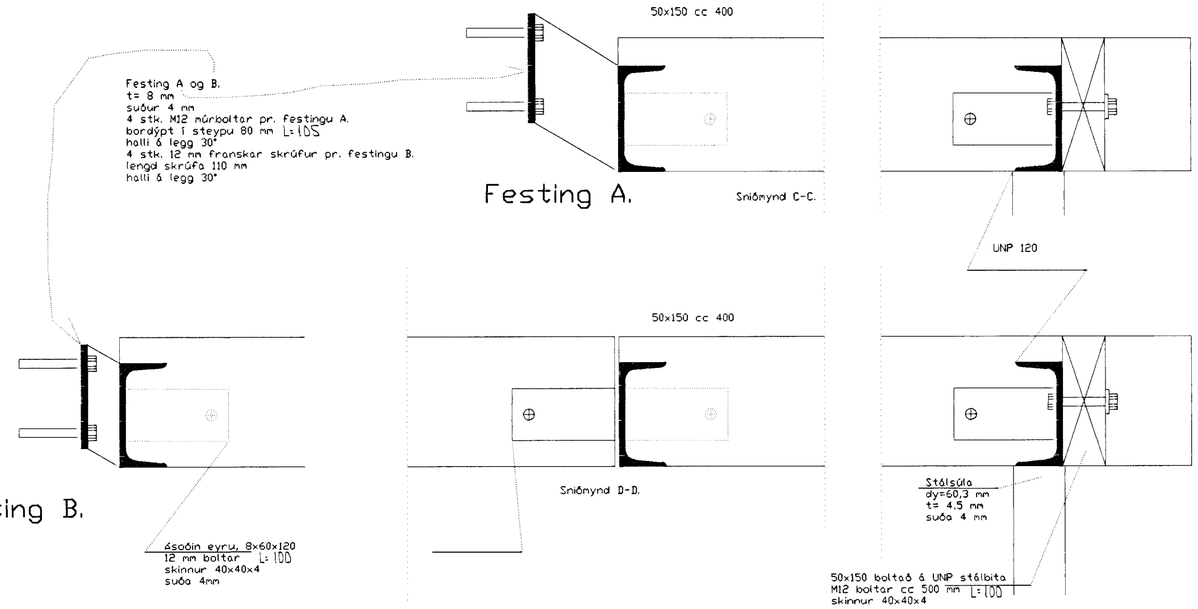

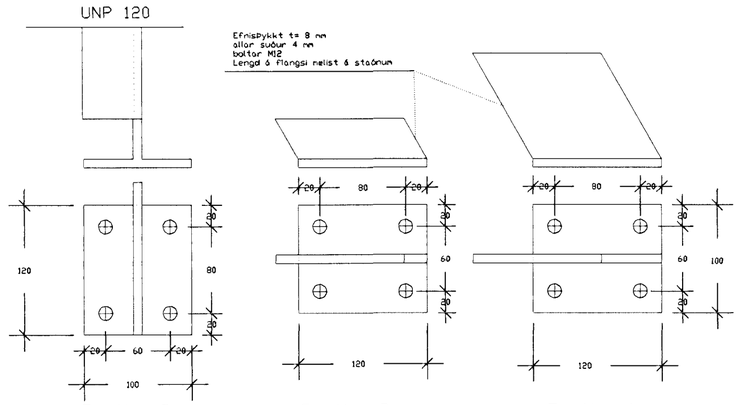

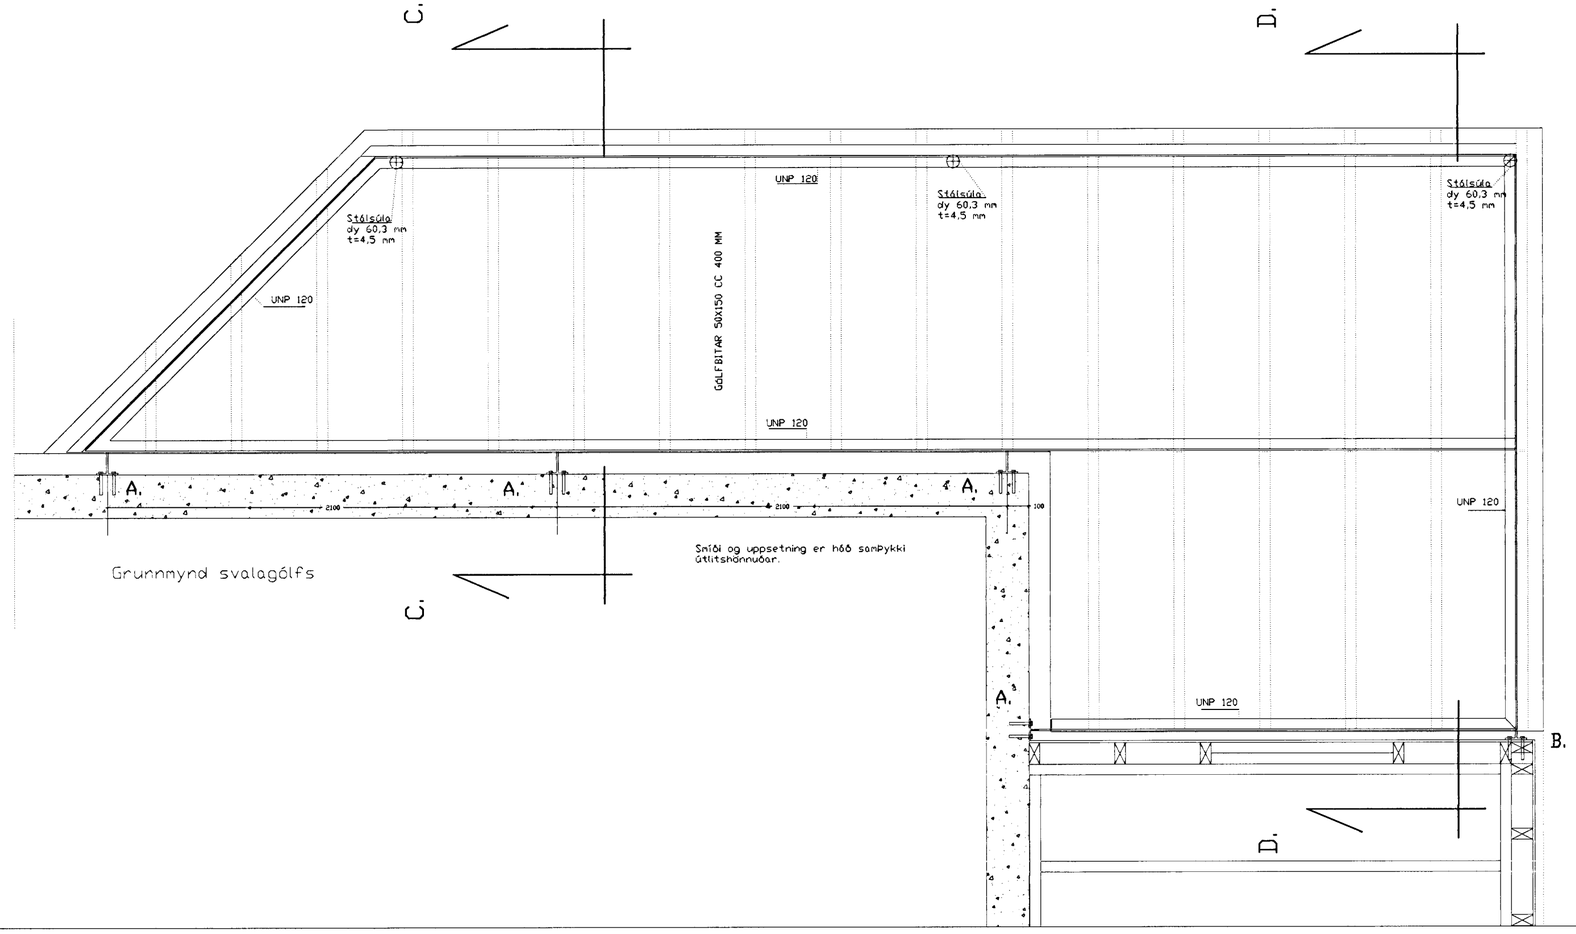

SKÝRINGAR.
Allar málsetningar eru gefnar upp í mm.
Timbur í svalagólf skal uppfylla flokkunarkröfum K18 (T18) samkvæmt DS 413.
Timbur skal vera gagnvarið.
Allar festingar skulu vera heitgalvanhúðaðar.
Múrboltar eru M12 ryðfríir.
Stálboltar skulu vera í styrkleikaflokki 8,8. og ryðfríir.
Stál í bitum og súlum skal vera St37 skv. DIN 17100. Stál skal heitgalvanhúðað.
Suðuefni skal uppfylla kröfur DS317.1 (prEN499 og prEN758) eða sambærilegra staðla.
Suðuefni skal valið þannig að styrkur þess eftir suðu sé að minsta kosti jafn styrk grunnefnisins.
Suðuvinna skal framkvæma af suðumönnum sem hafa hæfnispróf samkvæmt ÍST EN 287-1.

Byggingafulltrúi Hafnarfjarðar
Afgreitt þann
29 SEPT. 1998
Sigurbjartur Halldórsson

Vitastígur 12 B-4

BREYTT:	DAGS:	LÝSING:

ÞRIÐJA HÆÐIN, TÆKNIFRÆÐINGAR – SVEINN KARLSSON FTFÍ.
STRANDGÖTU 28 220 HAFNARFIRÐI
SÍMI: 896 40 05 FAX: 565 48 31
NETFANG: tgk@tknet.is

Svalagólf, stálfestingar.
Skýringar, sniðmyndir.

HANNAÐ: svk TEIKNAÐ: svk DAGS: 25.09.1998 MKV: SKRÁ: