

UNDIRRITADIR EIGENDUR HÚSA UMHVERFIS VITASTÍG 1.
LÝSUM OKKUR SAMÞYKK FYRIRHUGADRI HÆKKUN Á ÞAKI
VITASTÍG 1. SAMKVÆMT TEKNINGU ÞESSARI.

VITASTÍG 2 : *Súðmannska Hallgrímardóttir* 140719-2859

VITASTÍG 4 : *Gróa H. Gunnarsd.* 070166-3649.


Inga Björg Árnæs dóttir
VITASTÍG 3 *Árnæs dóttir* 251219-3435
030956-3589

ÁLFASKEIÐ 26 : *Ánn Matthías*
310157-5115


ÁLFASKEIÐ 28 : *Ánn María Pálusel* 190162-2578.

ÁLFASKEIÐ 24 : *Brygg Brynjólfsson* 220209-4169


SMYRLAHLAUN 8 : *Laurey Sigrúna Þóris* 130132.3089,
SMYRLAHLAUN 6 : *Þórisinn Þórisson* 211086-7119
Kenn Hóskinnsson 110564-5479

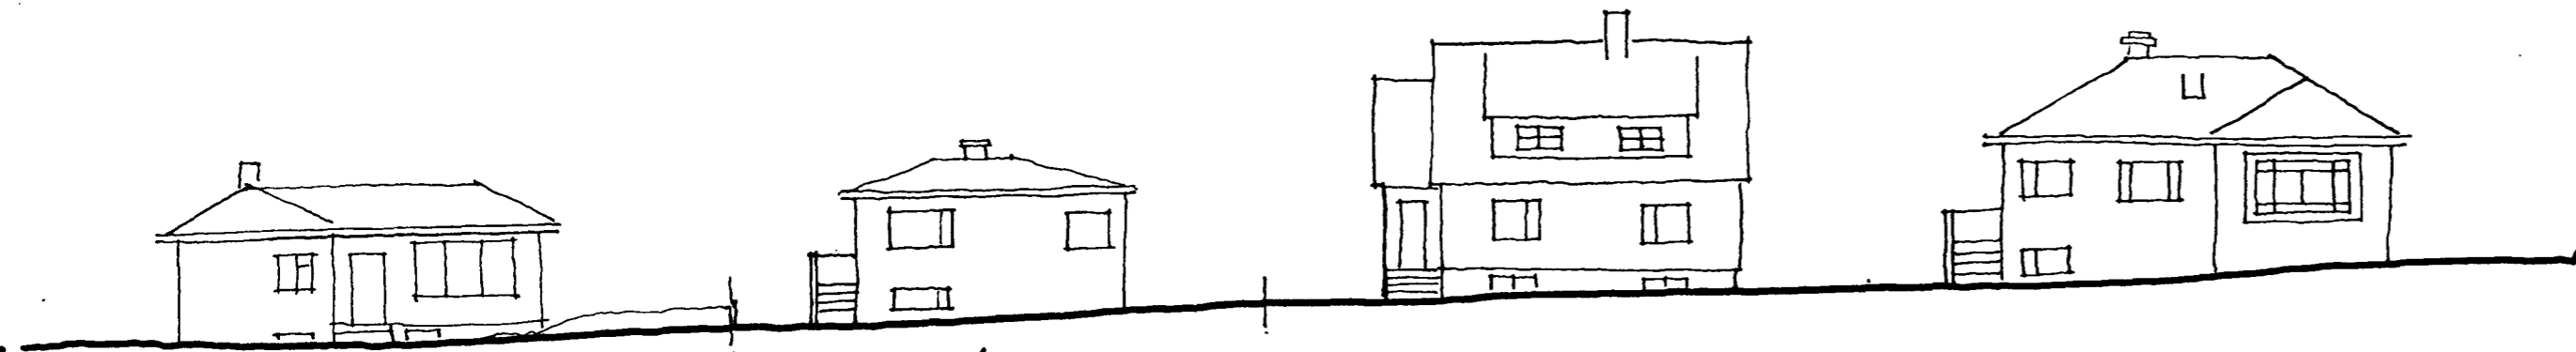


VITASTÍGUR FYRIR BREYTINGU · 1:200

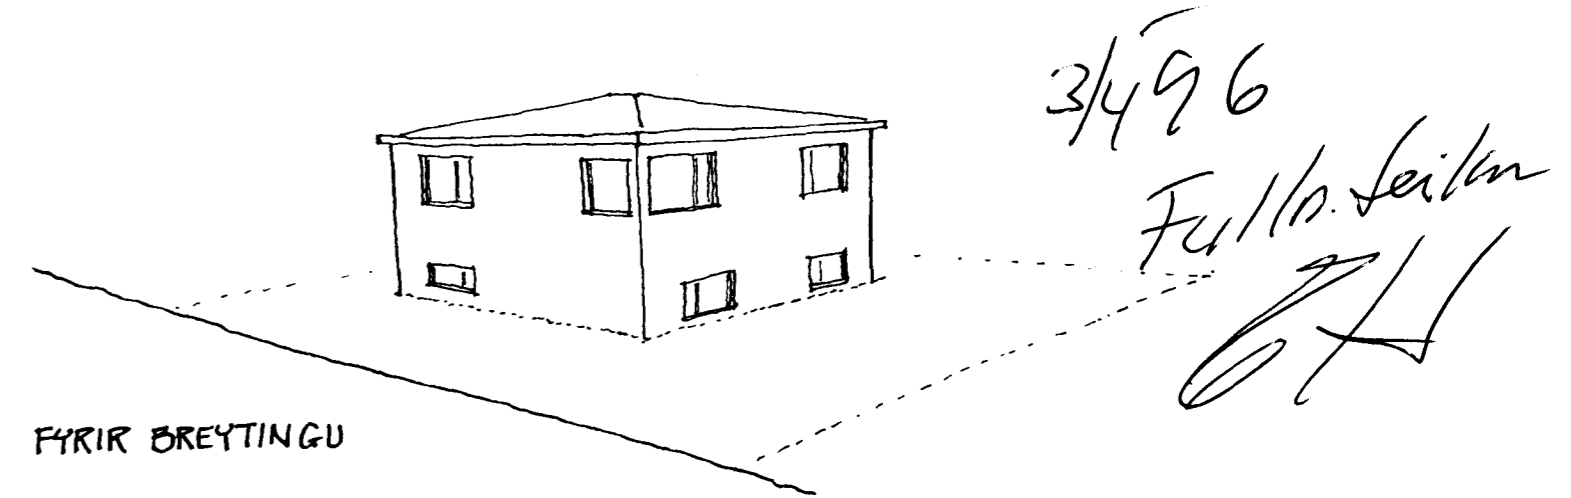



FYRIR BREYTINGU

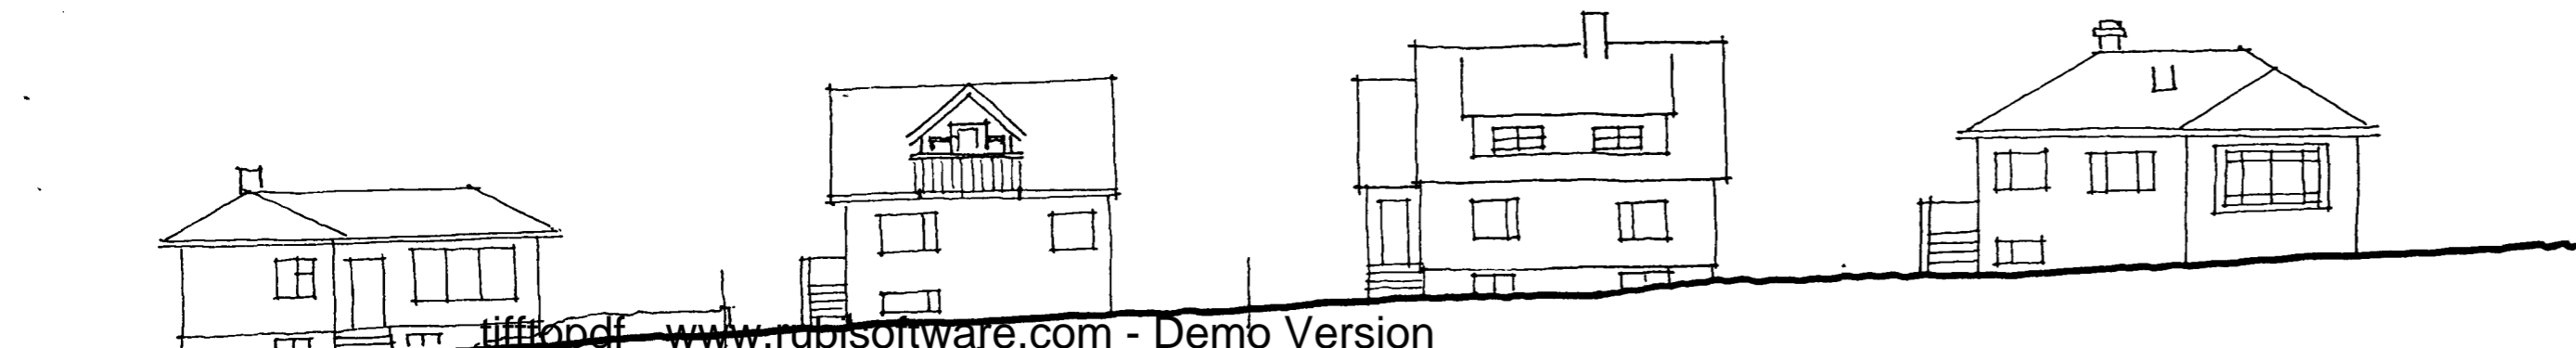

VITASTÍGUR EFTIR BREYTINGU · 1:200


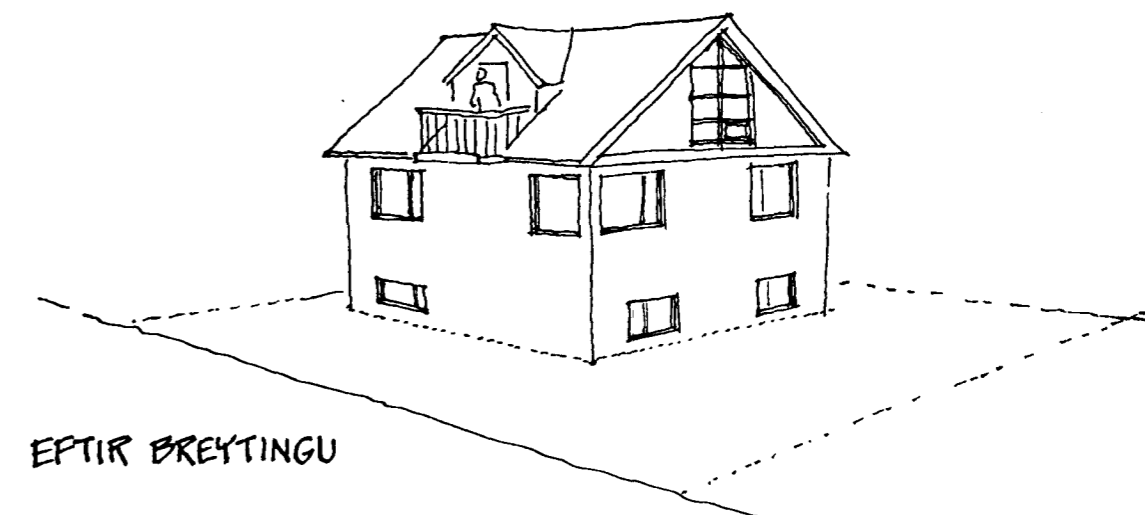


EFTIR BREYTINGU

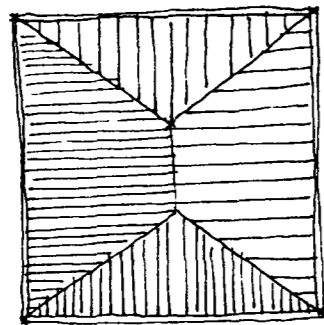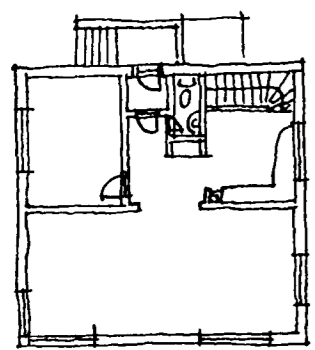


1. HÆÐ OG ÞAK FYRIR BREYTINGU · 1:200

SÓL FER HÆST 49°-27' Í JÚNÍ. MILLI KL. 11:30-15:30
FRÁ APRÍL FRAM Í ÁGUST FER SÓL EKKI LÆGRA EN
34°. SKUGGI FRÁ VITASTÍG 1 ER MESTUR YFIR Á
LÓÐ NO. 26 SEINNIPART DAGS.

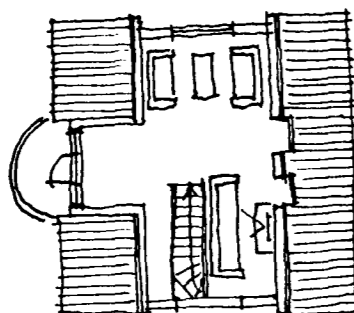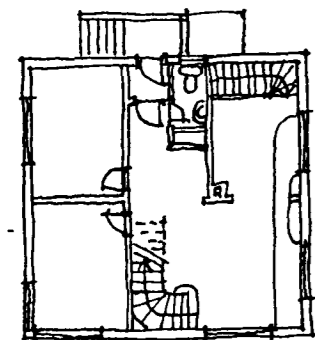


1. HÆÐ OG ÞAK EFTIR BREYTINGU · 1:200

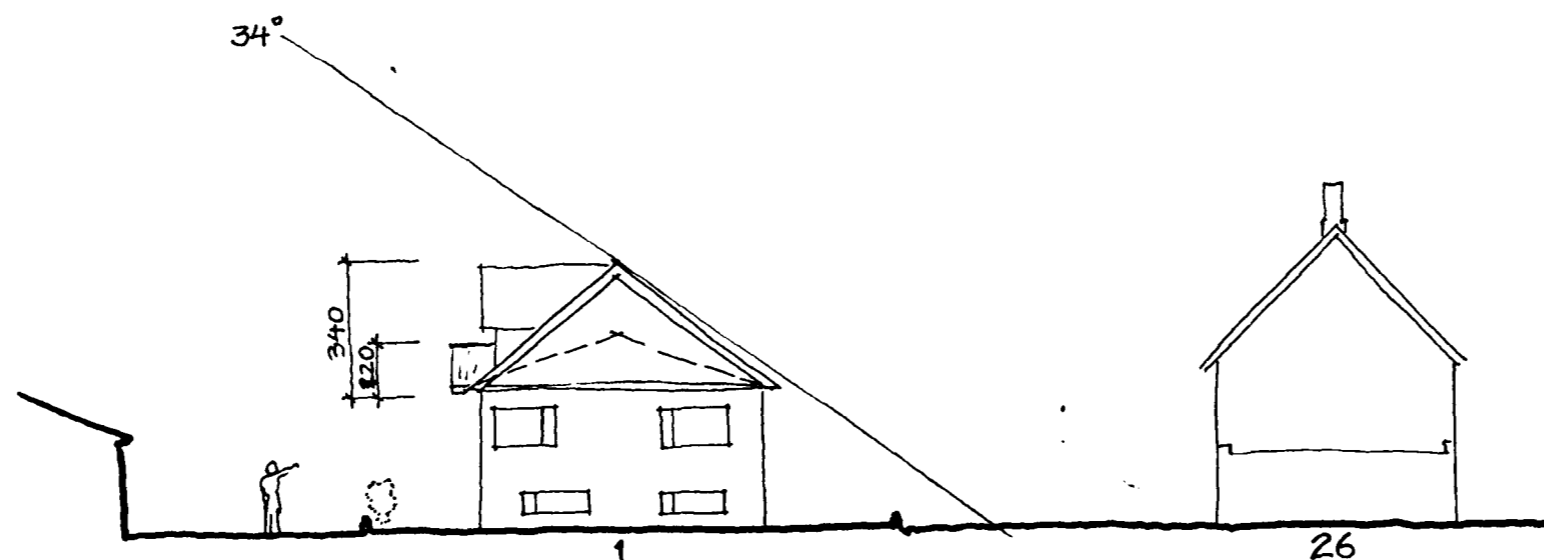

SKUGGAVÖRÐUN AF NÝJU ÞAKI

ÞAK HÆKKAR CA. 220 CM
RÚMMÁLSAUKNING CA. 89 M³

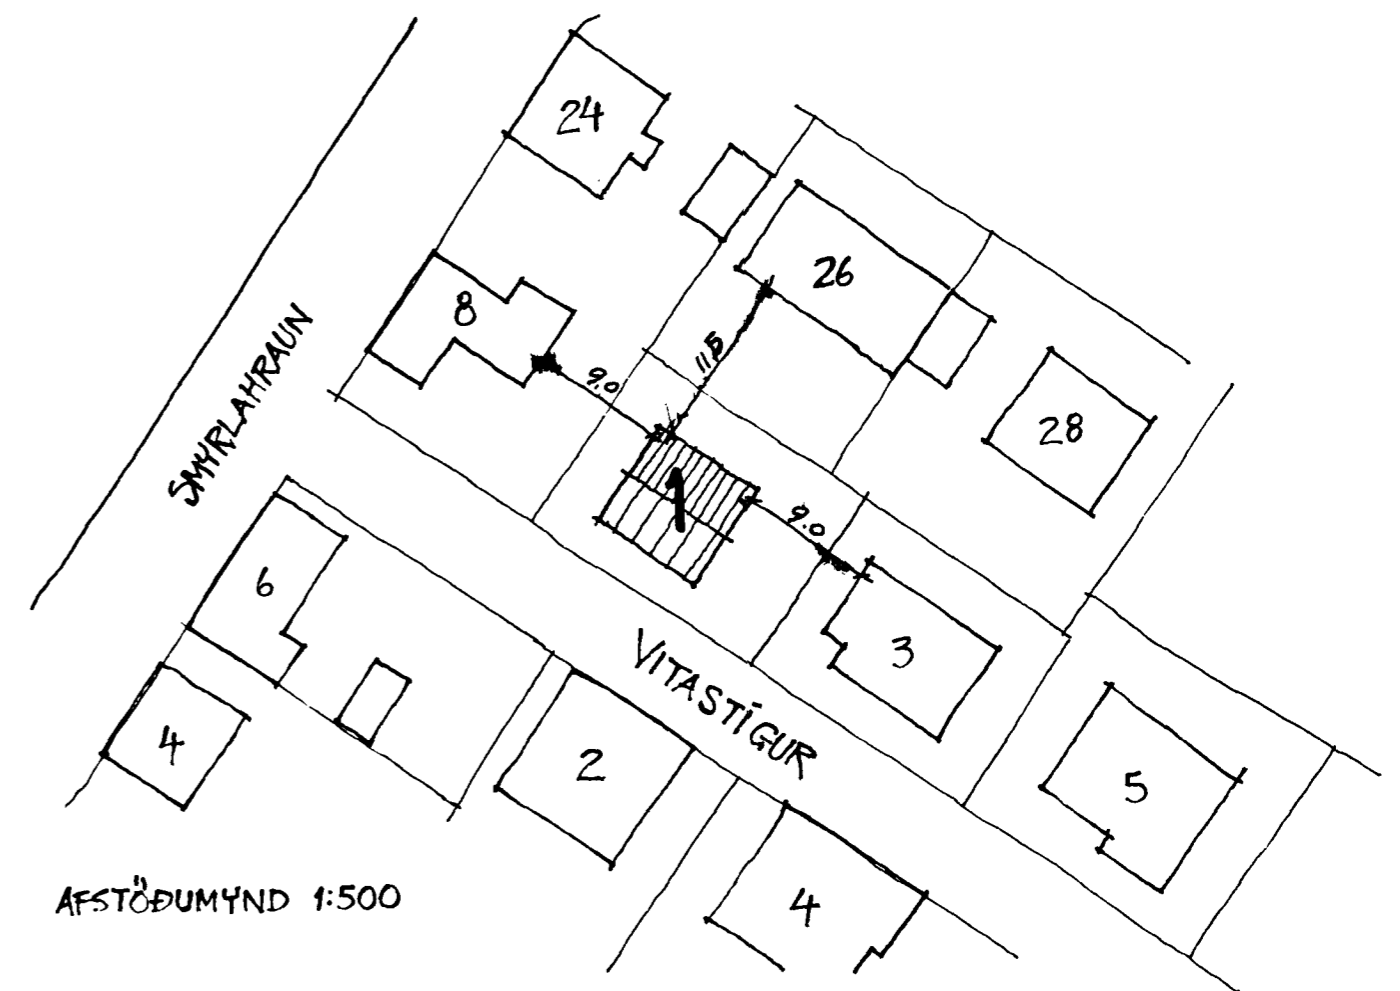

AFSTÖÐUMYND 1:500

Vitastígur 1, Hafnarfirði	
Grunnmynd og útlit	tyrirsþurn
Kvarði : 1:200 / 1:500	
Dagsetning : Feb. 1996	
Unnið / teikn : HI	
Haraldur Ingvarsson · fal · Vitastíg 3 · Hafnarfirði · sími 565 3003 / 551 4060 · Fax 561 4060	