




Sambykkt bann
 15 JULI 1996
 Byggingatulltrunn / Hafnarfirði
 Erlendur Hjalmarsson

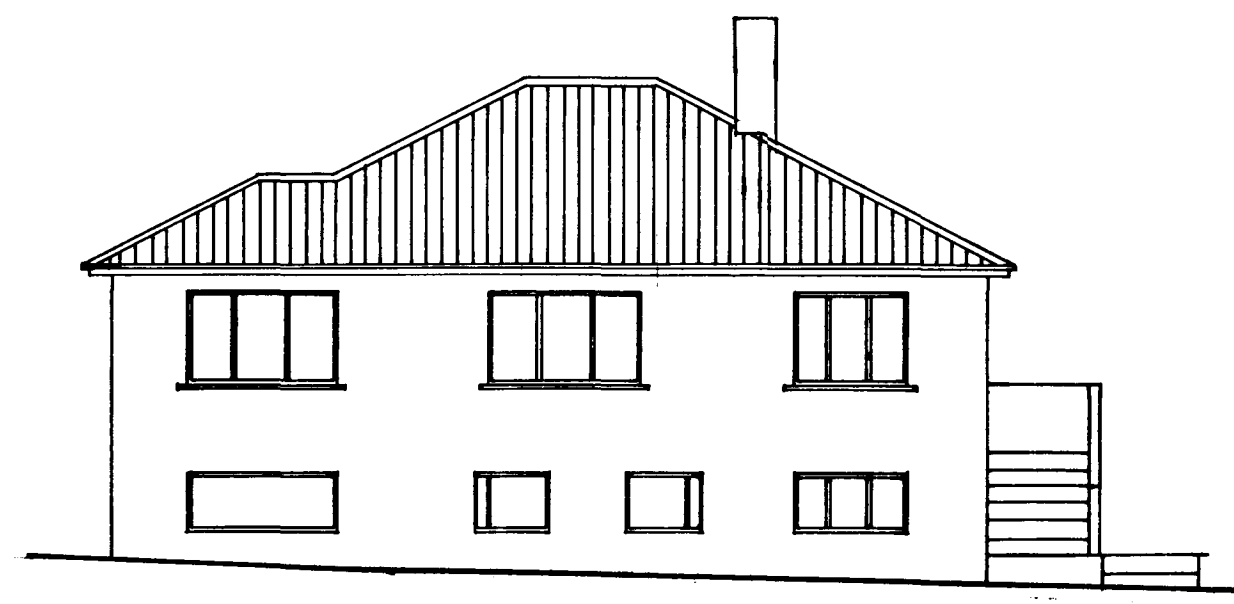


NORÐUR.

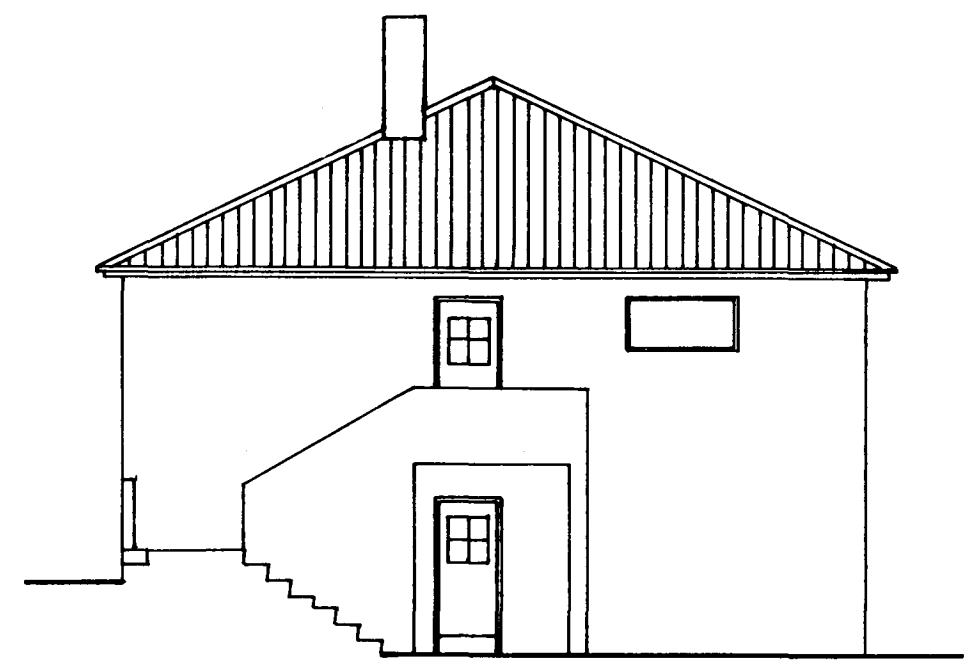

VESTUR.

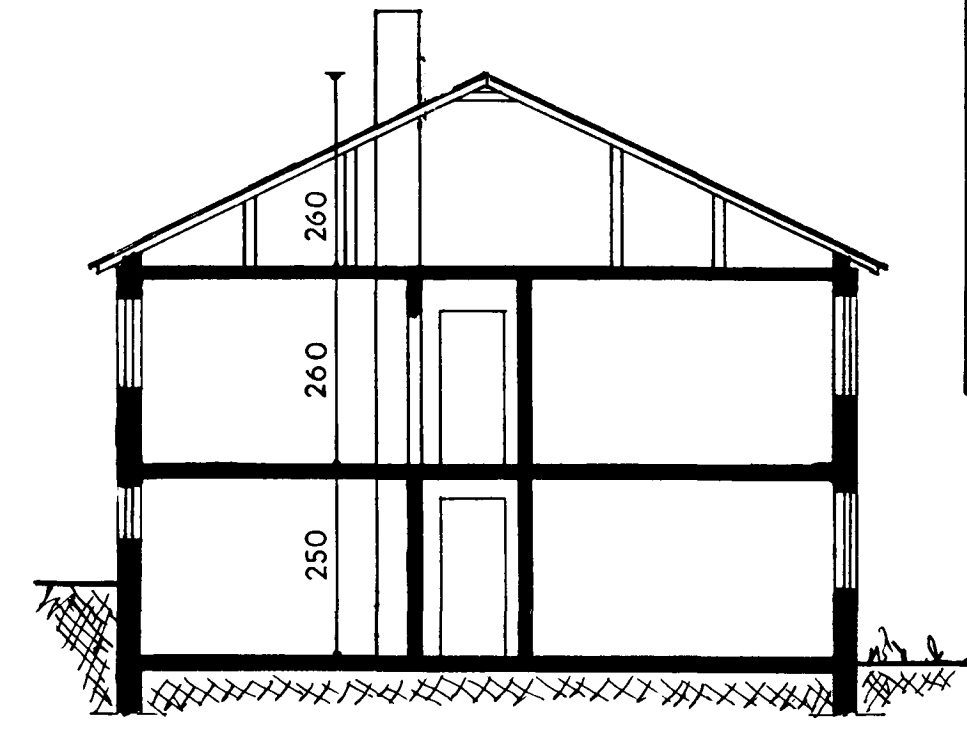


SNÍÐ A-A

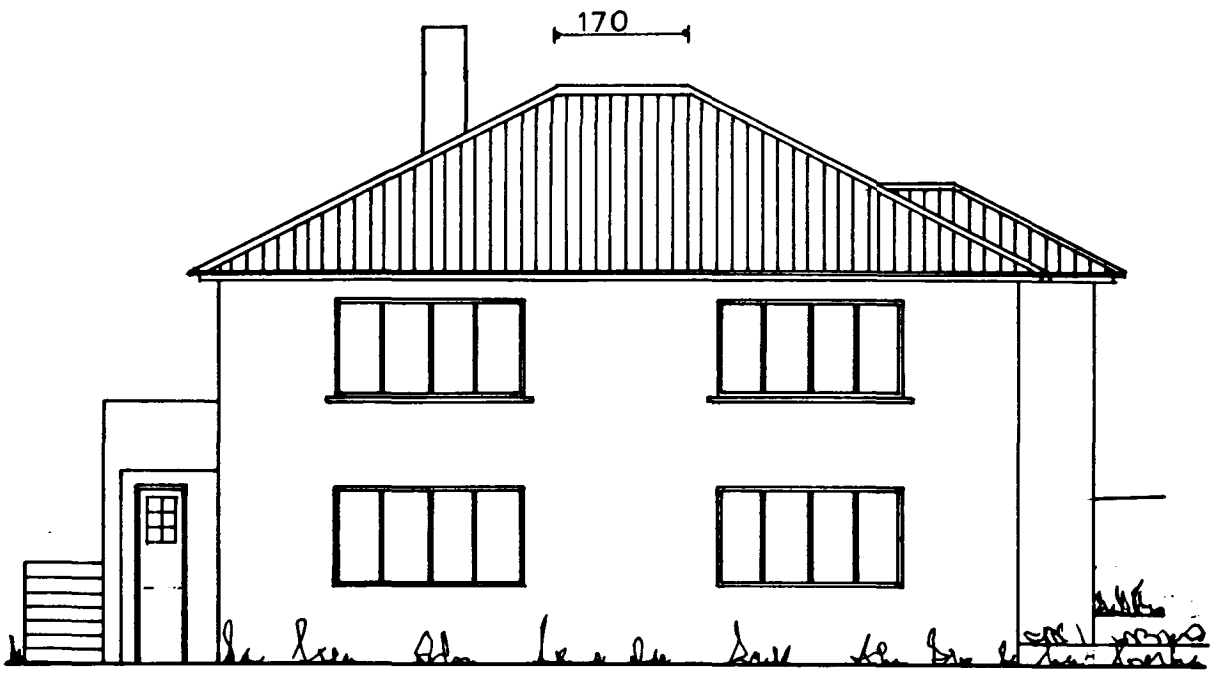

SUÐUR.







AUSTUR.

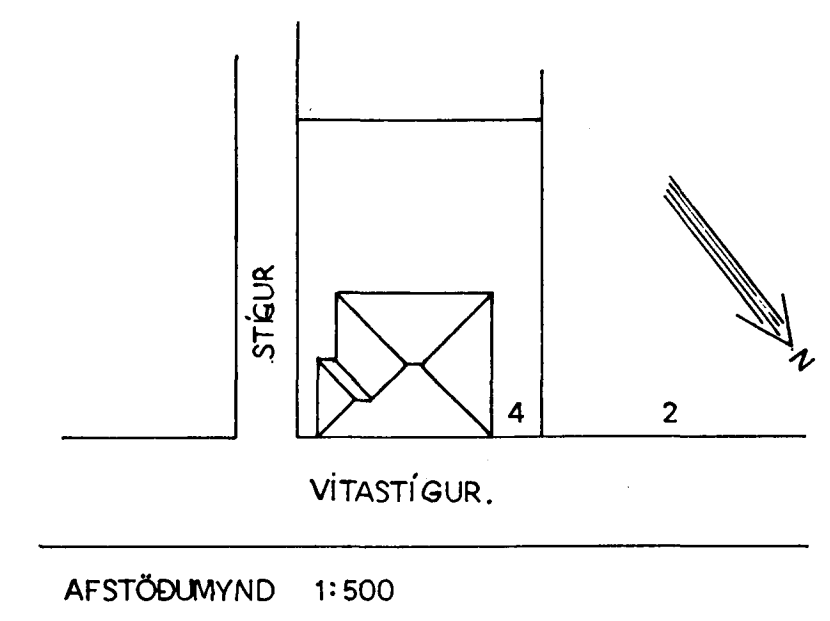

VÍTASTÍGUR.

AFSTÖÐUMYND 1:500

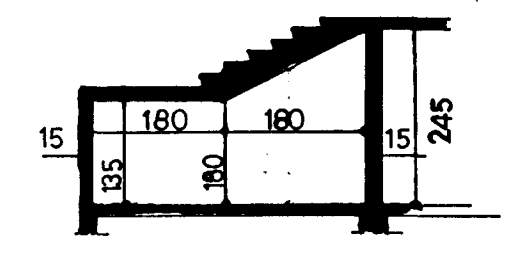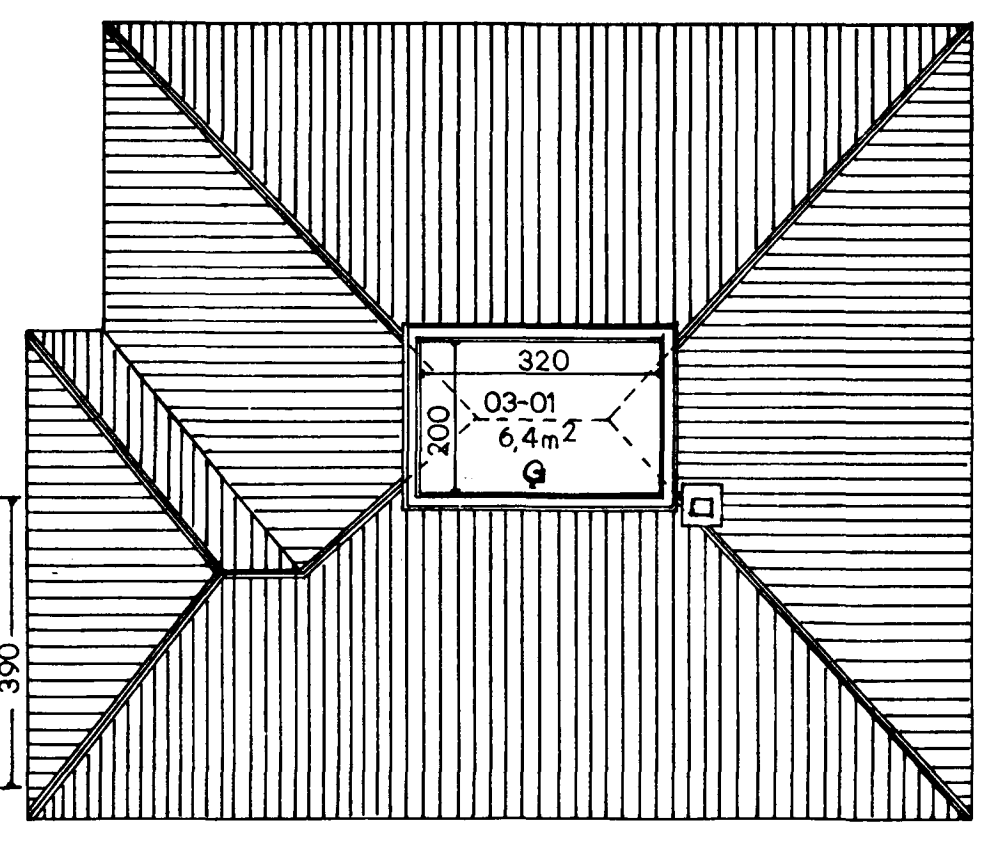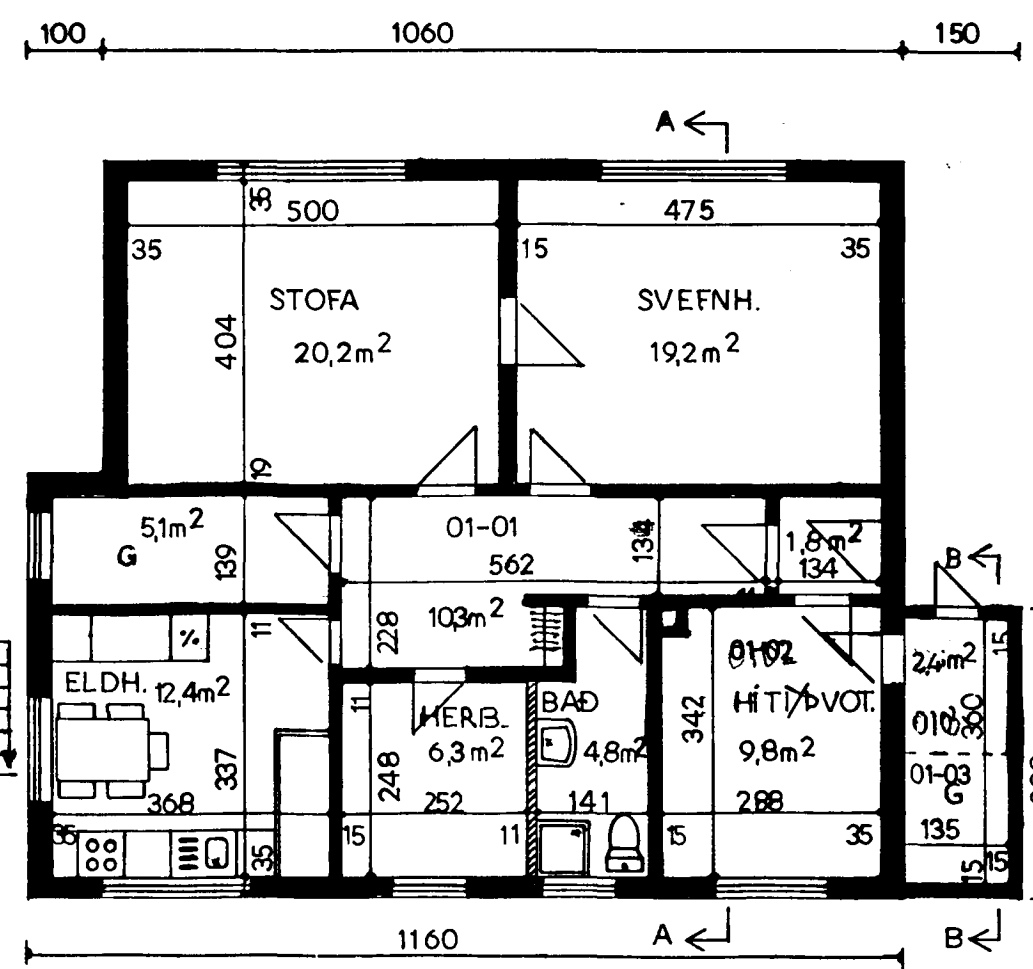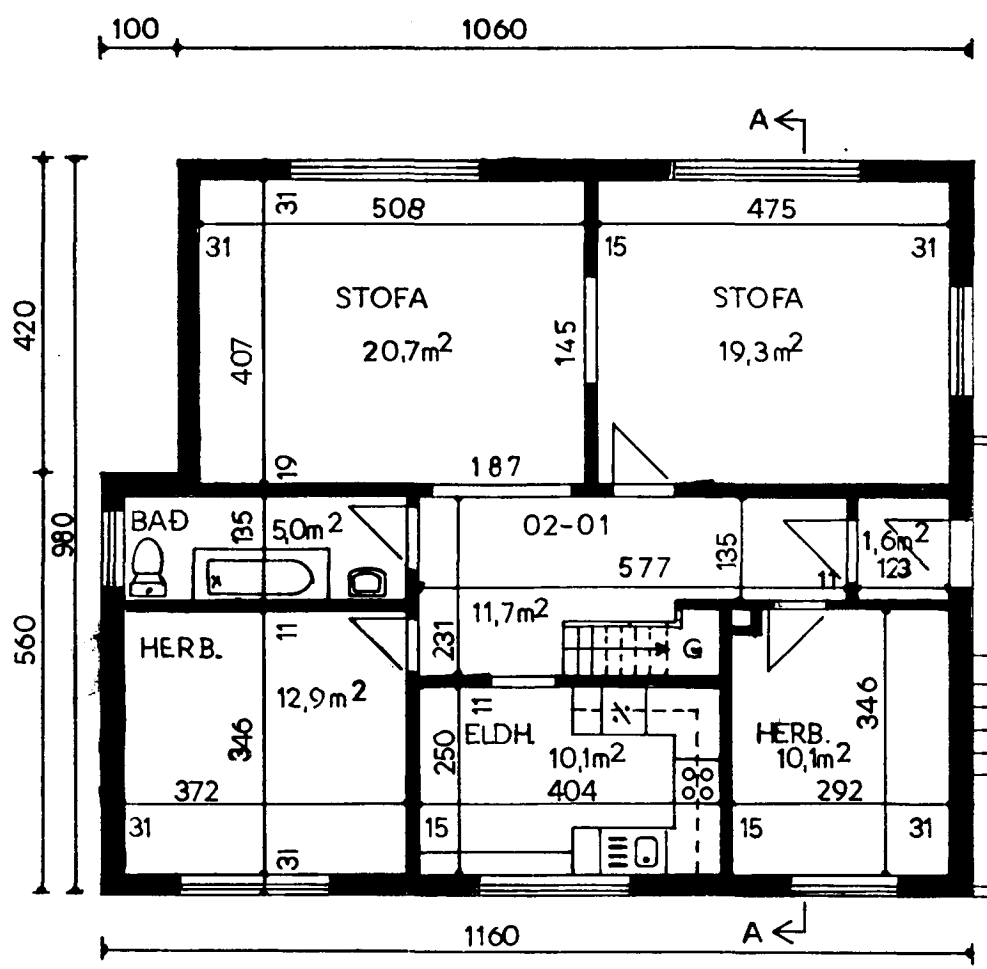

SNÍÐ B-B

STÆRÐIR.	I HÆÐ.	115,3 m ²
	II HÆÐ.	109,5 m ²
	RÍS.	6,4 m ²
		670 m ³

HÚSIÐ MÆLT UPP OG TEIKNAD SAMKV. UPPMÆLINGUNNI.

VÍTASTÍGUR 4.	
ÚTLIT.	1:100
GRUNNMYNDIR.	1:100
SNÍÐ.	1:100
AFSTÖÐUMYND.	1:500

Hafnarfirði, júlí 1996
 Erlendur Hjalmarsson