



Samþykkt á fundi bygginga-
nefndar þ. 13. 11. 1968

BYGGINGAFULLTRÚINN


Í HAFNARFIRÐI
S. Sigurðsson

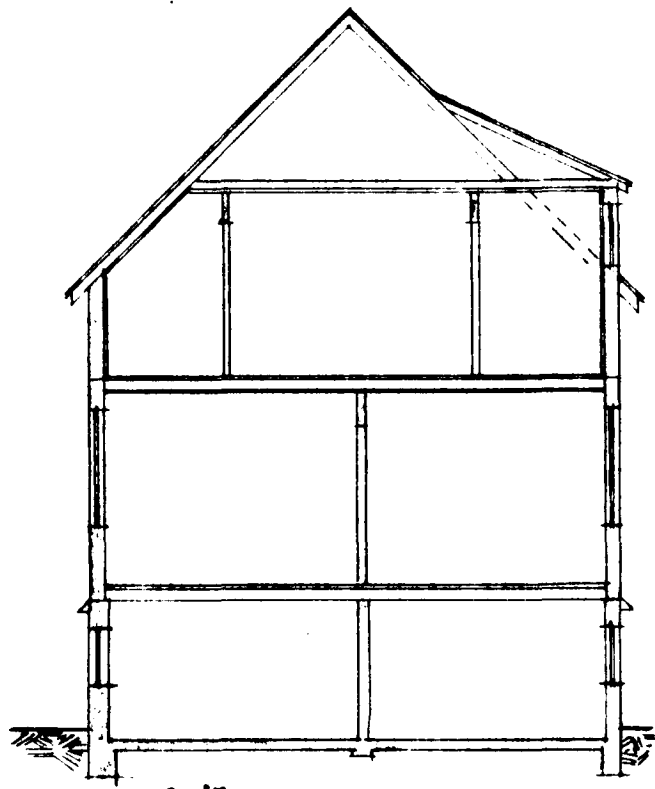

Snið

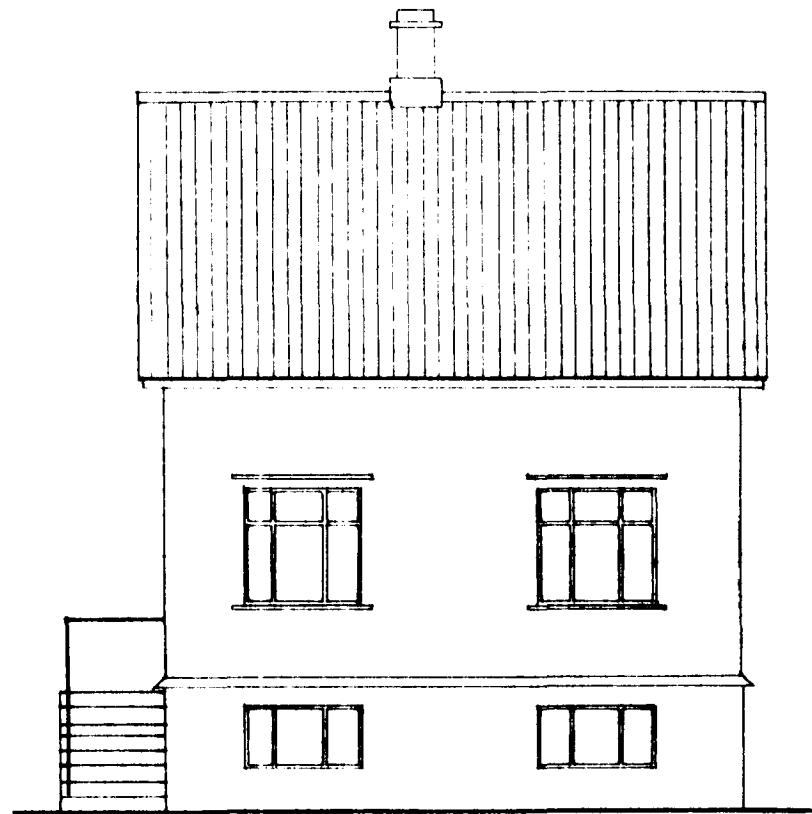


Suðvestur

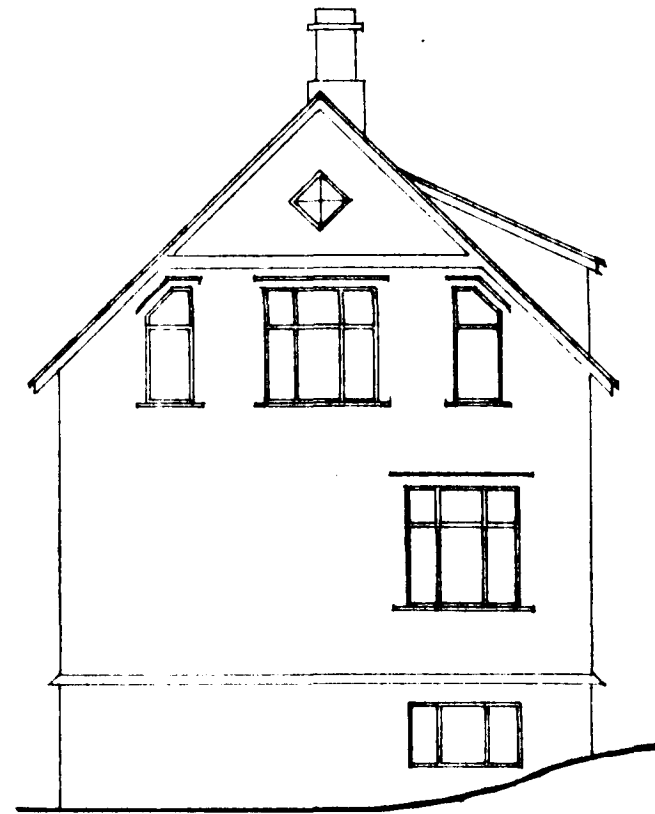

Suðaustur


FYRIR BREYTINGU
EFTIR BREYTINGU

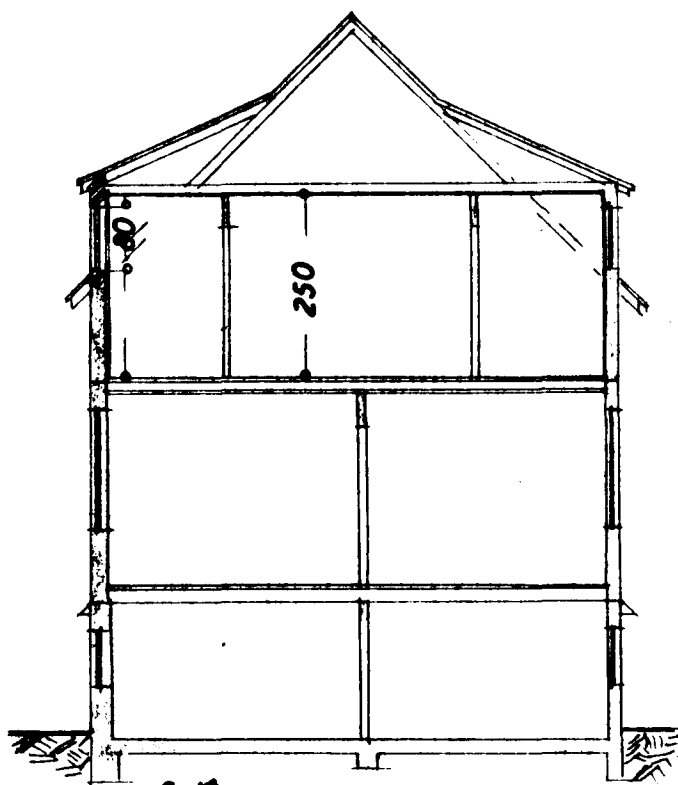


Snið



Suðvestur

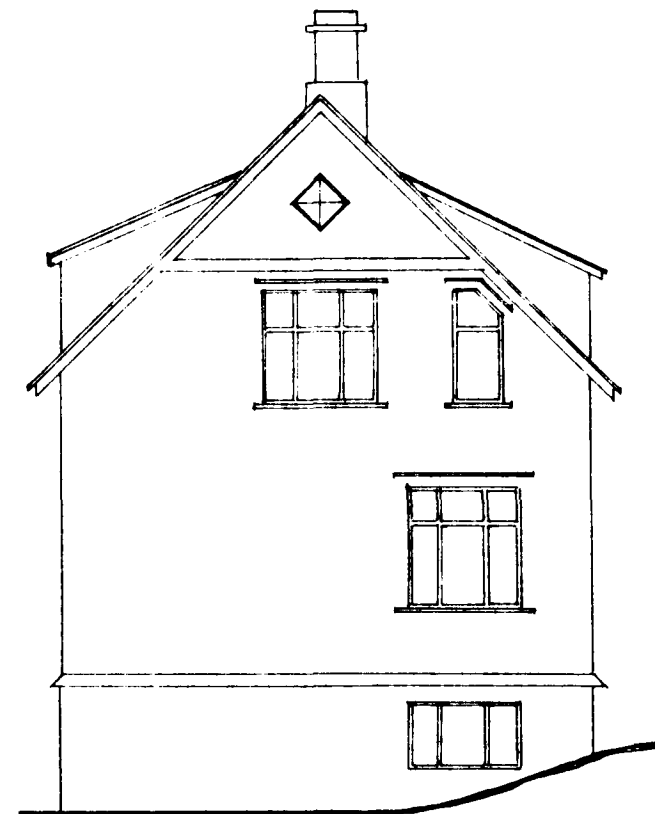


Suðaustur

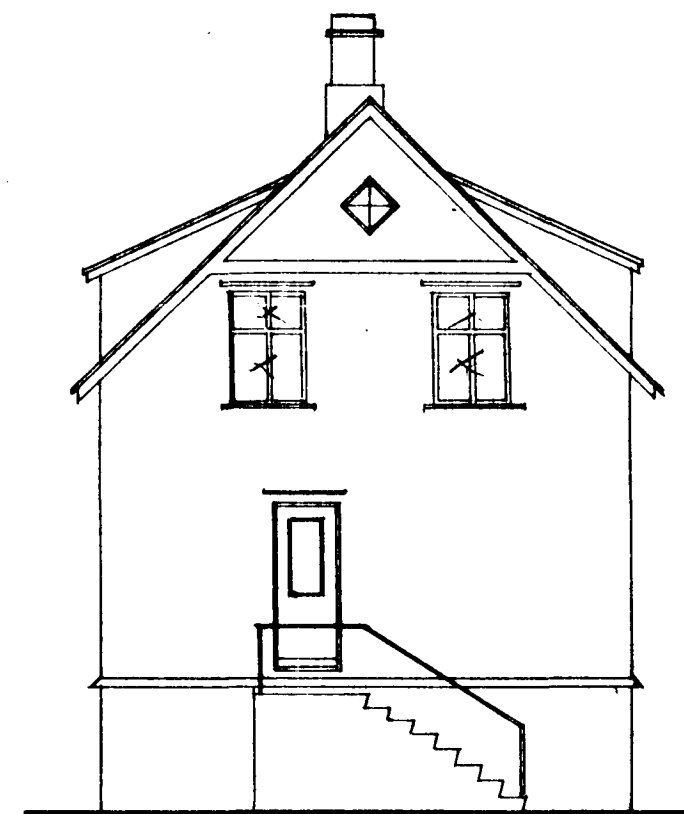

Norðvestur


24/11 8/769
X

Rúmmálsaukning 9,0 m³

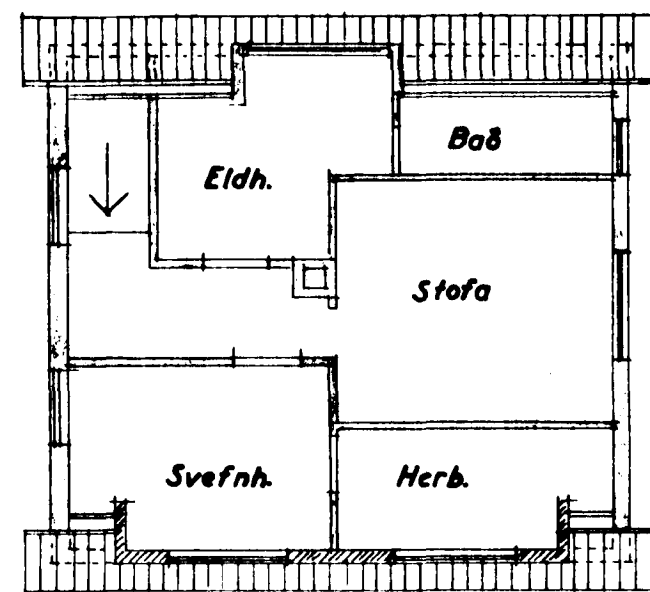

70 160 160 70

Grunnmynd rishæðar

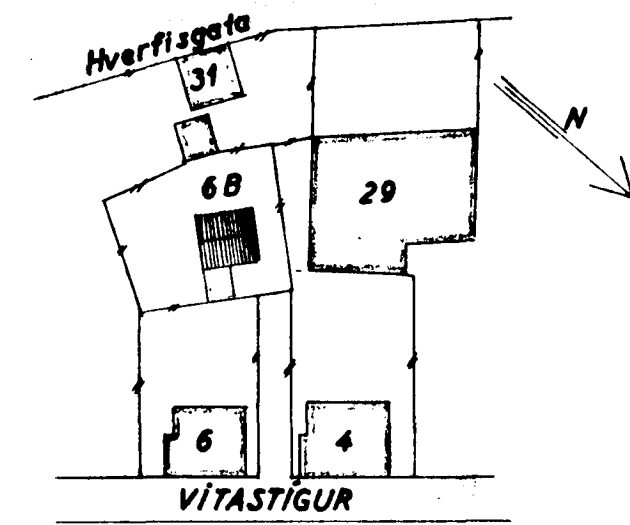

Afstöðumynd
1:1000

VITASTÍGUR NR. 6 B
BREYTING

Kvistur á suðurhlíð
ÚHIT
Grunnmynd } 1:100
Snið
Afstöðumynd 1:1000

Hafnarfjarðar 5. apríl 1969

S. Sigurðsson