

ÍBÚÐARHÚS JÓNS STEINGRÍMSSONAR VITASTÍG 8

STÆKKUN. 9,3 M² - 33,0 M³

Samþykkt á fundi bygginga-
nefndar þ. 21. 10. 1964


BYGGINGAFLUTRÚINN
Í HAFNARFIRÐI

Jón Þórunn


EFTIR BREYTINGU.

KVADRÍ 1:100


FYRIR BREYTINGU.

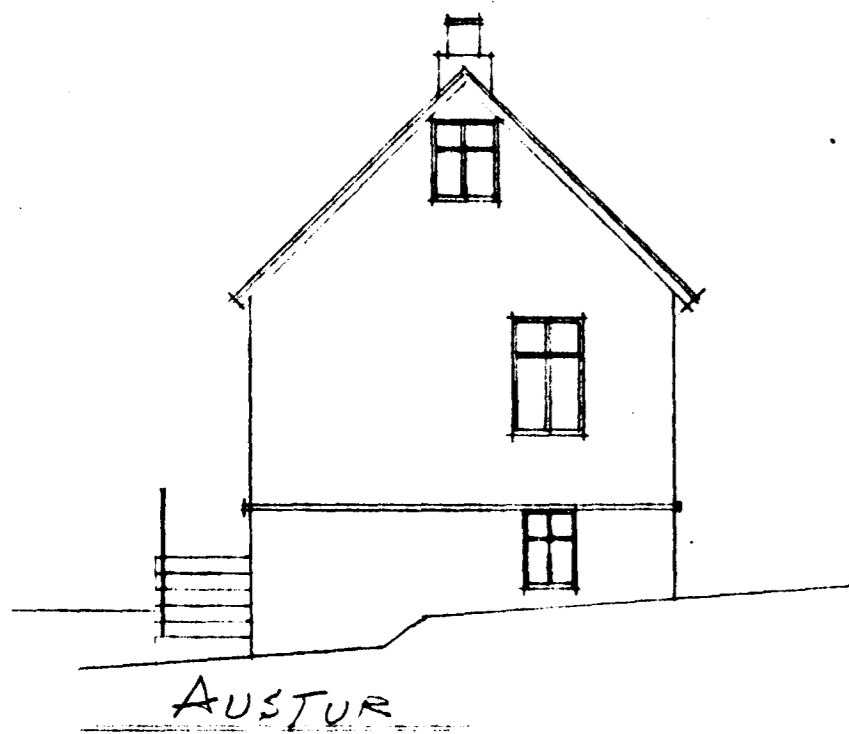


AUSTUR

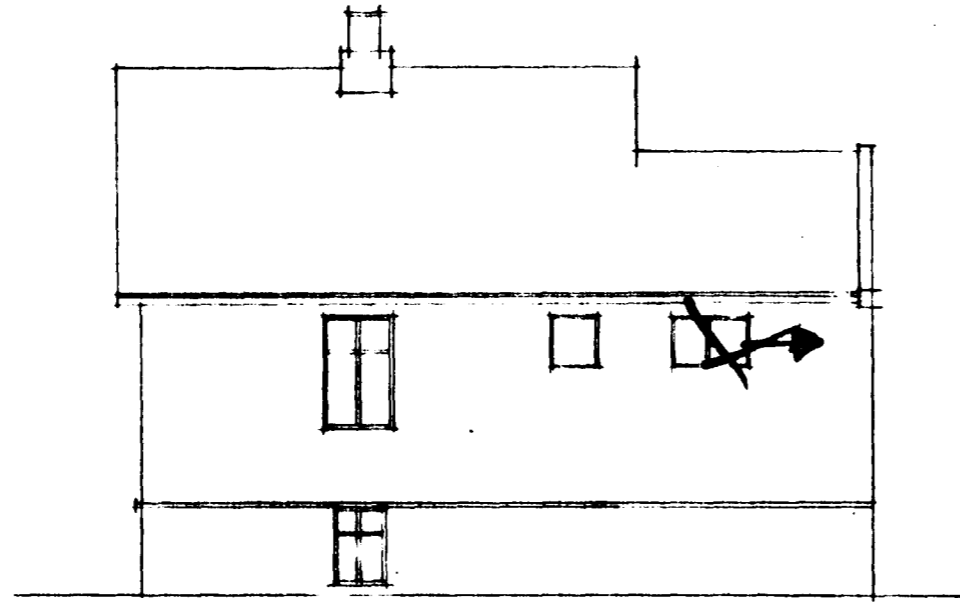


NORÐUR

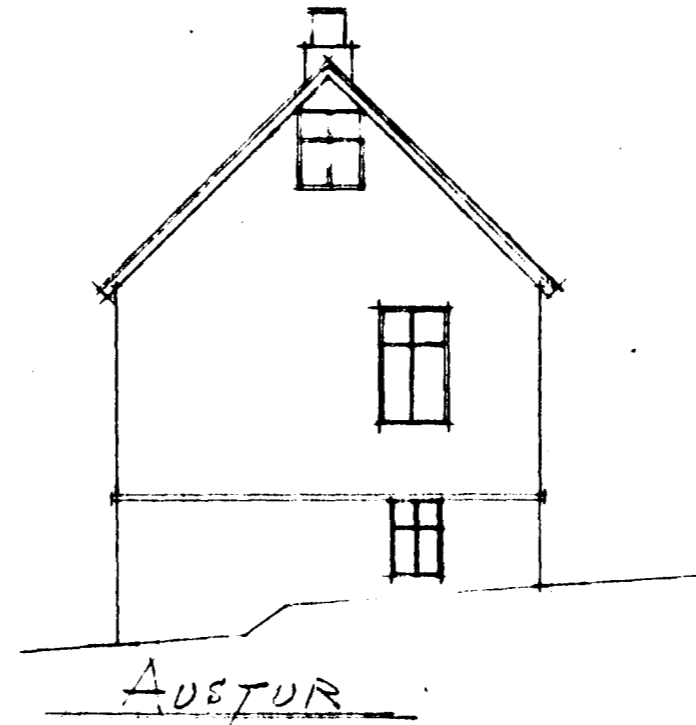


AUSTUR

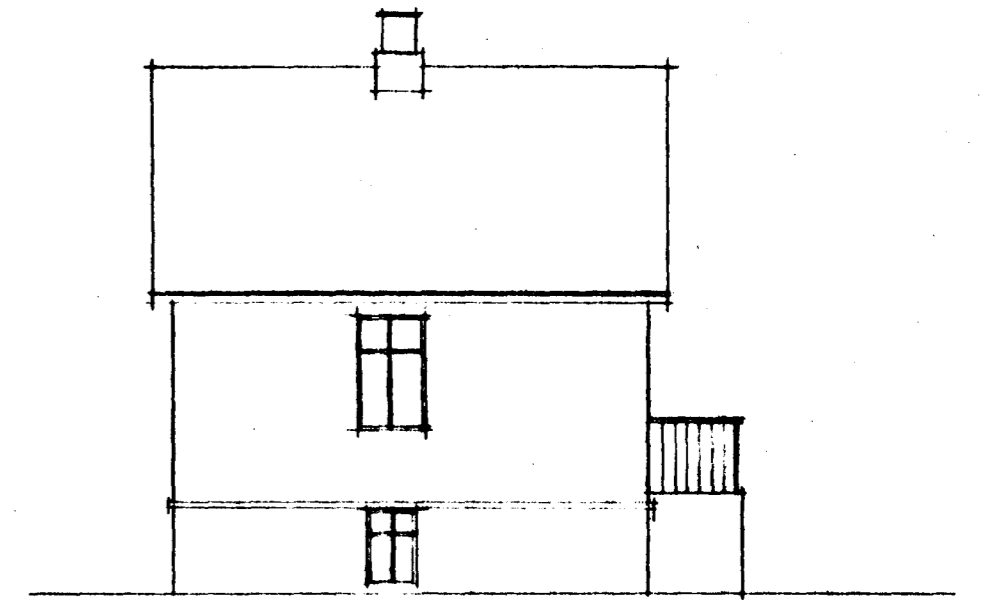


NORÐUR

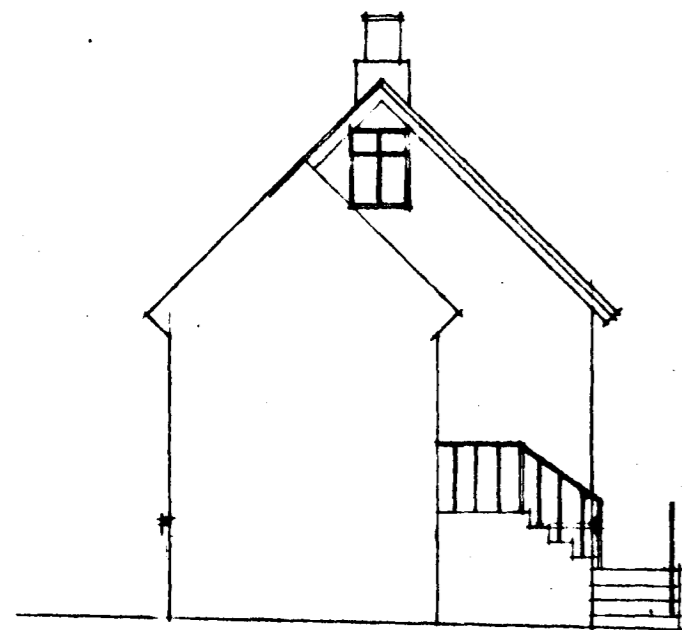


VESTUR

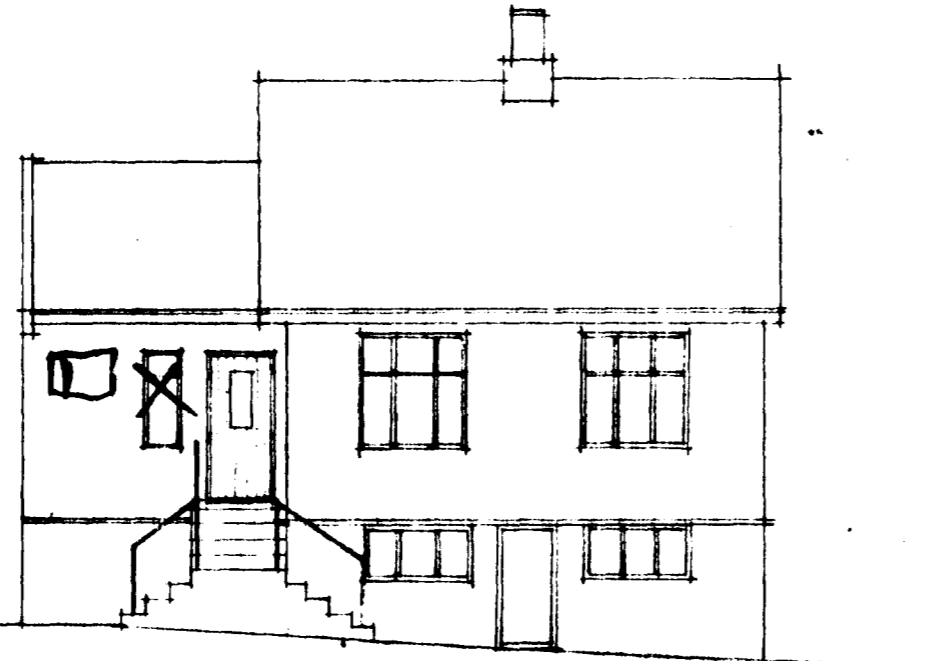


SUÐUR

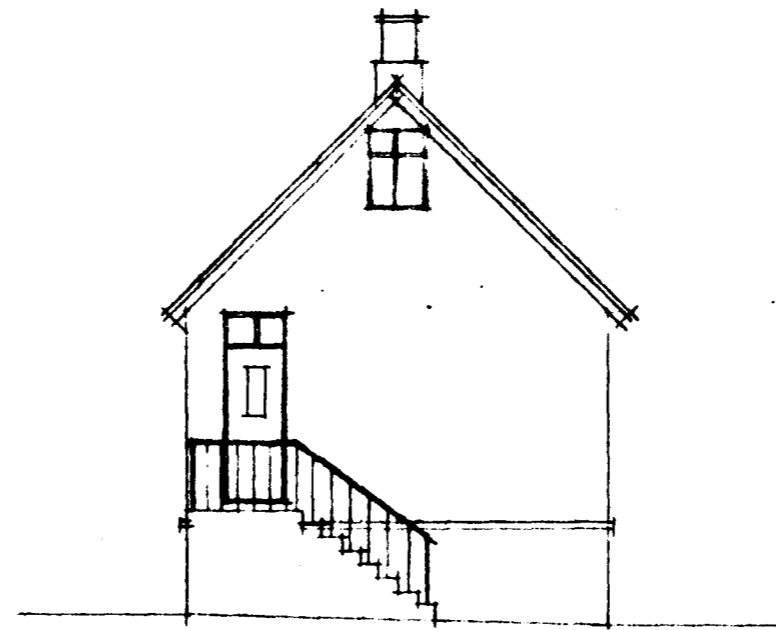


VESTUR

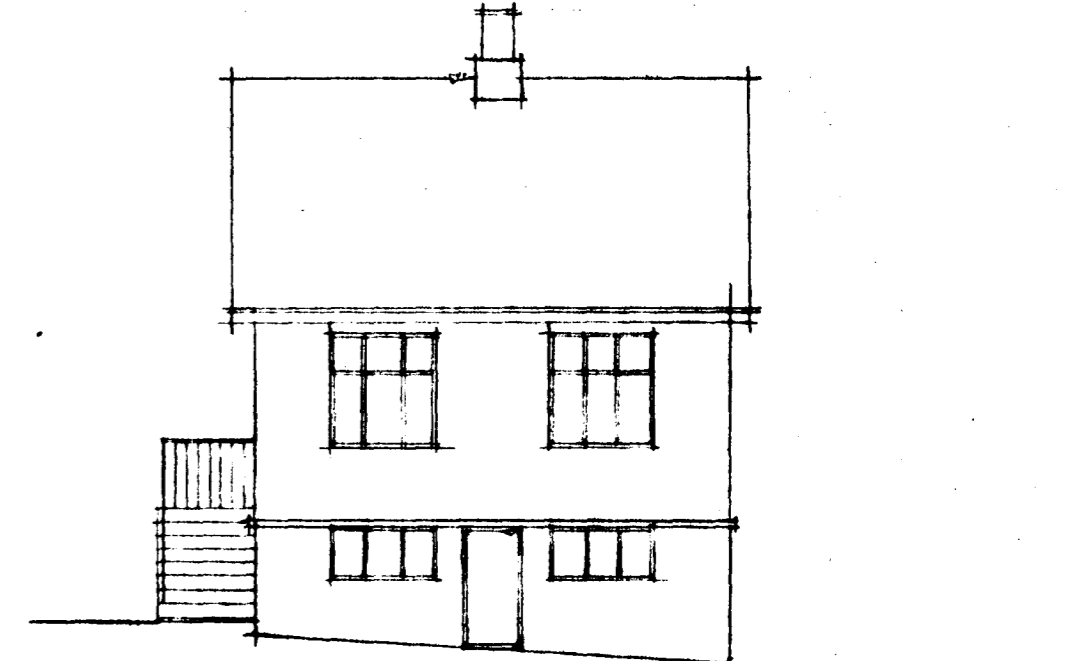


SUÐUR

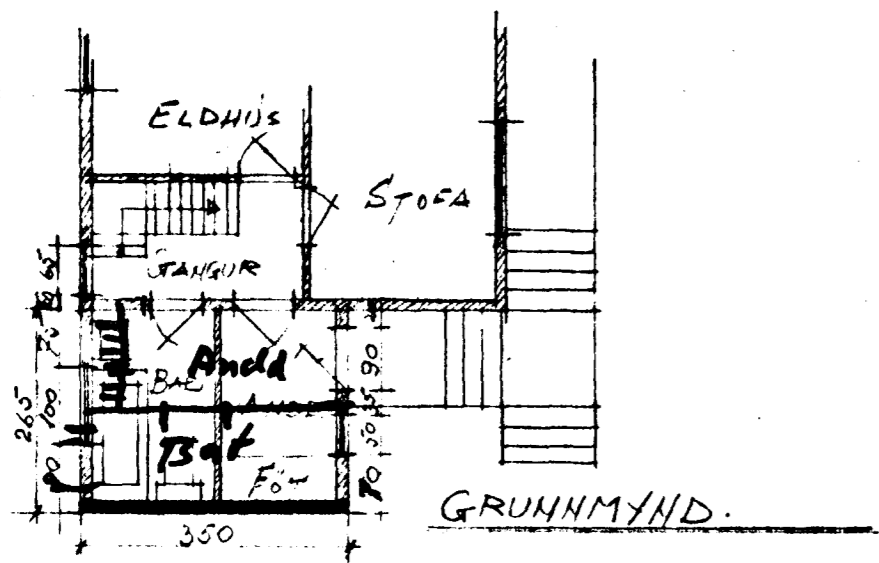

GRUNNMYND.

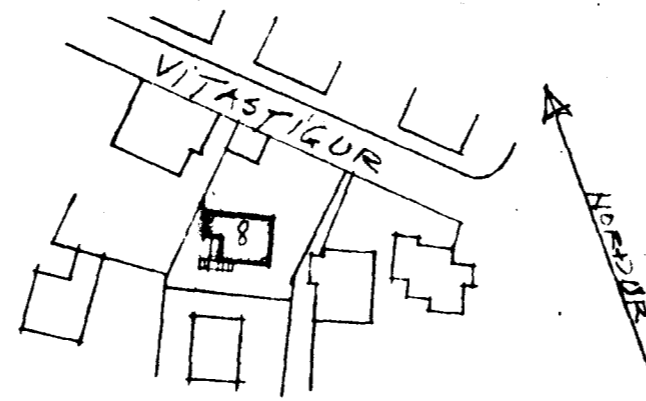

AESTÖÐUMYND
KVADRÍ 1:1000

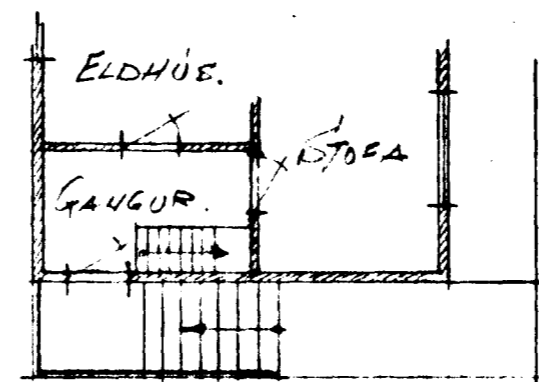

GRUNNMYND.

Hafnarfirdi í október 1964
Prestinn Tugólfsson
TEKNIFRÆÐINGUR.

LÖÐAMÖRK.