



HÆÐ Á STÉTT UTAN VIÐ
AÐALINGANAG SETT 10,0

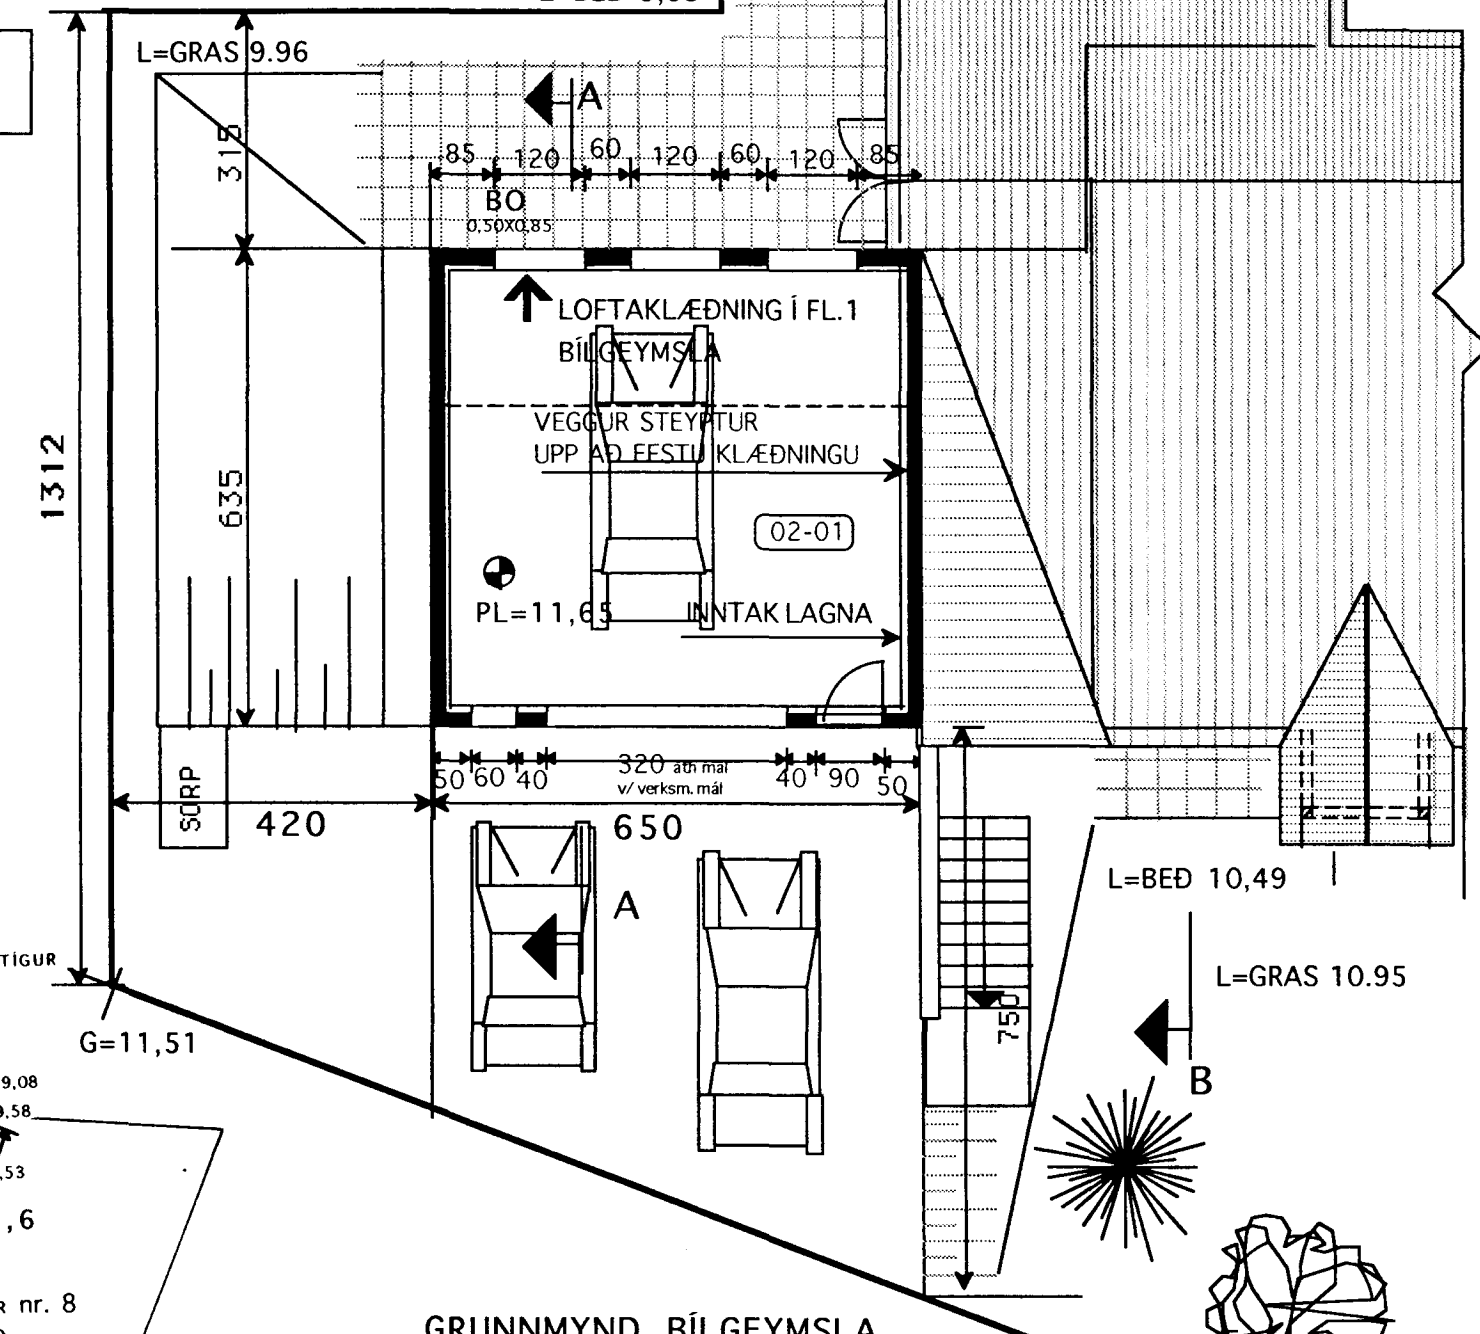

GRUNNMYND BÍLGEYMSLA

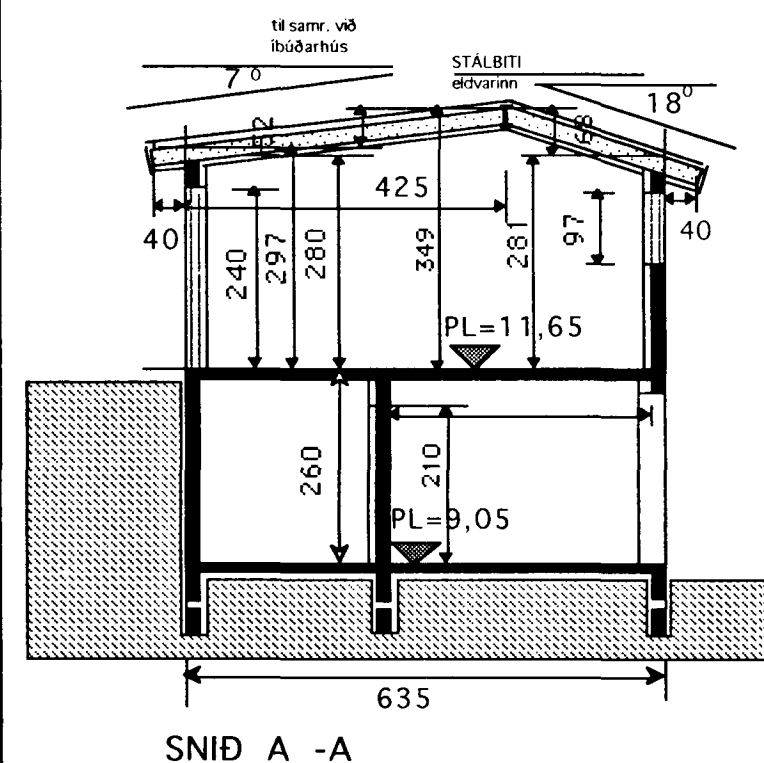

SNÍÐ A -A

STÆRÐIR

NÚVERANDI HÚS	70,4/m2 brúttó
GARÐSKÁLI	23,4 m2 brúttó
BÍLGEYMSLA	41,3 m2 brúttó x 2
STÆKKUN HÚSS AÐ BÍLG	11,4 m2 brúttó
STÆKKUN SAMTALS	122,0 m2 brúttó
RÚMMÁL BÍLGEYMSLU	132,2 m3 — —
RÚMMÁL GEYMSLU UNDIR BÍLG	45,0 m3 — —
RÚMMÁL SÓLSKÁLA	71,2 m3 — —
RÚMMÁL VIÐBYGGINGAR	32,3 m3 — —
STÆKKUN RÚMMÁL SAMTALS	293,3 m3 — —
GRUNNFLÖTUR NÚV. SKÚRS	14,4 m2 brúttó
RÚMMÁL NÚV.SKÚRS +Kj. UNDIR	74,6 m3 — —

AFSTÖÐUMYND 1 :500

BREYTT 10 OKT 2000
Þak á milli íbúðarhús og bílgeymslu breytt
(með halla upp að bílg.)
Rúmmálsaukning við br. 2,3 m3

TEIKNISTOFAN KVARÐI	Heiti	VITASTÍGUR 10 HAFNARFJÖRÐUR	kvarði	1:100	verk nr.
	Verkefni	GRUNNMYND-SNÍÐ	dags.	MARS 97"	dags.br. 10 OKT. 2000
			hönnun	G.G.	teikn. nr.
			teikn	G.G.	A-2