Samþykkt þann
1 . 10. 2000
Byggingafulltrúinn í Hafnarfirði
Erlendur Hjálmarsson
fh. G. Valtýsdóttir

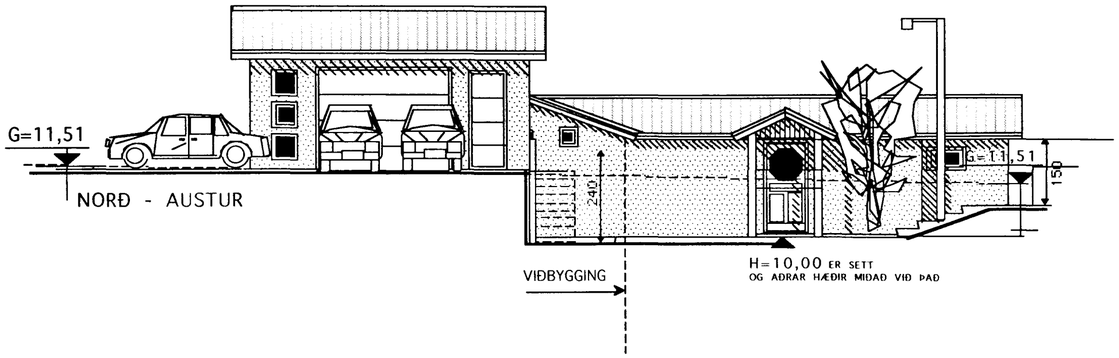

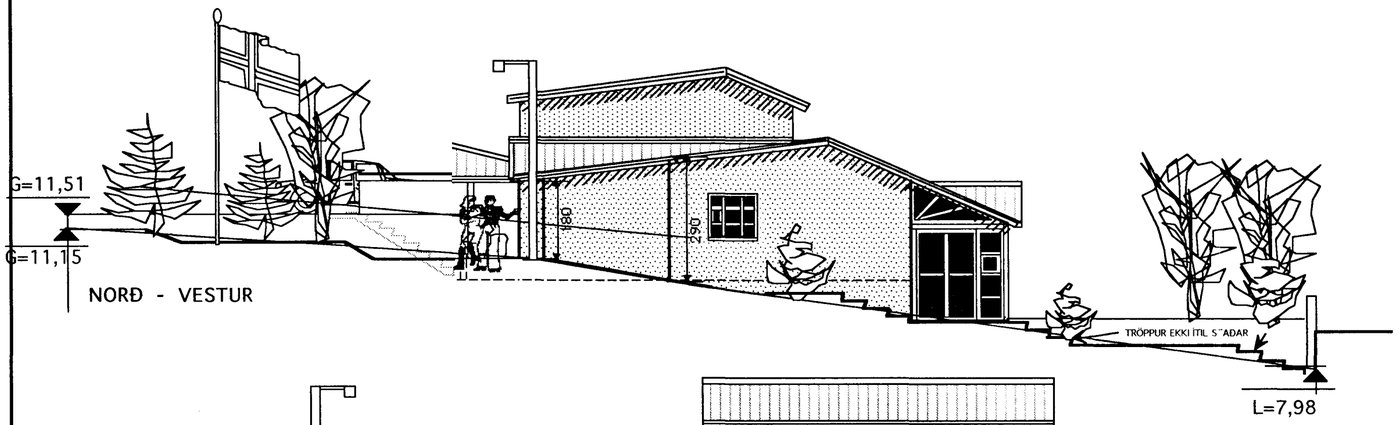

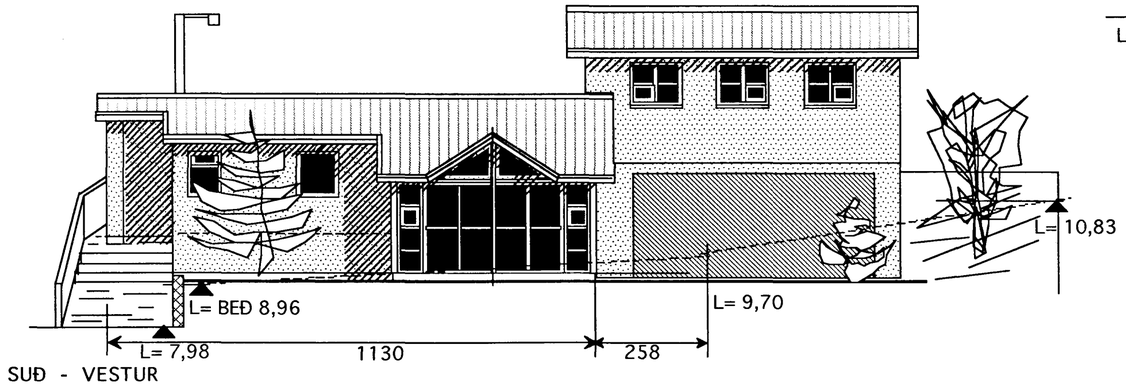

Skráningartafla:	Vitastígur 10, Hafnarfjörður				Skrásetjari:	Konráð Karl Baldvinsson											
Landnúmer:	122955				Kennitala:	15.04.46-7169											
Matshlutanúmer:	01				Útgáfa: 4.01	Dags.: 13.10.2000											
Uppskipting og lýsing					Stærðir												
D0 Lokun	D1 Rými hæð-rð	D2 Notkun texti	D3 Hólfuð-flokkun	D4 Eignar-hald	D5 Botnflötur m²	D5M Milliflötur m²	D6 Svigar m²	D7 Op m²	D8 Bruttóflötur m²	D9 Bruttóflötur sh < 1,8	D10a Salarhæð min	D10b Salarhæð max	D11 Brúttó rúmmál m³	D12 Nettóflötur m²	D16 Birt fermetrar m²	Reiknuð skiptarúmmál	D17 Skipta-rúmmál m³
		Matshluti			163,8	0,0	0,0	0,0	163,8	0,0			512,5	134,4	163,8		396,595
		Botn											29,3				
	01	**1. hæð**			122,5	0,0	0,0	0,0	122,5	0,0			351,0	100,5	122,5		
A	0101	**Íbúð**	N	0101	105,2				105,2		2,40	4,20	306,0	86,5	105,2	2,91	251,715
A	0102	**Geymsla**	N	0101	17,3				17,3		2,60	2,60	45,0	14,0	17,3	2,60	36,400
B	0103	**Opið rými**	U	0101	19,8				19,8		2,60	2,60	61,6				
B	0104	**Sorpgeymsla**	T	0101	1,5				1,5		1,50	1,75	2,4				
C	0105	**Tröppur**	U	0101	3,0				3,0								
	02	**2. hæð**			41,3	0,0	0,0	0,0	41,3	0,0			132,2	33,9	41,3		
A	0201	**Bílgeymsla**	B	0101	41,3				41,3		2,40	3,49	132,2	33,9	41,3	3,20	108,480
Athugasemdir																	
Sameignir sumra																	
Eignarhald																	

	Eigner-hald	Notkun texti	Birt fermetrar m²	Skiptarúmmál Séreign m³	Séreign og sameign m³
	0101	**Íbúð**	163,8	396,595	396,595
		Alls	163,8	396,595	396,595

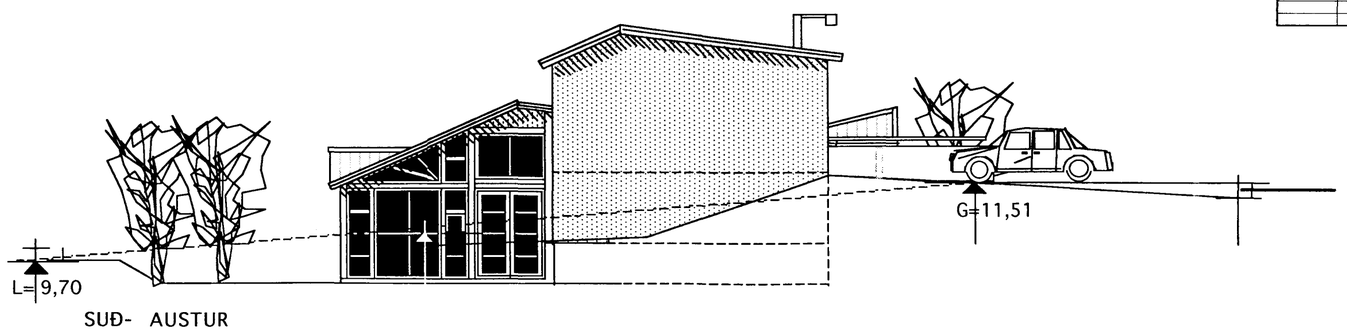

BREYTT 10 OKT 2000
Þak á milli íbúðarhús og bílgeymslu breytt
(með halla upp að bílg.).
Útitröppum breytt.

TEIKNISTOFAN KVARÐI	Heiti: VITASTÍGUR 10 HAFNARFJÖRÐUR	kvarði 1:100	verk nr.
		dags. MARS 97"	dags.br. 10. OKT 00"
	Verkefni: ÚTLITSMYND	hönnun G.G.	teikn. nr. A-3
		teikn G.G.	

Hringbraut 17 220 Hafnarfirði s. 585-2020 FAX 555-2021
Gísli G. Gunnarsson Bif. í. kt. 020649-2409