


ATH.
 FRAMKVÆMD SKIPT Í TVÖ ÁFANGA.
 SUMARIÐ 1997 VERÐUR AÐEINS
 BYGGÐUR SÓLSKÁLI, ANNAD
 SÍÐAR.

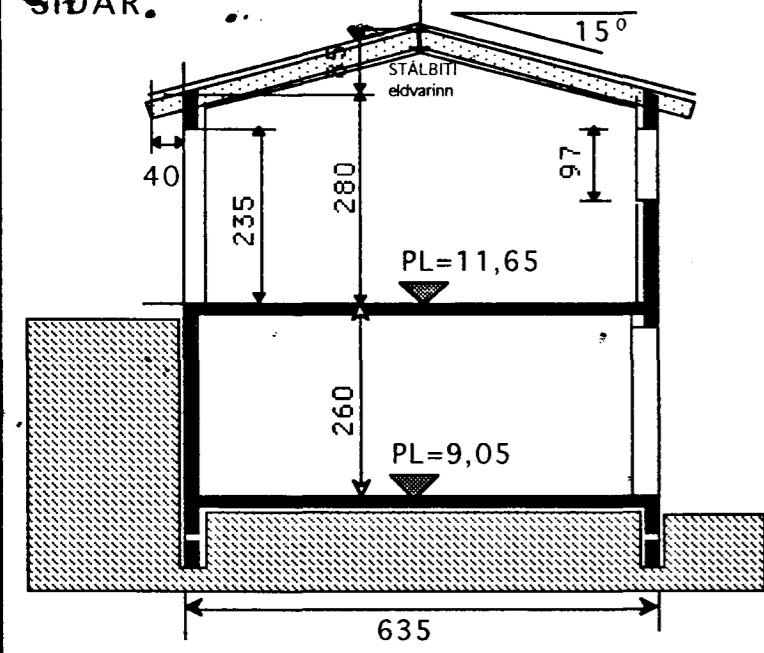

STÆRÐIR

NÚVERANDI HÚS	70,4 m ² brúttó
GARÐSKÁLI	23,4 m ² brúttó
BÍLGEYMSLA	45,1 m ² brúttó x 2
STÆKKUN HÚSS AÐ BÍLG	11,4 m ² brúttó
STÆKKUN SAMTALS	125,8 m ² brúttó
RÚMMÁL BÍLGEYMSLU	145,5 m ³ —
RÚMMÁL ÍBÚÐARH.N.UNDIR BÍLG	117,2 m ³ —
RÚMMÁL SÓLSKÁLA	71,2 m ³ —
RÚMMÁL VIÐBYGGINGAR	30,0 m ³ —
STÆKKUN RÚMMÁL SAMTALS	364,0 m ³ —
GRUNNFLÖTUR NÚV. SKÚRS	14,4 m ² brúttó
RÚMMÁL NÚV.SKÚRS +Kj. UNDIR	74,6 m ³ —
MISMUNUR RÚMMÁL Í +	3,4 m ³ —

- BREYTINGAR TEIKN. MARS 97
1. GARÐSKÁLI Á SUÐ- VESTUR HORNI NÚV. HÚSS
 2. BÍLGEYMSLA . NÚVERANDI SKÚR AUSTAN VIÐ HÚS RIFIN OG BYGGÐ NÝ BÍLGEYMSLA ÞAR SEM HALLI ER MIKIL Í LÓÐINNI VERÐUR ÞESSI BYGGING Á TVEIMUR HÆÐUM
 3. BYGGT ÞAK YFIR AÐALINNGANG.
 4. NÚV. HÚS STÆKKAÐ AÐ BÍLGEYMSLU.

TEIKNISTOFAN	Heiti	VITASTÍGUR 10 HAFNARFJÖRDUR	kvarði	1:100	verk nr.
	Verkefni	GRUNNMYND-SNIÐ	dags.	MARS 97"	týpa nr.
KVARÐI			hönnun	G.G.	teikn. nr.
			teikn	G.G.	A-2