




Norðaustur

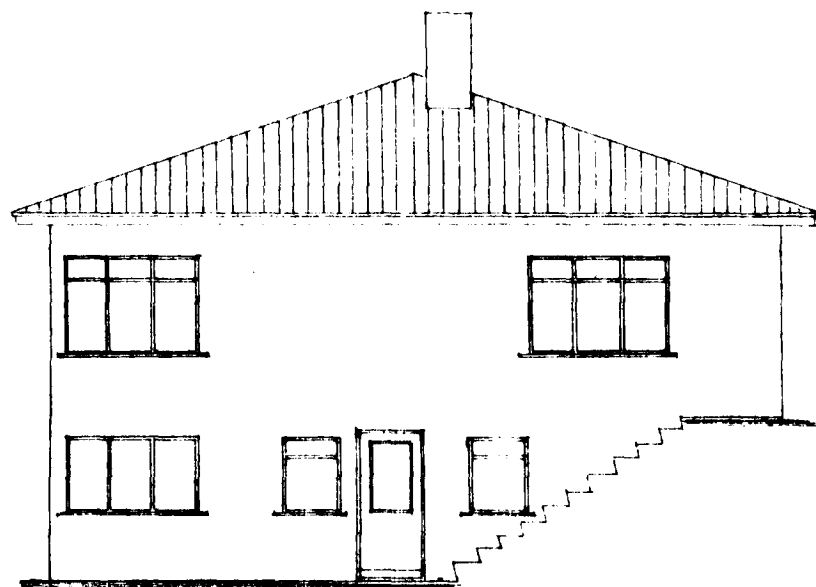

Suðaustur

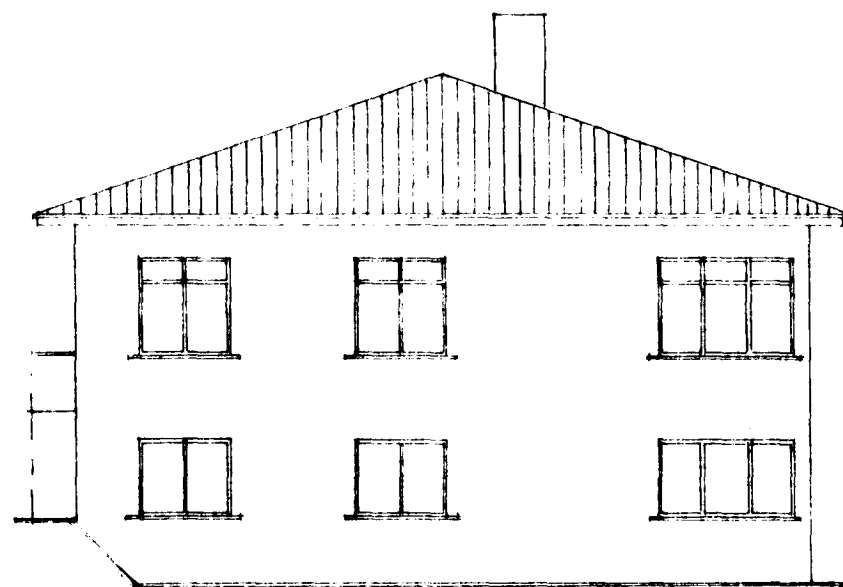


Suðvestur

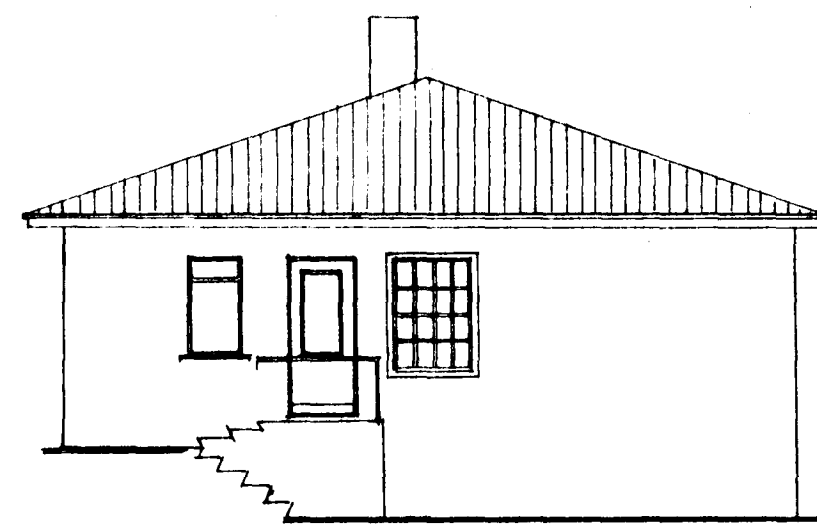

Norðvestur

Samþykkt á fundi bygginga-
netndar þ. 17 / 4 1968


BYGGINGAFULLTRÚINN
I HAFNARFIRÐI
E. Sigurðsson

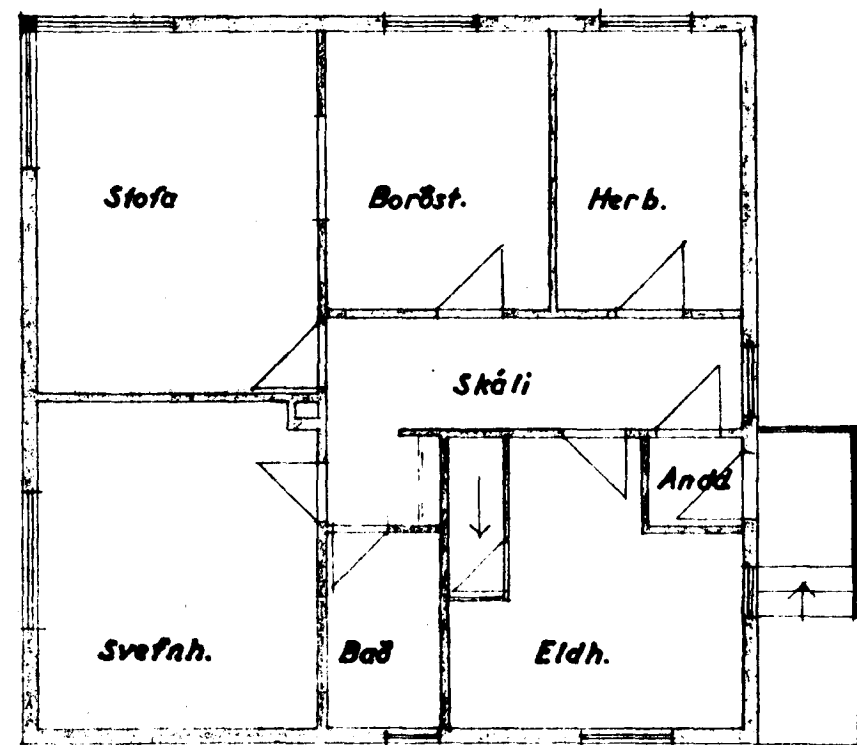

Grunnmynd


FYRIR BREYTINGU

EFTIR BREYTINGU

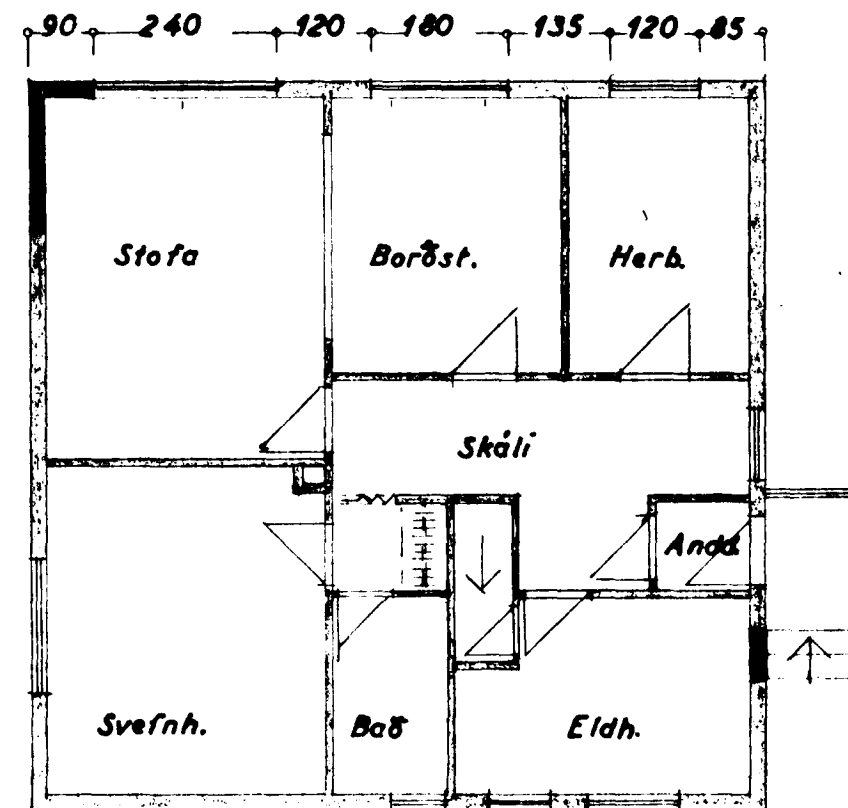


Grunnmynd


Afskiðmynd
1:1000
N

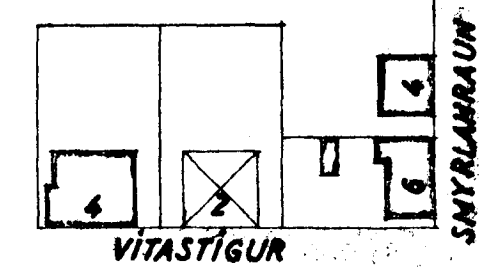


Löb 432 m²
Hús 94 m²

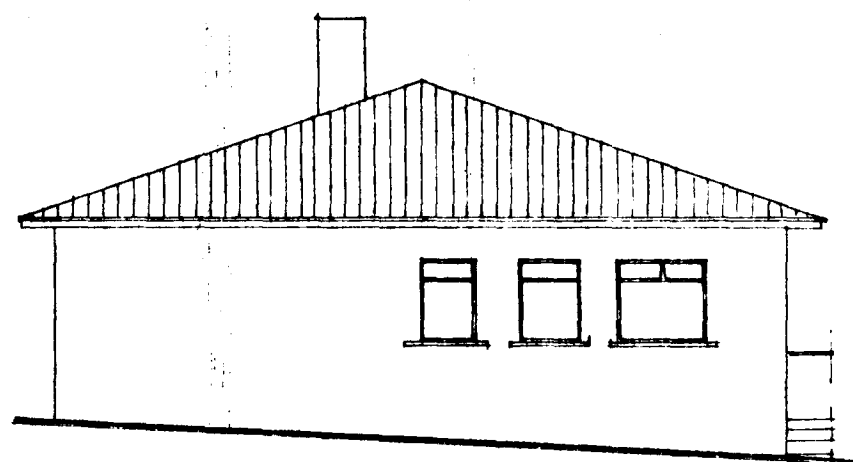


Norðaustur

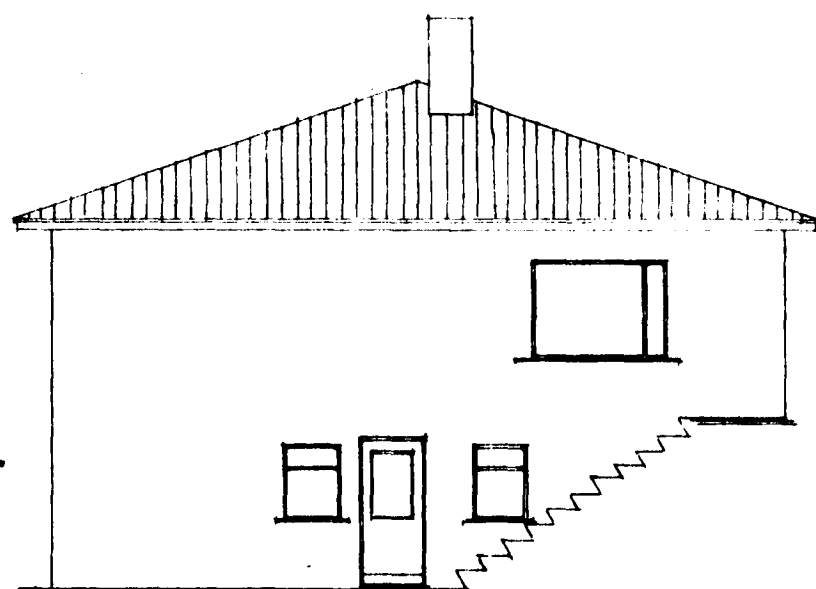

Suðaustur

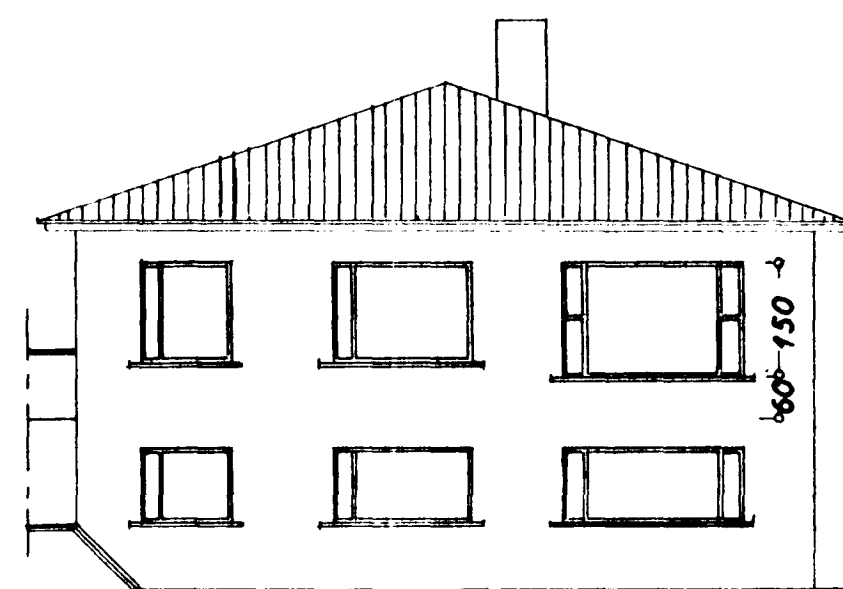

Suðvestur

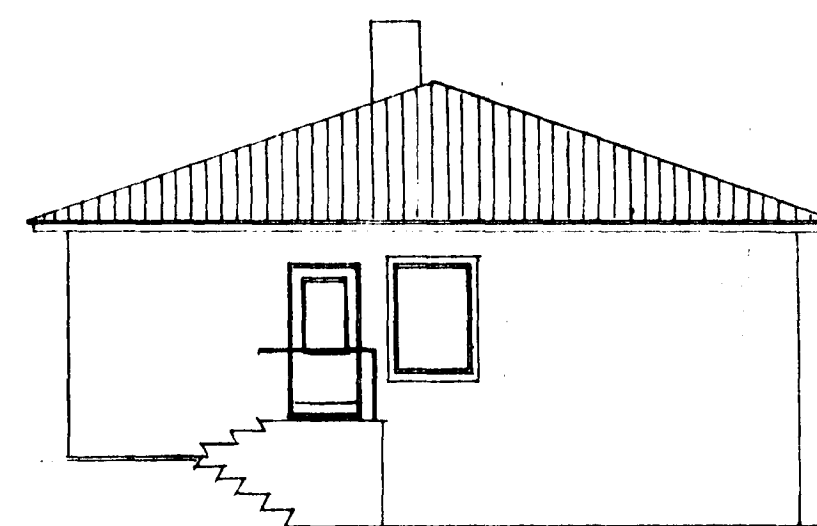

Norðvestur

VITASTÍGUR NR 2

GLUGGABREYTING

Útitt 3:100
Grunnmynd

Afskiðmynd 1:1000

Staðmanfærð 2. apríl 1960
E. Sigurðsson