



GRUNNMÝND 1 HÆÐAR 1:50

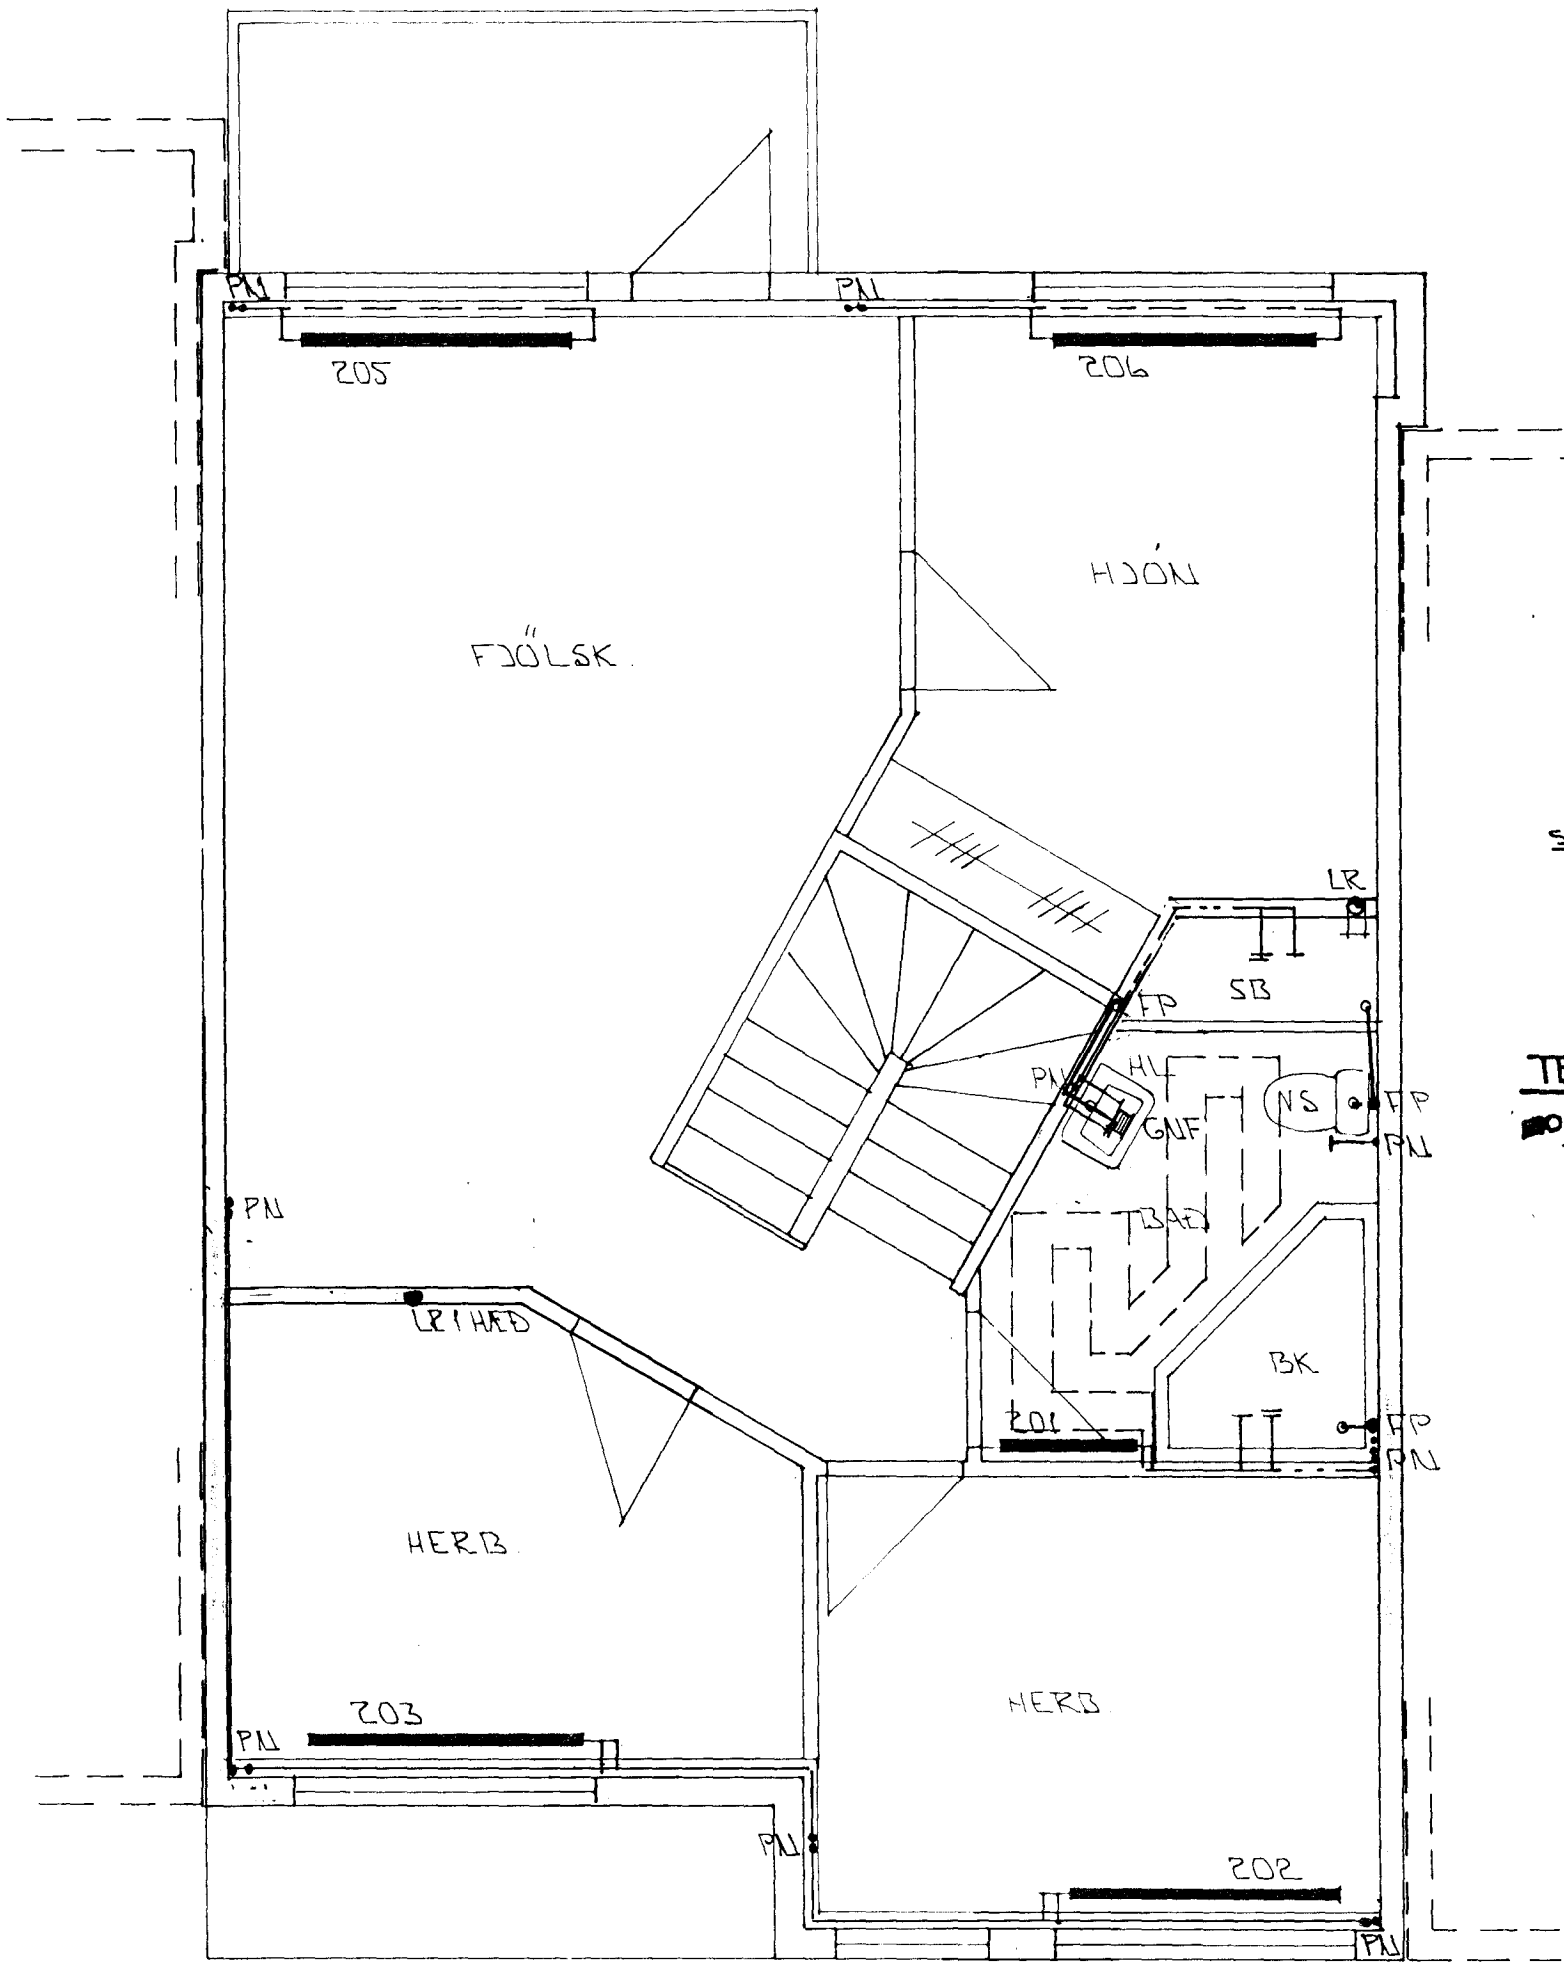

GRUNNMÝND 2. HÆÐAR 1:50

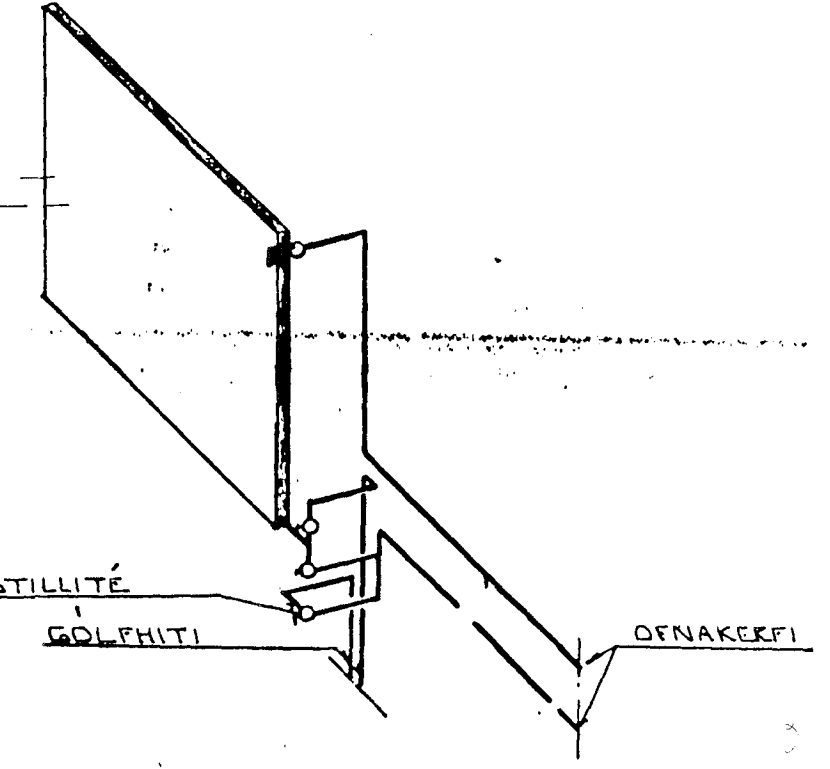

TENING GÓLFHITA.

ÞÓ DANFOS TAVLIT TUK EÐA...  
DANFOS-FORM 1-8270R  
SÁ OFNAKERFI.


01	APRÍL '99	BETT VIÐ GÓLFHITA OG SB	
BR.	DAGS.	EDLI BR.	SIGN.
		PVUTTUR 2. HÆÐ BURT	OK

VÖRDUBERG 10  
HAFNARFIRÐI

HITA - VATNS OG FRÆNNISLIS -  
LAGNIR 1. OG 2. HÆÐAR

MKV. 1:50  
DAGS. JÚNÍ '94  
VERK NR. 9425  
TEIKN NR. 2-04  
HANNAD  
TEIKNAD OK  
YFIRFARIÐ

Byggingarlausnir Hamarfiarðar  
Afgreidd þann  
20. Júní 1994  

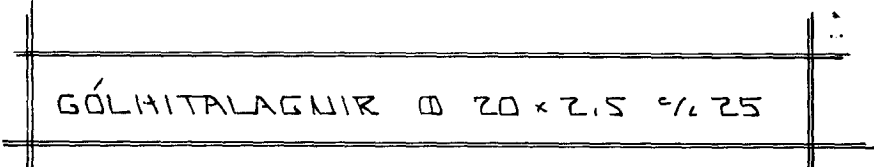

**GP** TÆKNIPJÓNUSTA  
SIGURDAR ÞORLEIFSSONAR HF