


GRUNNMÝND 1 HÆÐAR \* 1:50

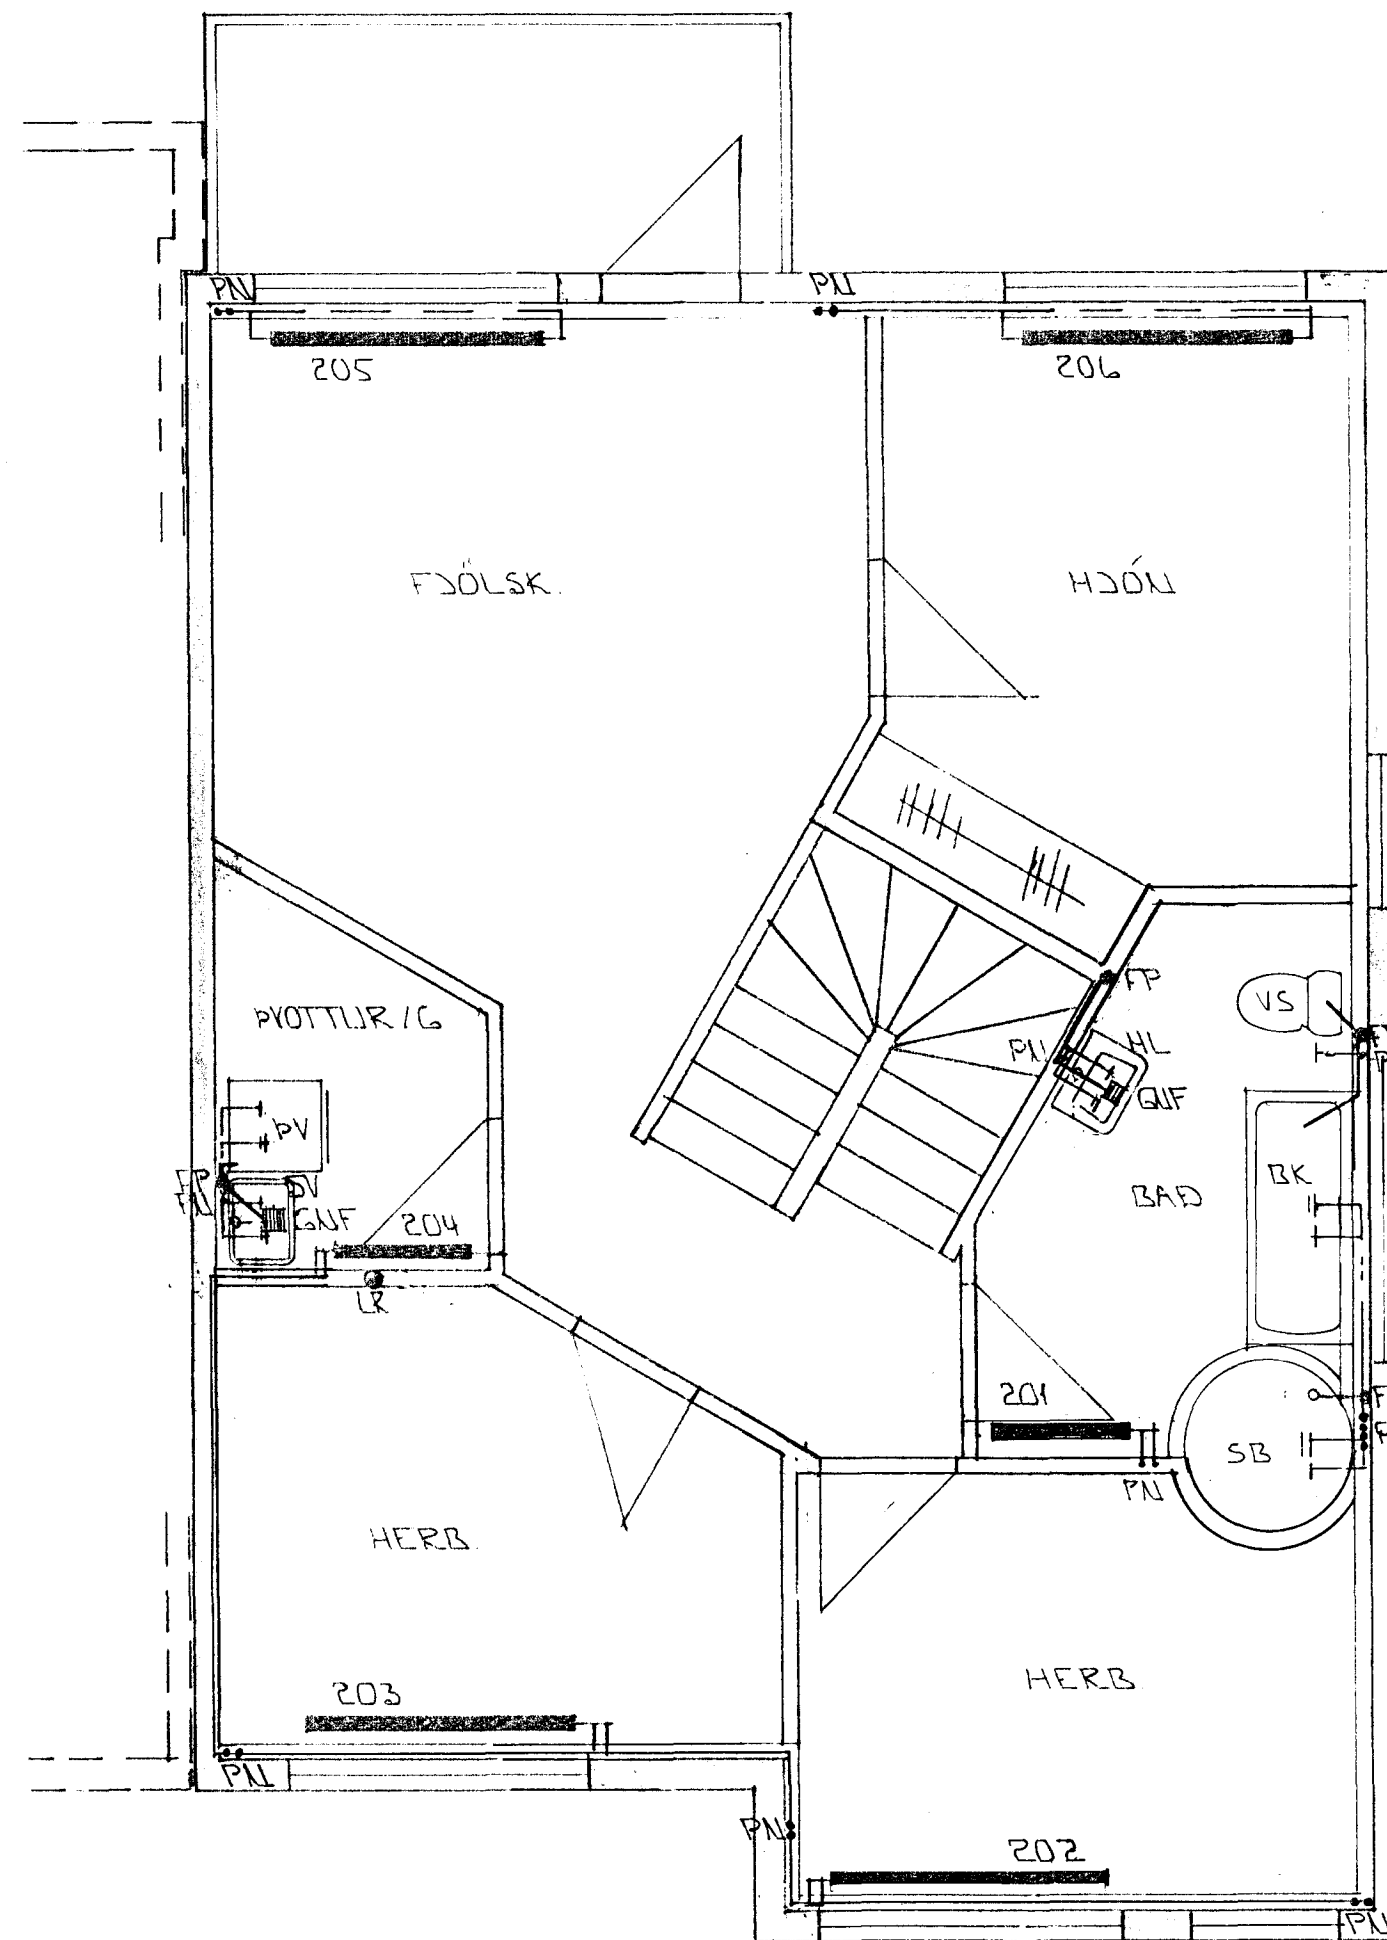

GRUNNMÝND 2 HÆÐAR \* 1:50

01	MAI 99	ÞVOTTLIR I HÆÐ BURT. VS OG	
		BADHERB. BR	GH
BR.	DAGS.	EÐLI BR.	SIGN.

VÖRÐUBERG 12  
HAFNARFIRÐI

HITA - VATNS OG FRÆNNUSLUSLAGNIR  
1 OG 2 HÆÐAR

MKV. 1:50  
DAGS. JÚNÍ '94  
VERK NR. 9426  
TEIKN NR. 2-04

HANNAÐ  
TEKNAÐ GH  
YFIRFARIÐ

11 JÚNÍ 1999



**TÆKNIÞJÓNUSTA**  
**SIGURDAR ÞORLÍFSSONAR HF**

STRANDGÖTU 11 - 220 HAFNARFJÖRÐUR - Sími 54255 - FAX 552075