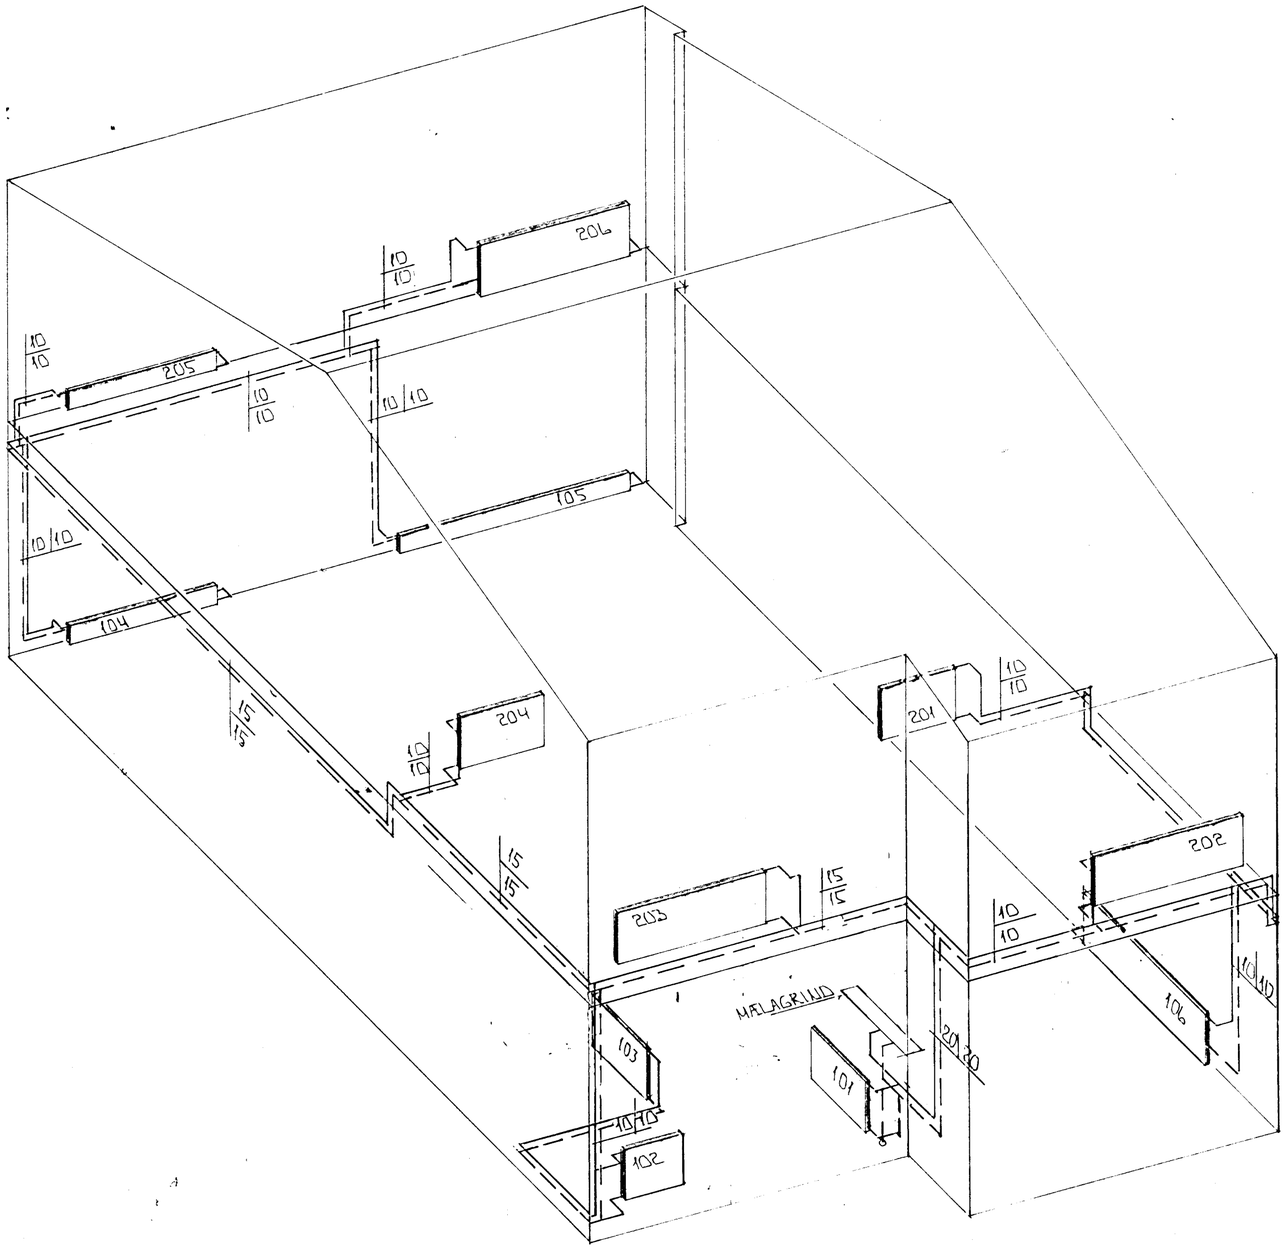


RÚMMYND - HITALAGNA • 1:50

| ofn nr. | Staðsetn. | Hitaþörf kcal/h | Lengd MM | m. Hæð MM | tenging. |
|---|---|---|---|---|---|
| 101 | ANDD | 500 | 900 | 600 | C D |
| 102 | VS | 300 | 700 | 600 | A B |
| 103 | ÞVOTTUR / G | 300 | 900 | 600 | C D |
| 104 | BORÐSTOFA | 1.080 | 1.800 | 200 | A D |
| 105 | STOFA | 1.680 | 2.800 | 200 | A D |
| 106 | BÍLG | 1.490 | 2.000 | 600 | B C |
| 201 | BAÐ | 500 | 900 | 600 | A B |
| 202 | HERB | 1.240 | 1.800 | 600 | C D |
| 203 | HERB | 1.050 | 1.300 | 600 | A B |
| 204 | ÞVOTTUR / G | 300 | 900 | 600 | C D |
| 205 | FJÓLSK | 1.590 | 1.800 | 200 | A D |
| 206 | HJÓN | 1.020 | 1.800 | 600 | A D |
| | SAMTALS | 11.050 | | | |

ÁÐUR EN OFNAR ERU PANTAÐIR SKULU ARKITEKT OG TÆKNIFRÆÐINGUR YFIRFARA OFNATILBOÐIÐ
STÆRÐ OFNA SKAL VERA SEM NÆST:
HÆÐ = 20 SM LÆGRI EN HÆÐ FRÁ GÓLFI OG UPPÍ SÓLBEKK
LENGD = 10 - 15 SM STYTTRI EN GLUGGABREYDD

HAFNARFJARÐARKAUPSTAÐUR
22. JÚLÍ 1997
BYGGINGAFULLTRÚI

| BR. | DAGS. | EÐLI BR. | SIGN. |
|---|---|---|---|
| 01 | JÚN'97 | OFN 103 FÆRÐUR | GÞ |

VÖRÐUBERG 16
HAFNARFIRÐI

RÚMMYND - HITALAGNA

MKV. • 1:50
DAGS. JÚNÍ '94
VERK NR. 9428
TEIKN NR. 2-05
HANNAÐ GÞ
TEIKNAÐ GÞ
YFIRFARIÐ

TÆKNIÞJÓNUSTA
SIGURÐAR ÞORLEIFSSONAR HF
STRANDGÖTU 11 - 220 HAFNARFJÖRÐUR - SÍMI 54255 - FAX 652875