



GRUNNMÝND 1. HÆÐAR 1:50

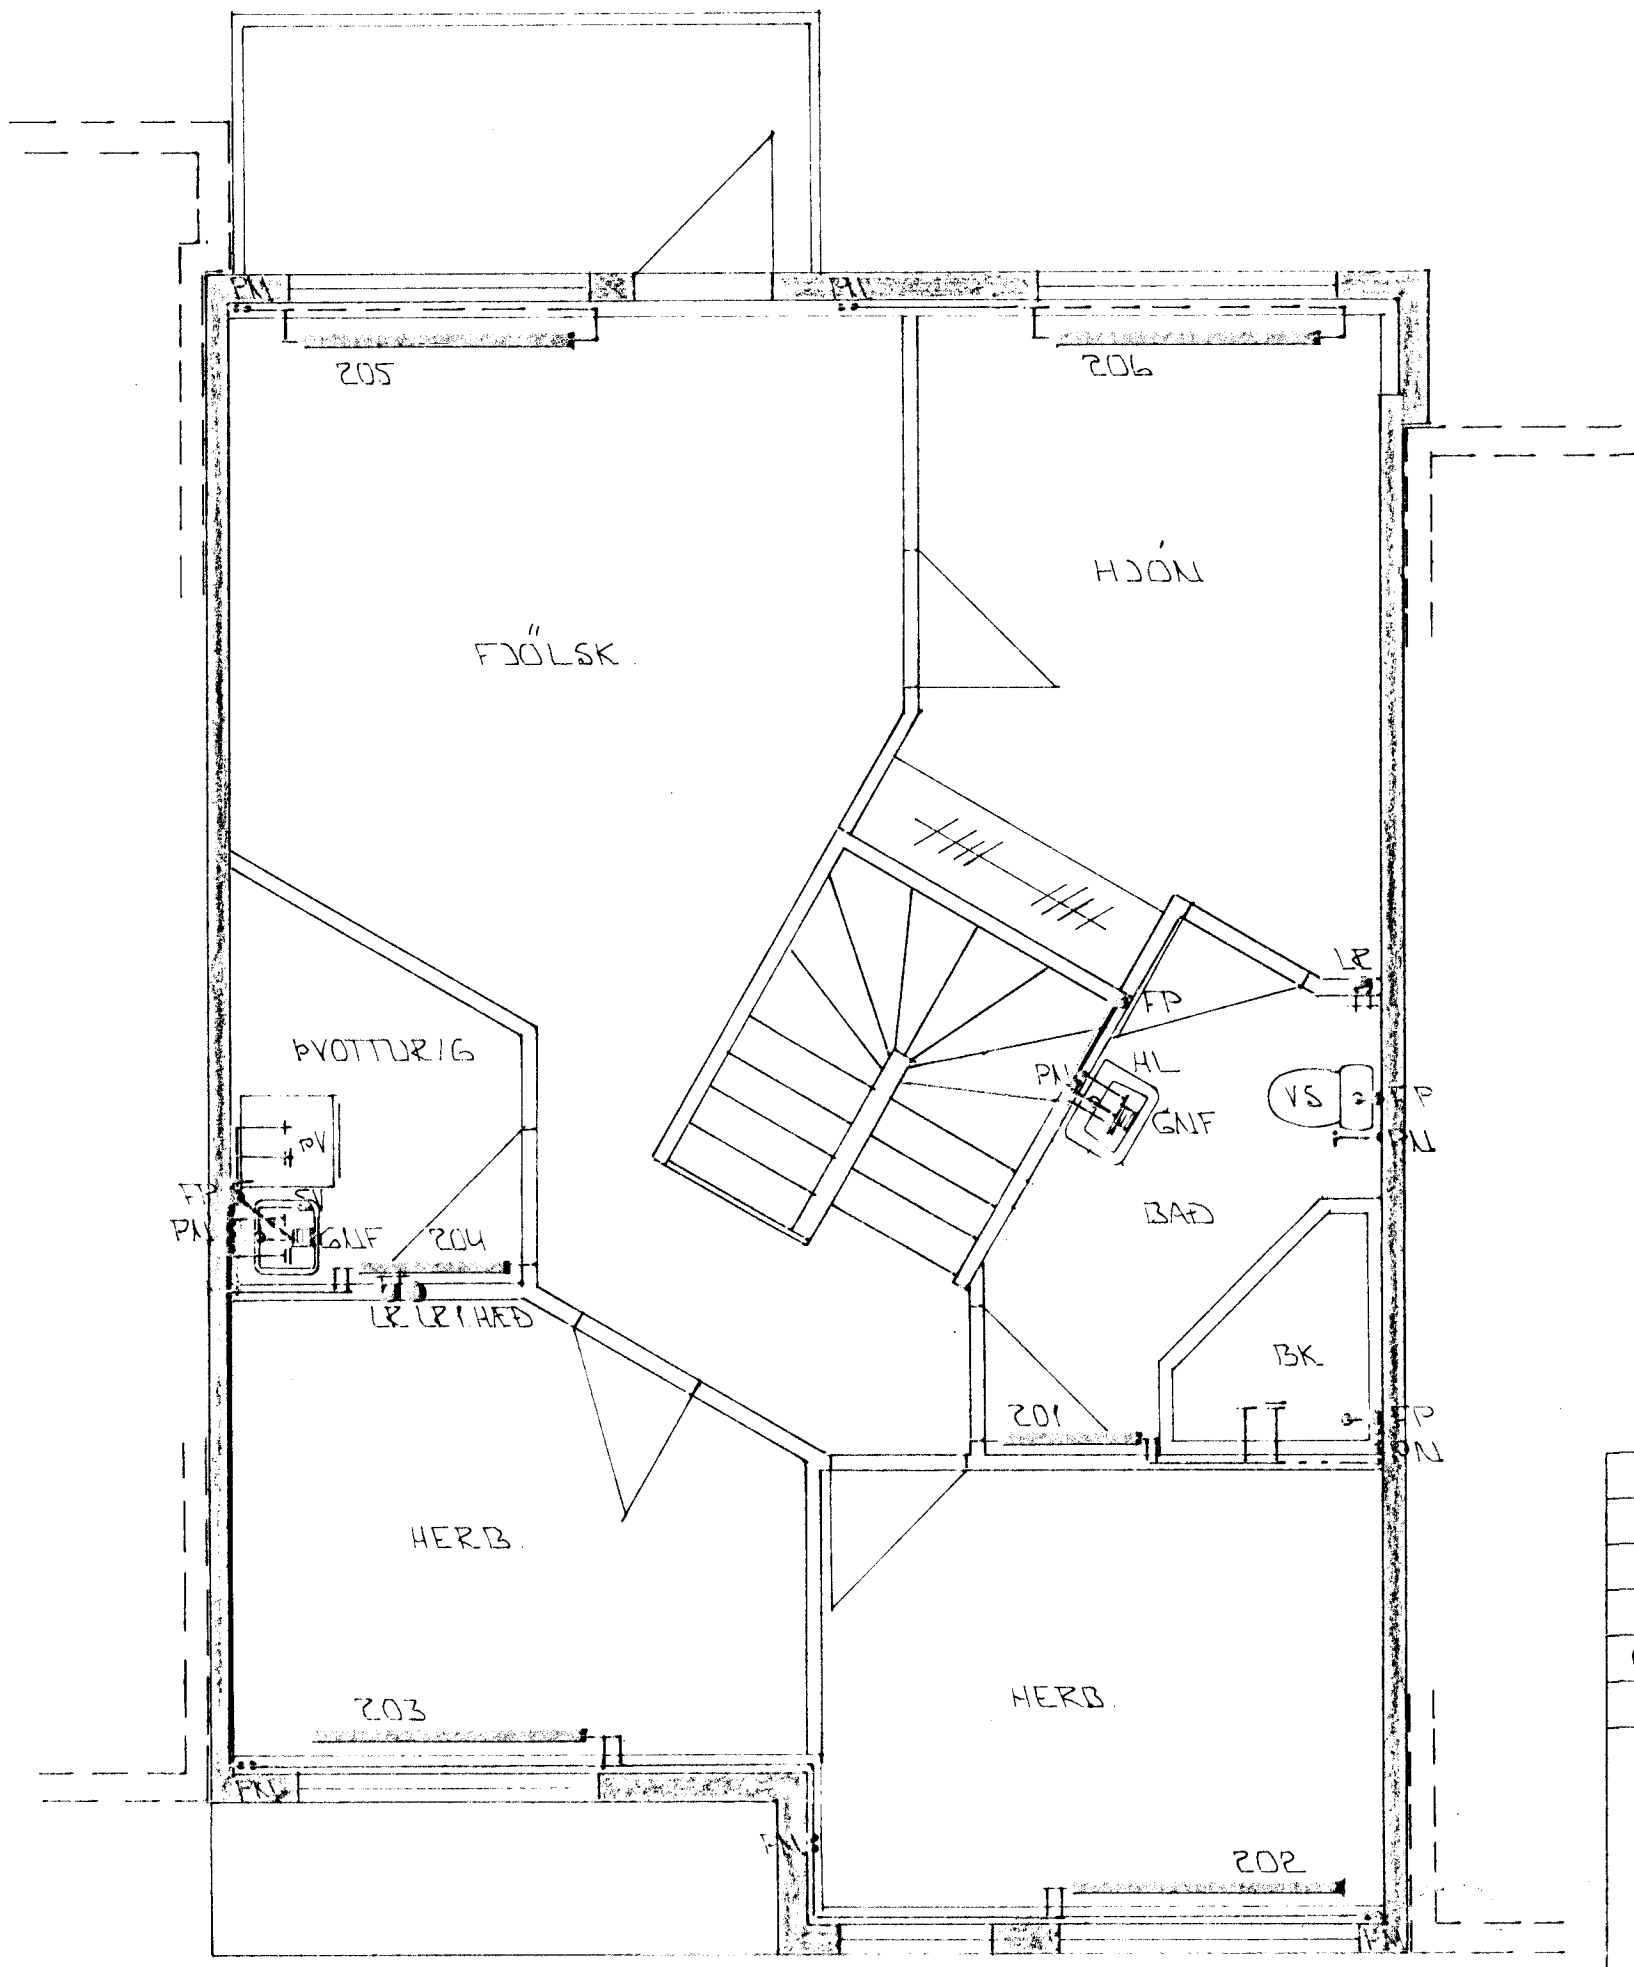

GRUNNMÝND 2. HÆÐAR 1:50

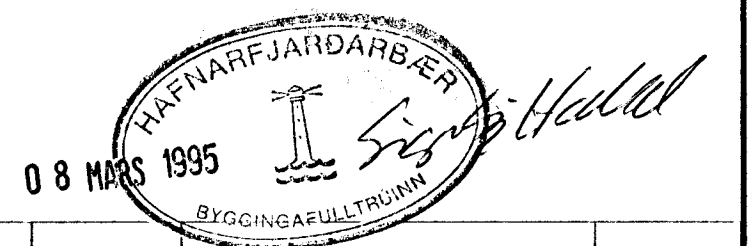

01	16.01.95	LEGU LAGNA BR	GK
BR.	DAGS.	EDLI BR.	SIGN.

VÖRÐLÍBERG 22  
HAFNARFIRÐI

HITA - VATNS OG FRÆNNISLIS -  
LAGNIR 1. OG 2. HÆÐAR

MKV.	1:50
DAGS.	MÁI 94
VERK NR.	9431
TEIKN NR.	2-04
HANNAÐ	
TEIKNAR	GK
YFIRFARIÐ	

