



GRUNNMÝND 1. HEDAR • 1:50

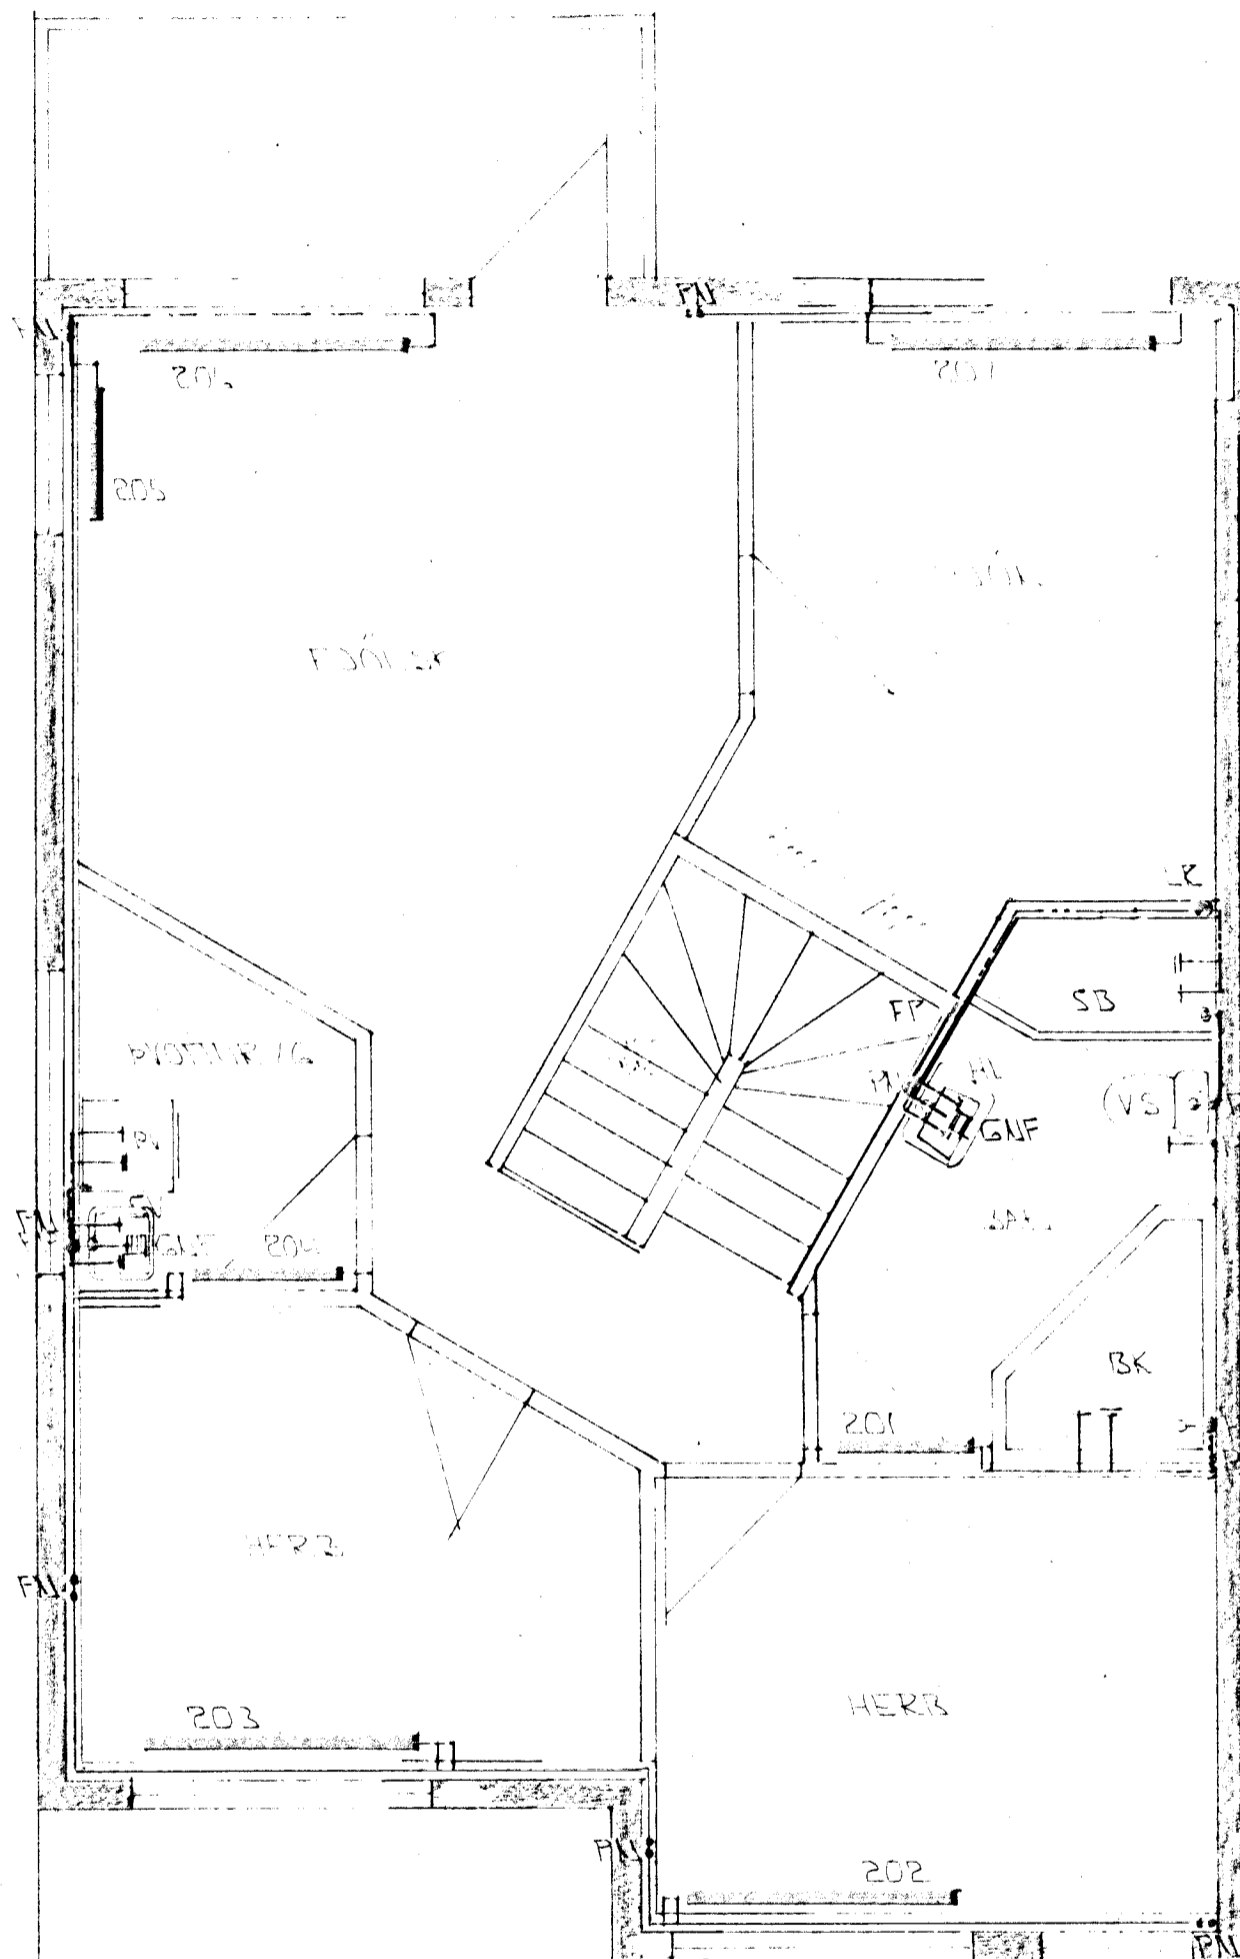

GRUNNMÝND 2. HEDAR • 1:50

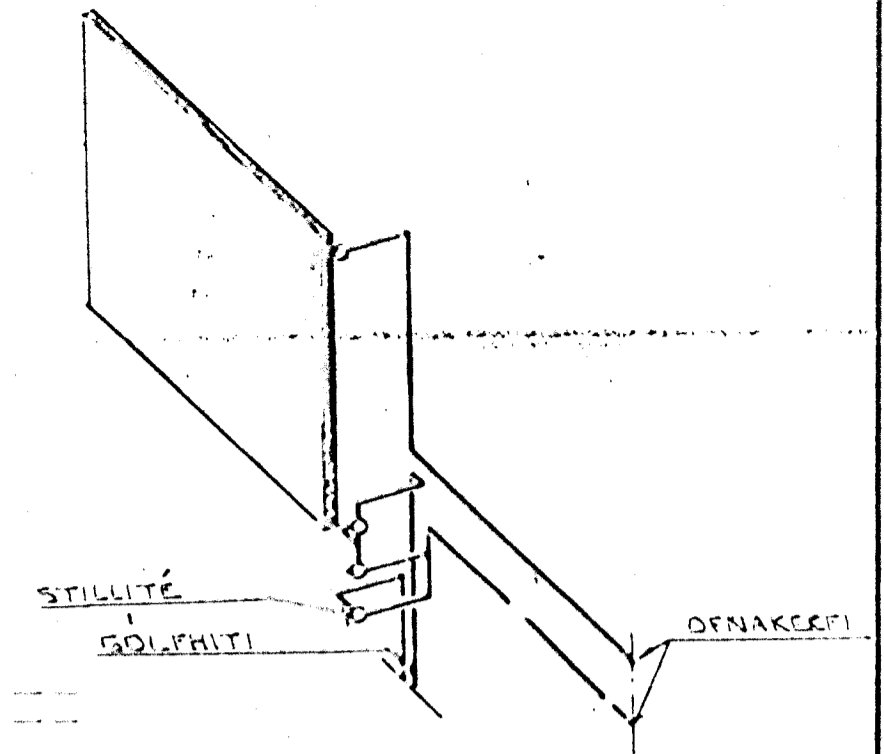

TENGING GÓLFHITA.


**ÁSKILIÐ, ELÐRI
TEIKNING ÓGILD**

Byggingafrútrúi Hafnarfjarðar
Algreitt þann
04 NOV 1998
Sigurbjartur Halldórsson

DA	OKT 98	OFN 104 BUKT. GÓLFHITI ÍANDD.	
BR	DAGS.	BADI 2 HED BK	GH
		EDLI BR	SIGN.

**VÖRÐUBERG 2
HAFNARFJÖRÐI**

HITA - VATNS OG FRÆNNISLIS-
LAGNIR 1. OG 2. HEDAR

AKN • 1. SD
DAGS. JÚNÍ '94
VERK NR. 9421
TEIKN NR. 2-04
HANNAD
TEIKNAD GH
YFIRFARIÐ

**TEIKNIÞJÓUSTU
SIGURDAR ÞORLEIFSSONAR HF**